







新地名 町 丁目

ブロック番号 152 号


昭和26年 10月 3日

(分筆前) 確定面積平面圖 $S = \frac{1}{600}$

この図面等は、土地区画整理事業に関する参考資料として提供しています。
 ○図面等は換地処分時のものであり、現在の状況とは異なる場合があります。
 ○図面等によって、境界等が確定されるものではありません。

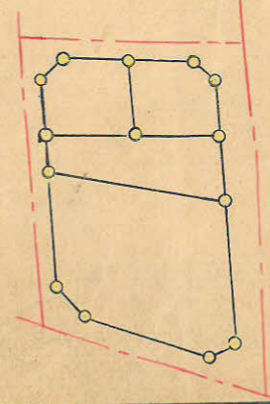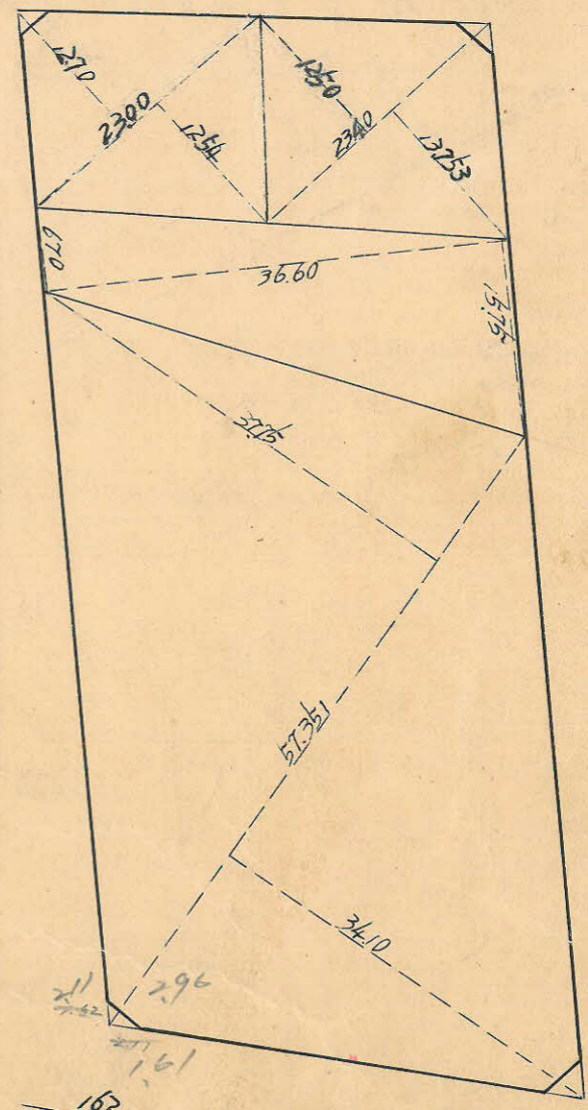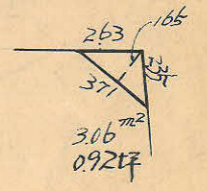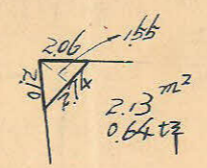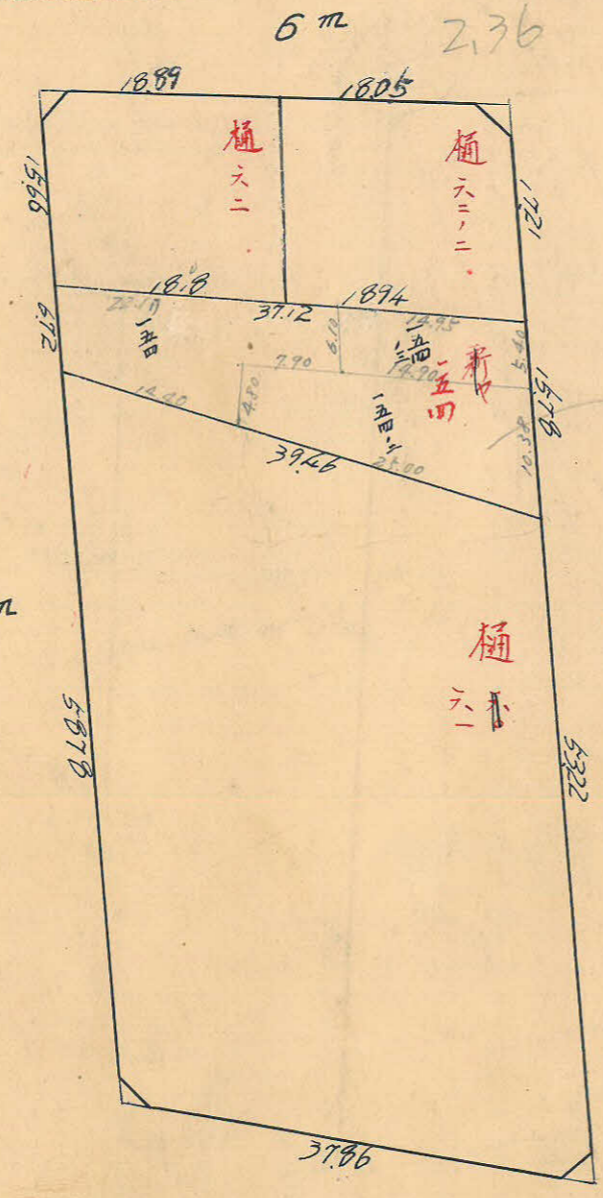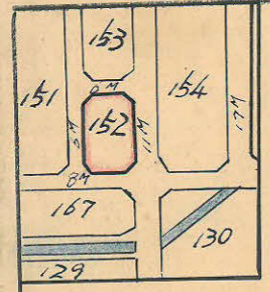

杭 14本
口 4

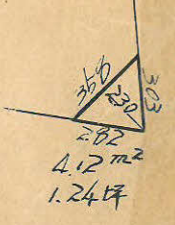

測量士	測量士	測量士	測量士
トラバ	面積計	杭埋設	測距
	3		

6m 2.47
11m 5.57
8m 3.46

