





課長	係長	測量士	係
		浅谷	森

(分筆前)  
確定面積平面圖  $S = \frac{1}{600}$



ブロック番号 城 167 号

新地名 町 丁目

昭和26年11月21日

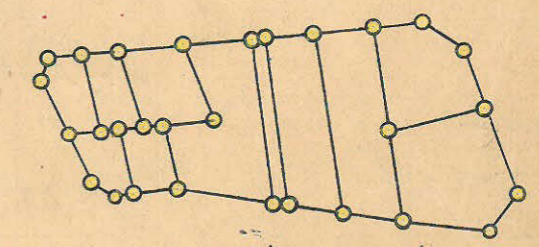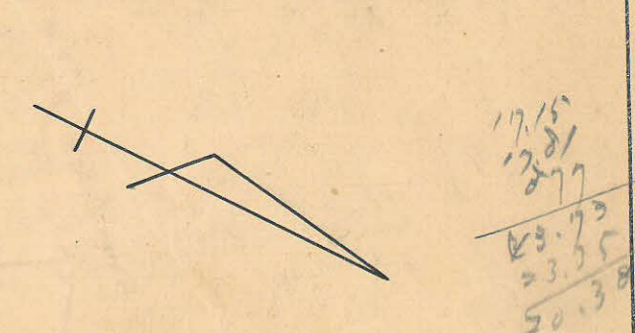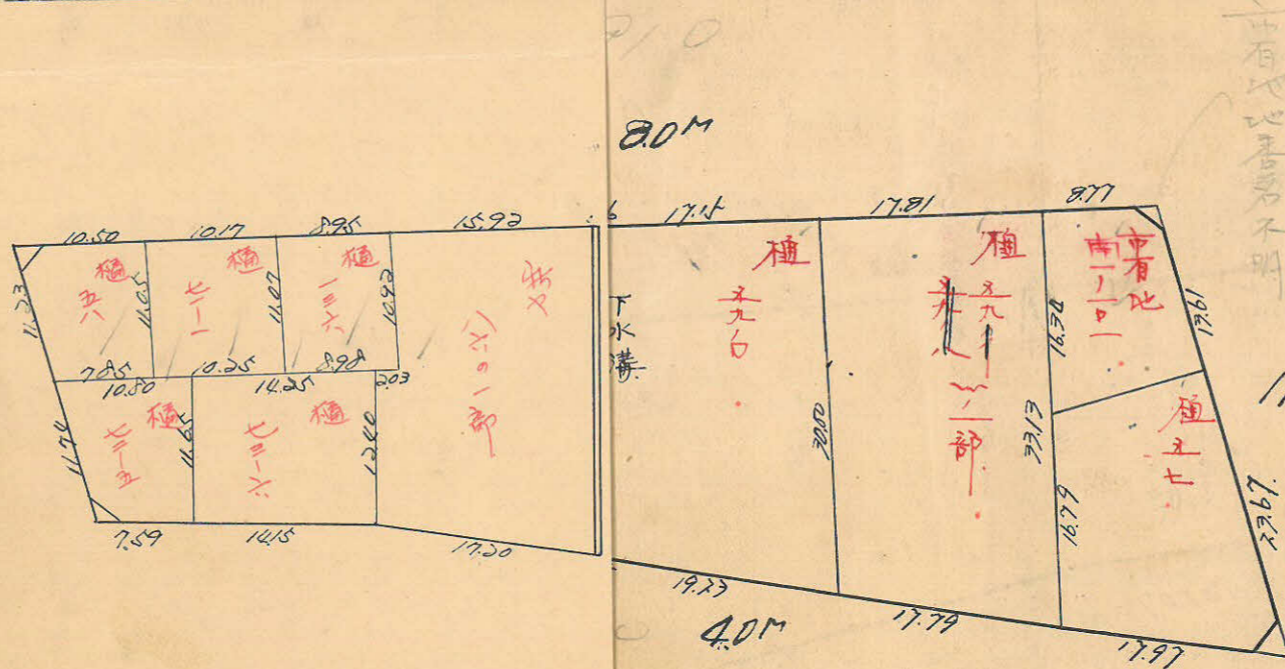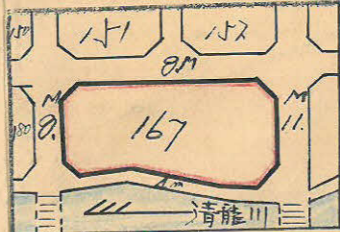

植 29  
井 10

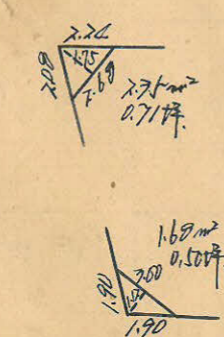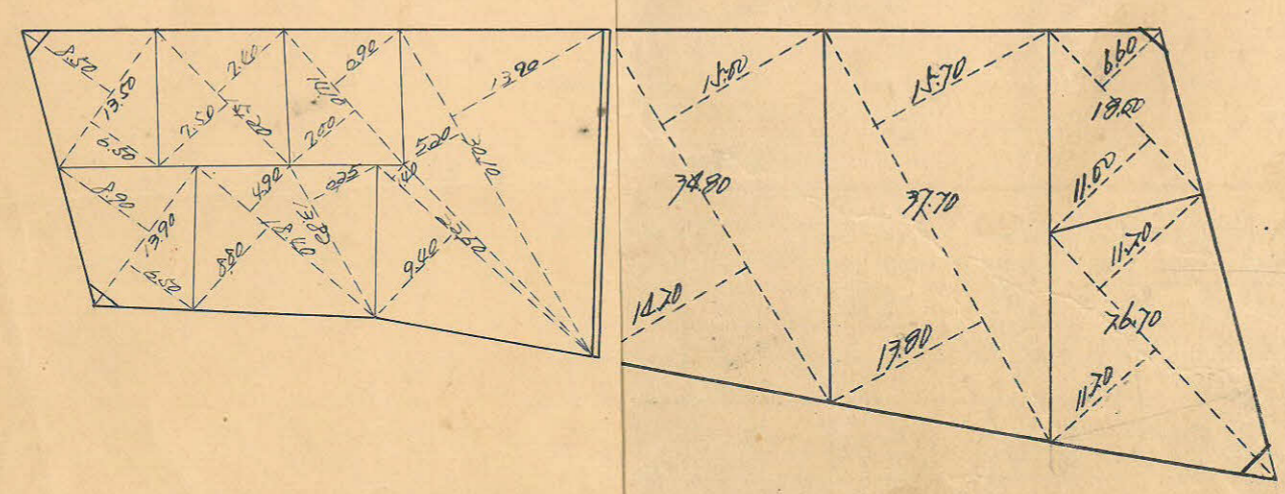

$34.96$   
 $43.73$   
 $23.35$   
 $21.38$






測量士	測量士	測量士	測量士
トラバー	面積	測距	植付



この図面等は、土地区画整理事業に関する参考資料として提供しています。  
 ○図面等は換地処分時のものであり、現在の状況とは異なる場合があります。  
 ○図面等によって、境界等が確定されるものではありません。

課長	係長	測量士
		浅谷

町丁目  
 新地名  
 167号  
 昭和26年11月21日  
 図面 S = 1/600  
 ブロック番号

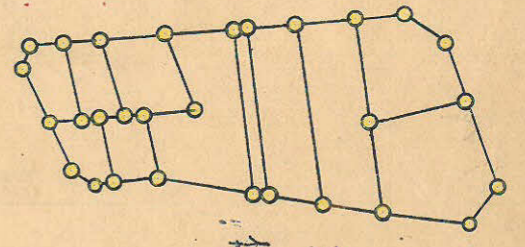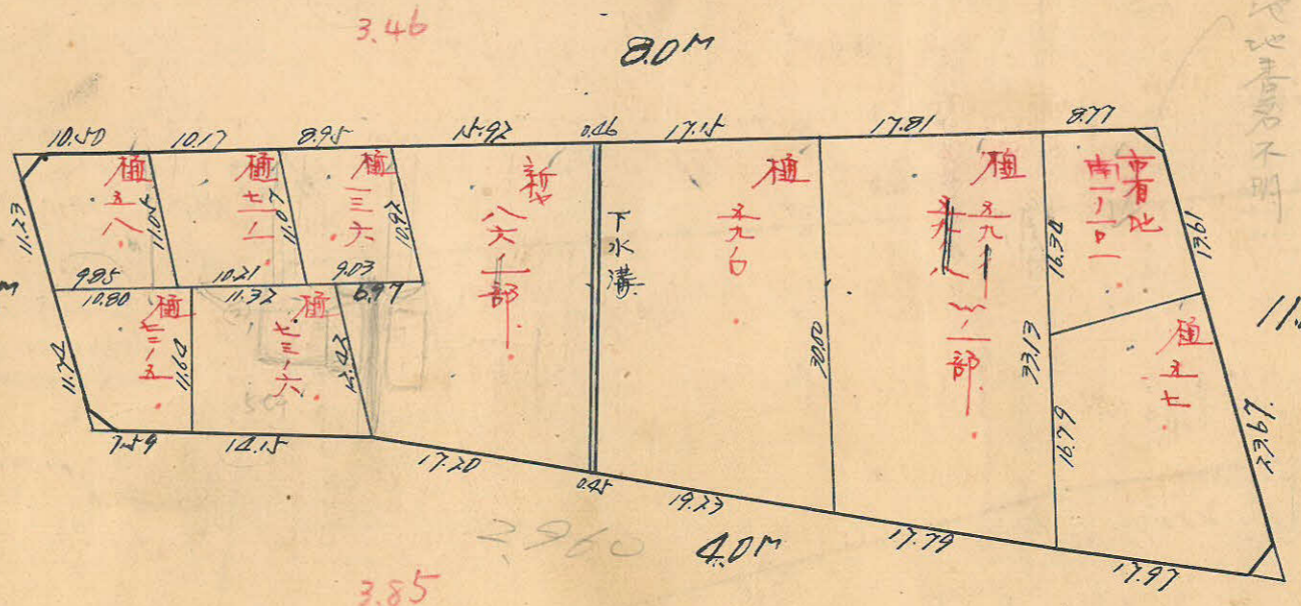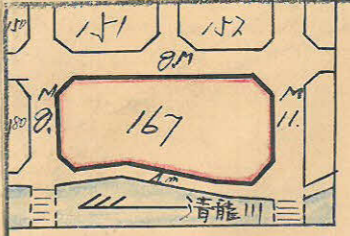

柱 29  
 口 10

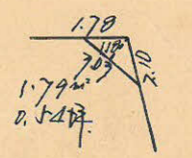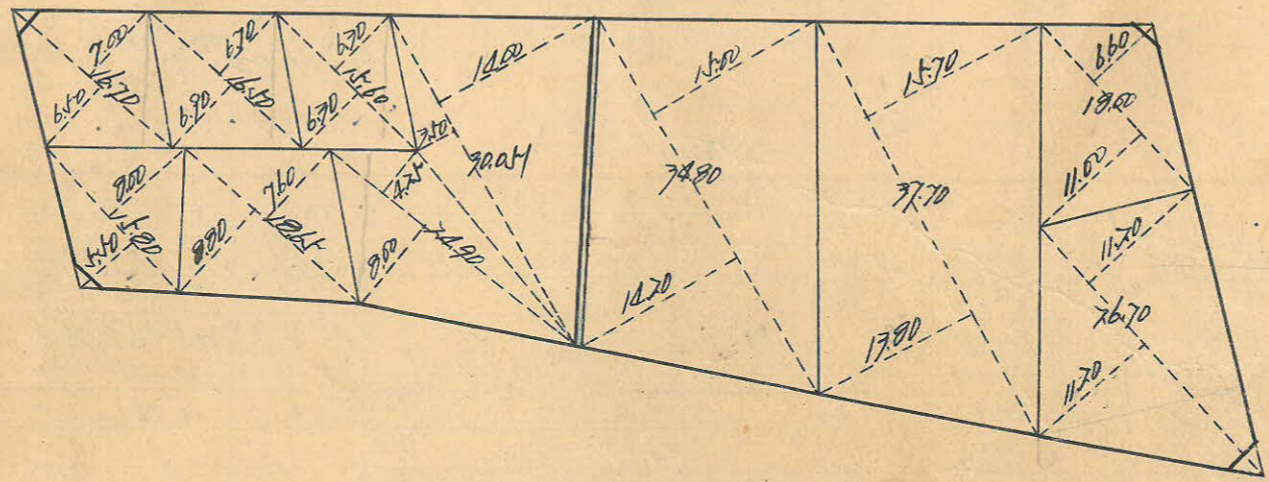

測量士	測量士	測量士	測量士
トラバー	面積	測距	校定

この図面等は、土地区画整理事業に関する参考資料として提供しています。  
 ○図面等は換地処分時のものであり、現在の状況とは異なる場合があります。  
 ○図面等によって、境界等が確定されるものではありません。

17.15  
 2.81  
 2.77  
 43.73  
 23.35  
 20.38


34.96  
 43.73  
 23.35  
 21.38

18.29

この図面等は、土地区画整理事業に関する参考資料として提供しています。  
 ○図面等は換地処分時のものであり、現在の状況とは異なる場合があります。  
 ○図面等によって、境界等が確定されるものではありません。

167 Block

トラバ-横度 1/7.00

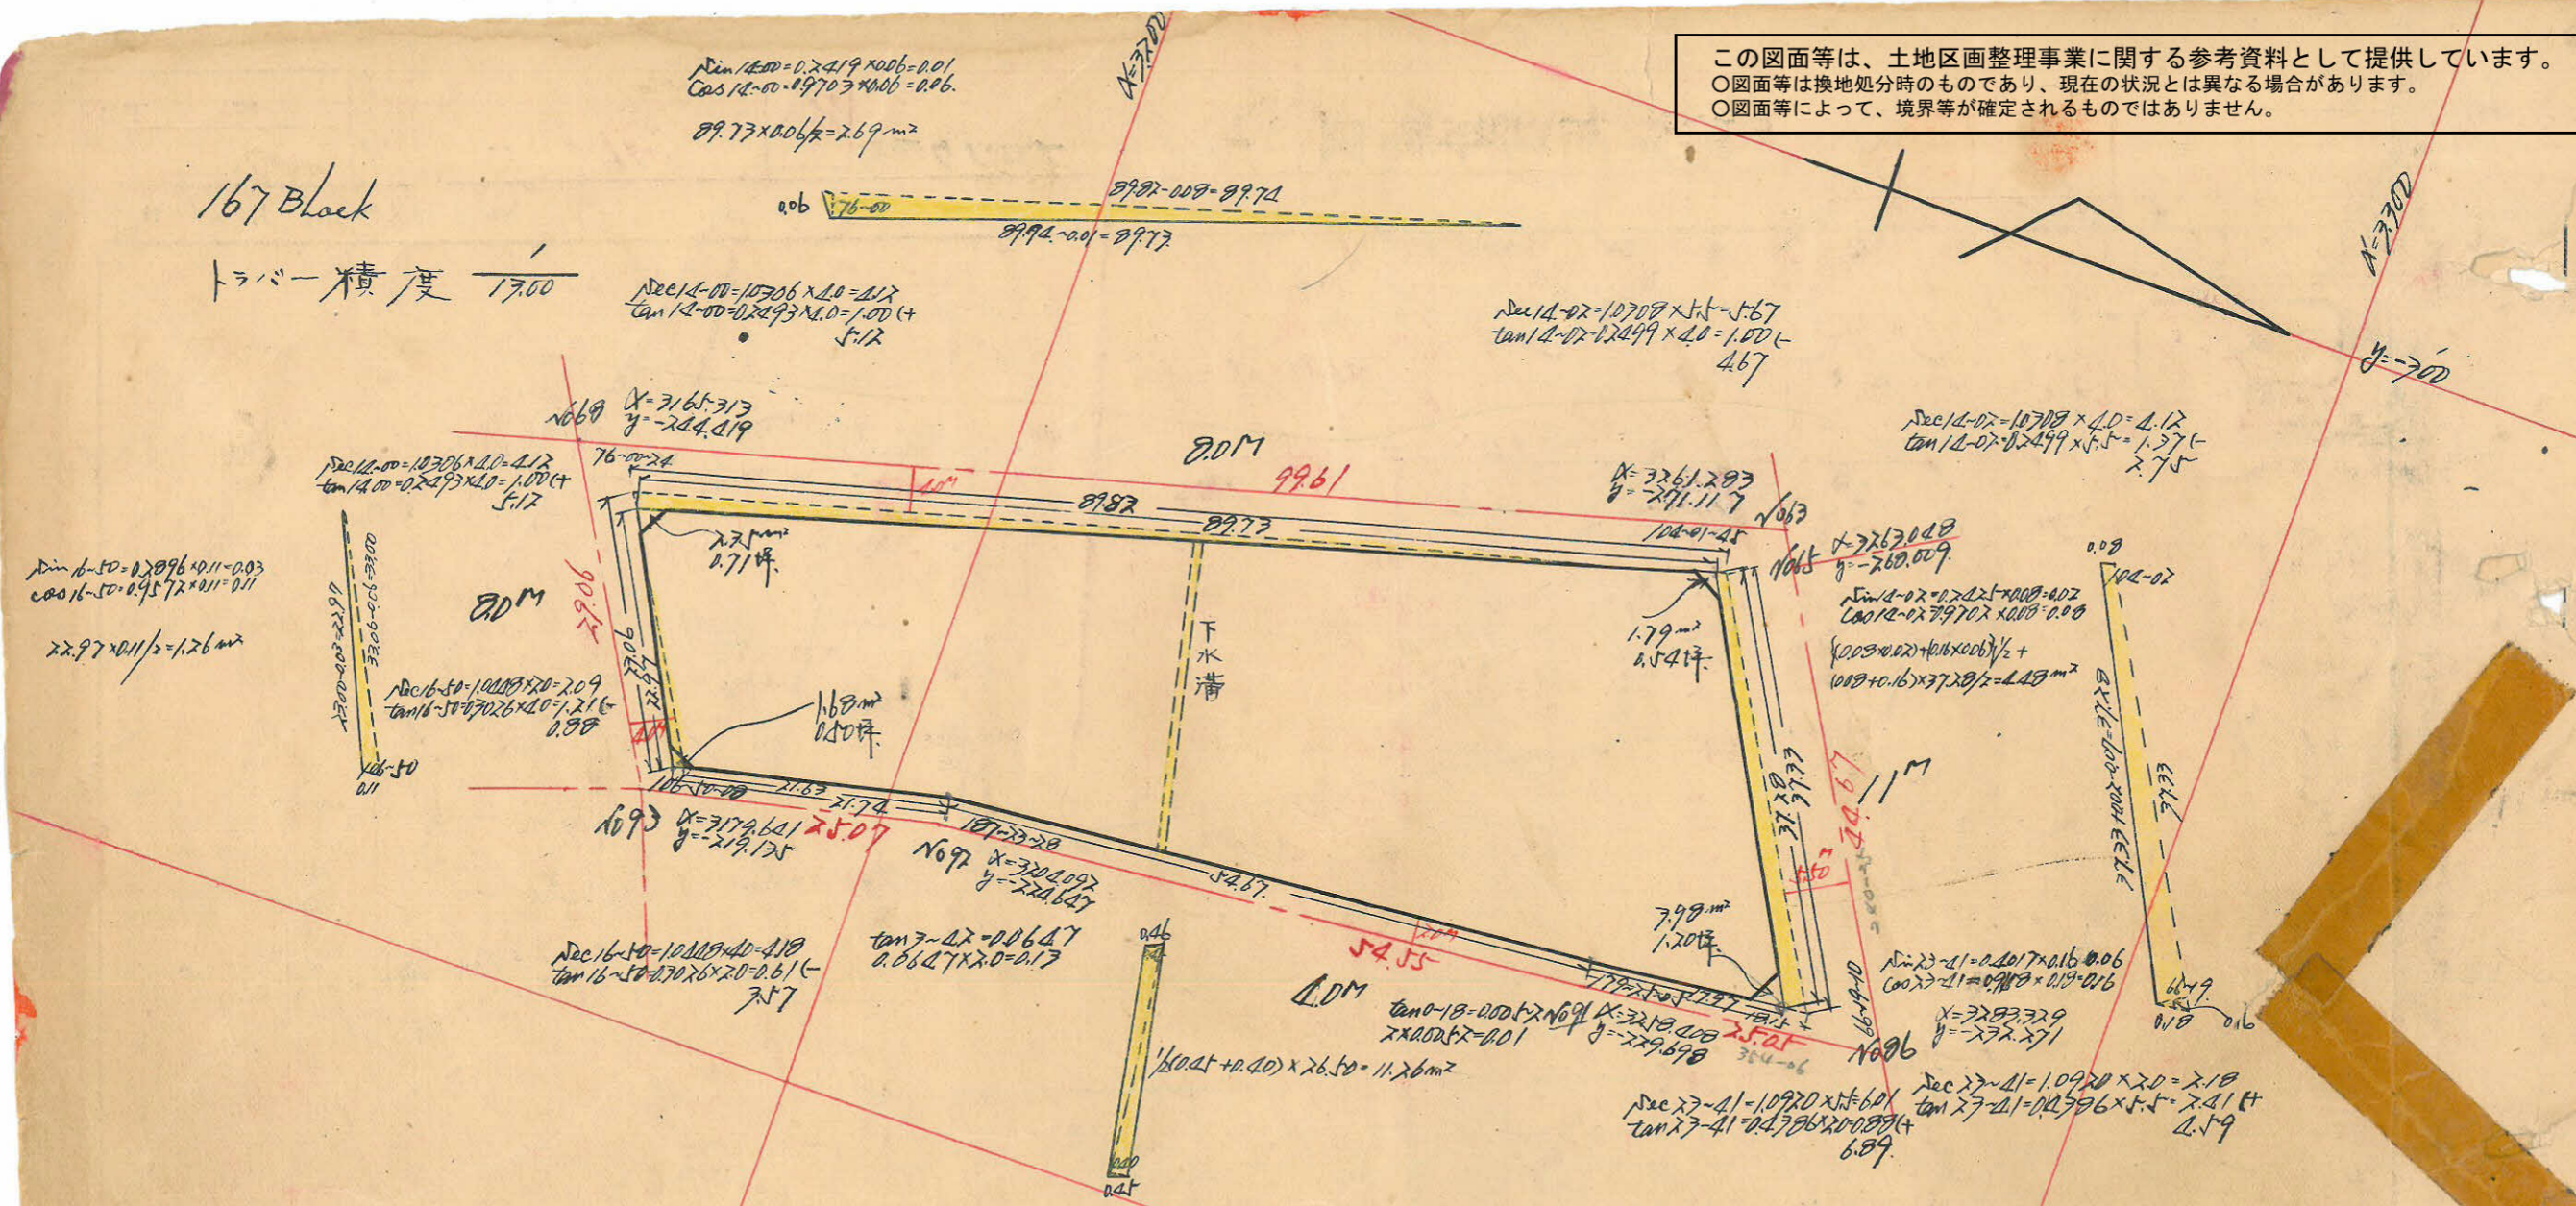

測点	仮方位角	距離	仮方位	Cos	Sin	更正緯距		更正経距		合緯距	合経距	倍子午線	倍面積
						N (+) S (-)	E (+) W (-)						
A	10-00	21.63	N 10-00 E	0.9828	0.1736	21.301	3.757			21.301	3.757	+ 3.757	+ 80.028
B	87-10	27.06	N 87-10 E	0.1190	0.9929	2.744	22.898			22.045	26.655	+ 70.412	+ 87.251
C	187-10	89.82	S 7-10 W	0.9922	0.1748			89.119	11.202	-65.074	15.457	+ 42.108	- 3752.622
D	267-08	37.77	S 87-08 W	0.1196	0.9928			4.465	37.057	-69.539	-21.604	- 6.151	+ 27.464
E	16-49	18.15	N 16-49 E	0.9572	0.2893	17.373	5.253			-52.166	-16.751	- 37.955	- 659.792
F	17-24	52.67	N 17-24 E	0.9542	0.2990	52.166	16.351			0	0	- 16.751	- 852.966
						97.584	97.584	48.259	48.259				5074.037 m²

合計面積 =  $2537.02 \text{ m}^2 + 126 \text{ m}^2 - 269 \text{ m}^2 - 448 \text{ m}^2 - 1126 \text{ m}^2 = 2519.85 \text{ m}^2 = (103025 = 762.25 \text{ 坪}) = 762.21 \text{ 坪}$   
 削除面積 =  $235 \text{ m}^2 + 168 \text{ m}^2 + 398 \text{ m}^2 + 179 \text{ m}^2 = 980 \text{ m}^2 = (103025 = 2.96 \text{ 坪}) = 2.95 \text{ 坪}$   
 70坪面積 =  $2510.05 \text{ m}^2 = (103025 = 759.29 \text{ 坪}) = 759.21 \text{ 坪}$   
 割込面積 =  $2510.05 \text{ m}^2 = 259.26 \text{ 坪}$

y = 200