


課長	係長	測量士	係



(分筆前)
確定面積平面図 $S = \frac{1}{600}$

ブロック番号 天保山 64号


新地名 町 丁目
44年 2月 日

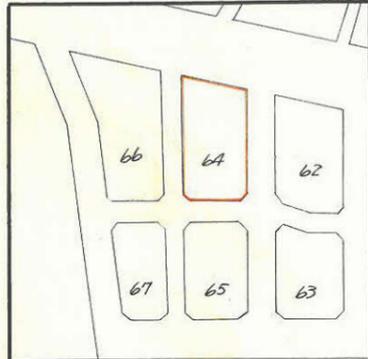

この図面等は、土地区画整理事業に関する参考資料として提供しています。
○図面等は換地処分時のものであり、現在の状況とは異なる場合があります。
○図面等によって、境界等が確定されるものではありません。

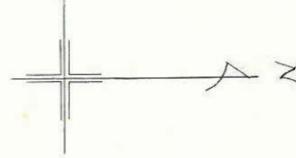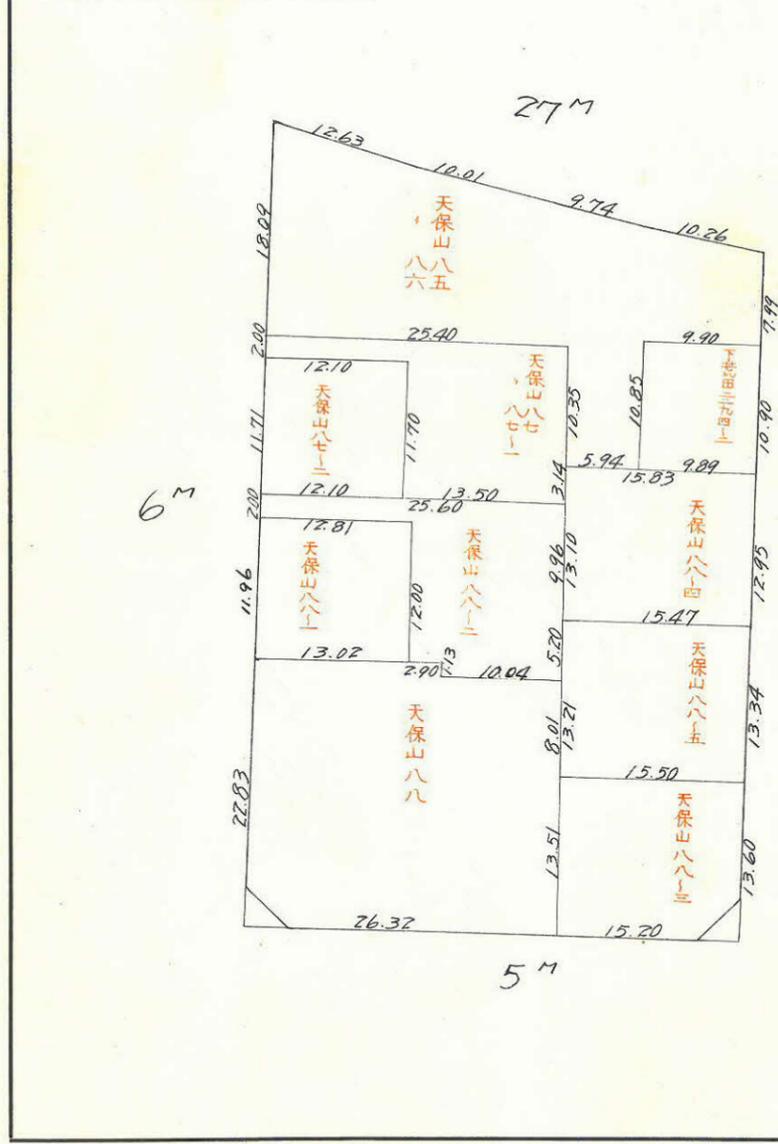

$\frac{0.14}{0.02} = 0.12$
 0.02 m^2

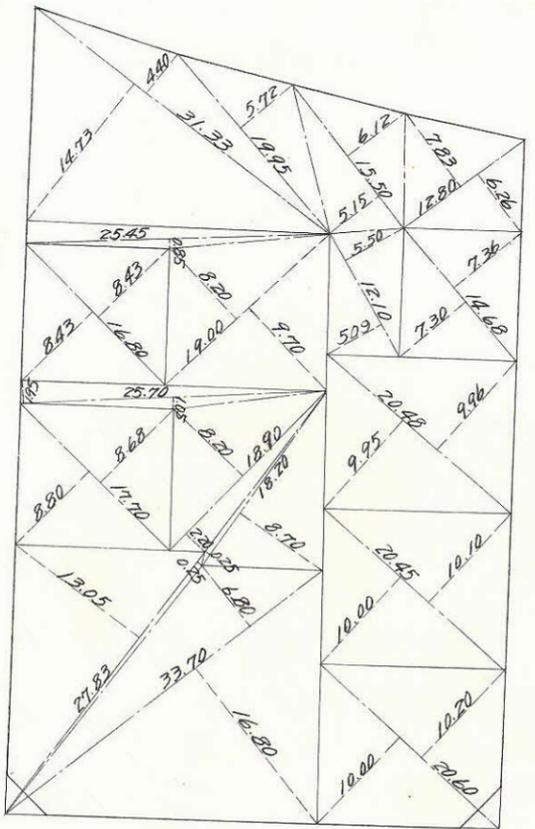

$\frac{3.48}{2.47} = 3.52$
 6.10 m^2

$\frac{4.94}{2.43} = 3.50$
 6.00 m^2

ロット 10
杭 33

