

課長	係長	測量士	係

(分筆前)
確定面積平面図

$S = \frac{1}{600}$

ブロック番号


天保山

65号

新地名 町 丁目

44年 2月 日




66	64
67	65

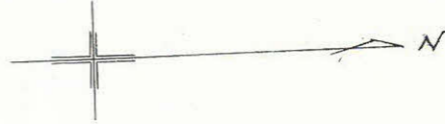



5 M

6 M


11 M

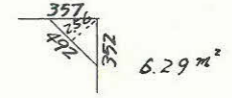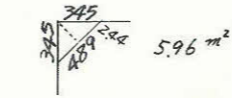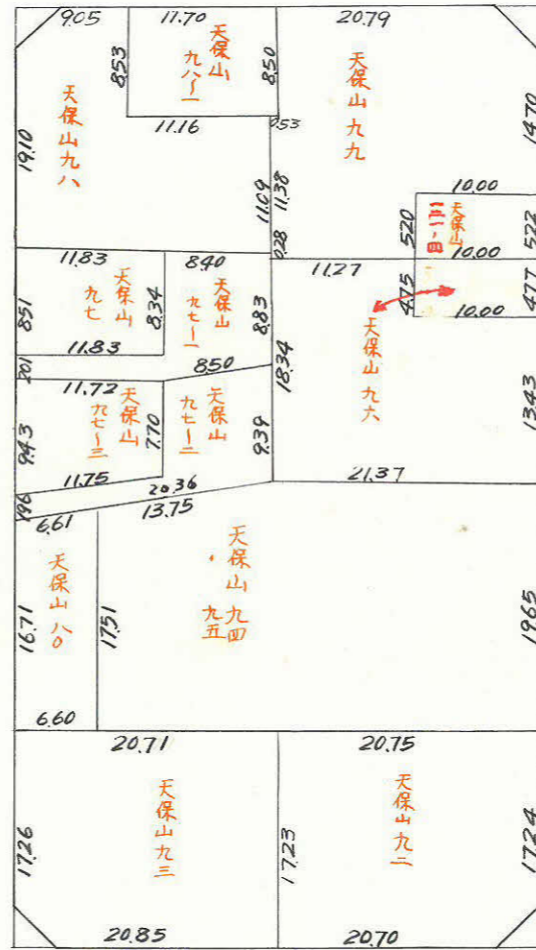

6 M

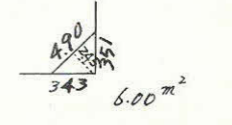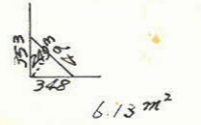


ロツト 14
杭 39本

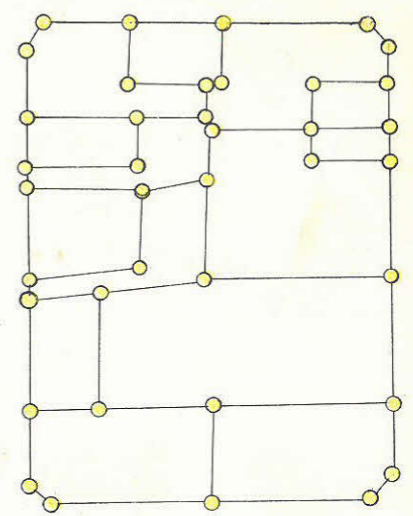

この図面等は、土地区画整理事業に関する参考資料として提供しています。
○図面等は換地処分時のものであり、現在の状況とは異なる場合があります。
○図面等によって、境界等が確定されるものではありません。

65B

この図面等は、土地区画整理事業に関する参考資料として提供しています。
 ○図面等は換地処分時のものであり、現在の状況とは異なる場合があります。
 ○図面等によって、境界等が確定されるものではありません。

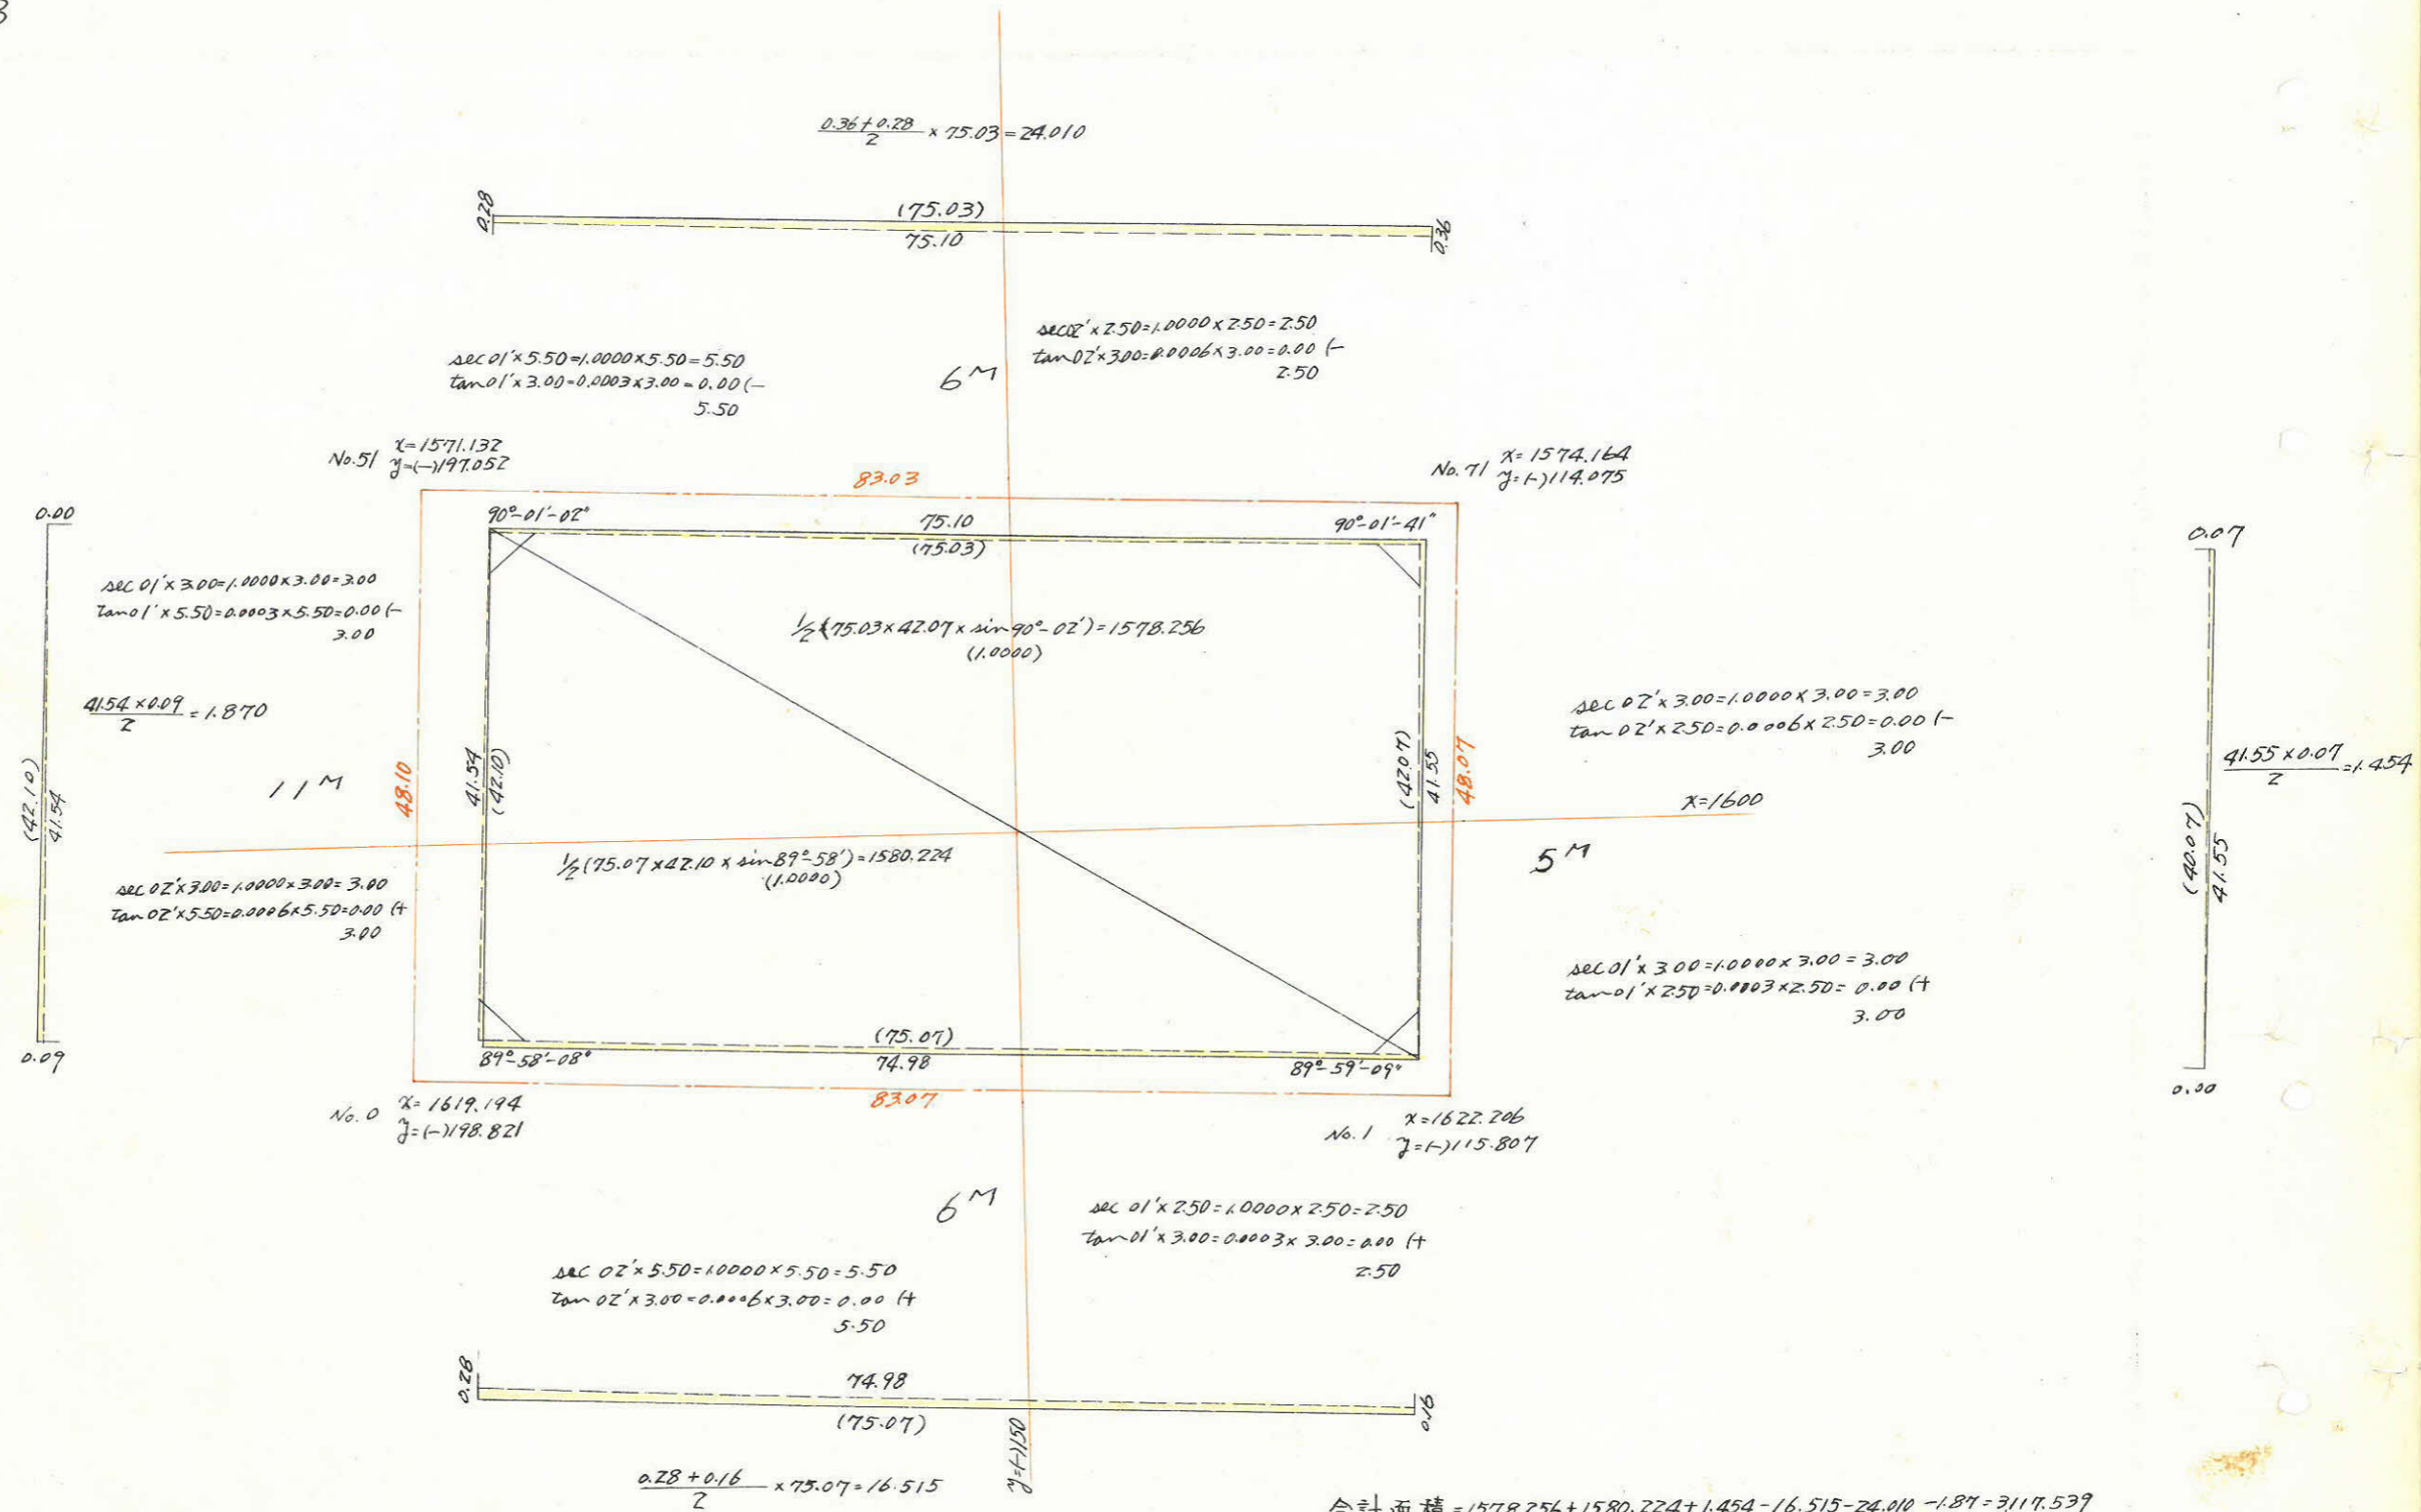

合計面積 = $1578.256 + 1580.224 + 1.454 - 16.515 - 24.010 - 1.870 = 3117.539$
 剪除面積 = 24.395
 丁口面積 = 3093.14
 割込面積 = 3093.14