


課	長	係	長	測量士	係

(分 筆 前)  
 確定面積平面図  $S = \frac{1}{600}$

ブロック番号 天保山 66号

新地名 町 丁目

44年 2月 日

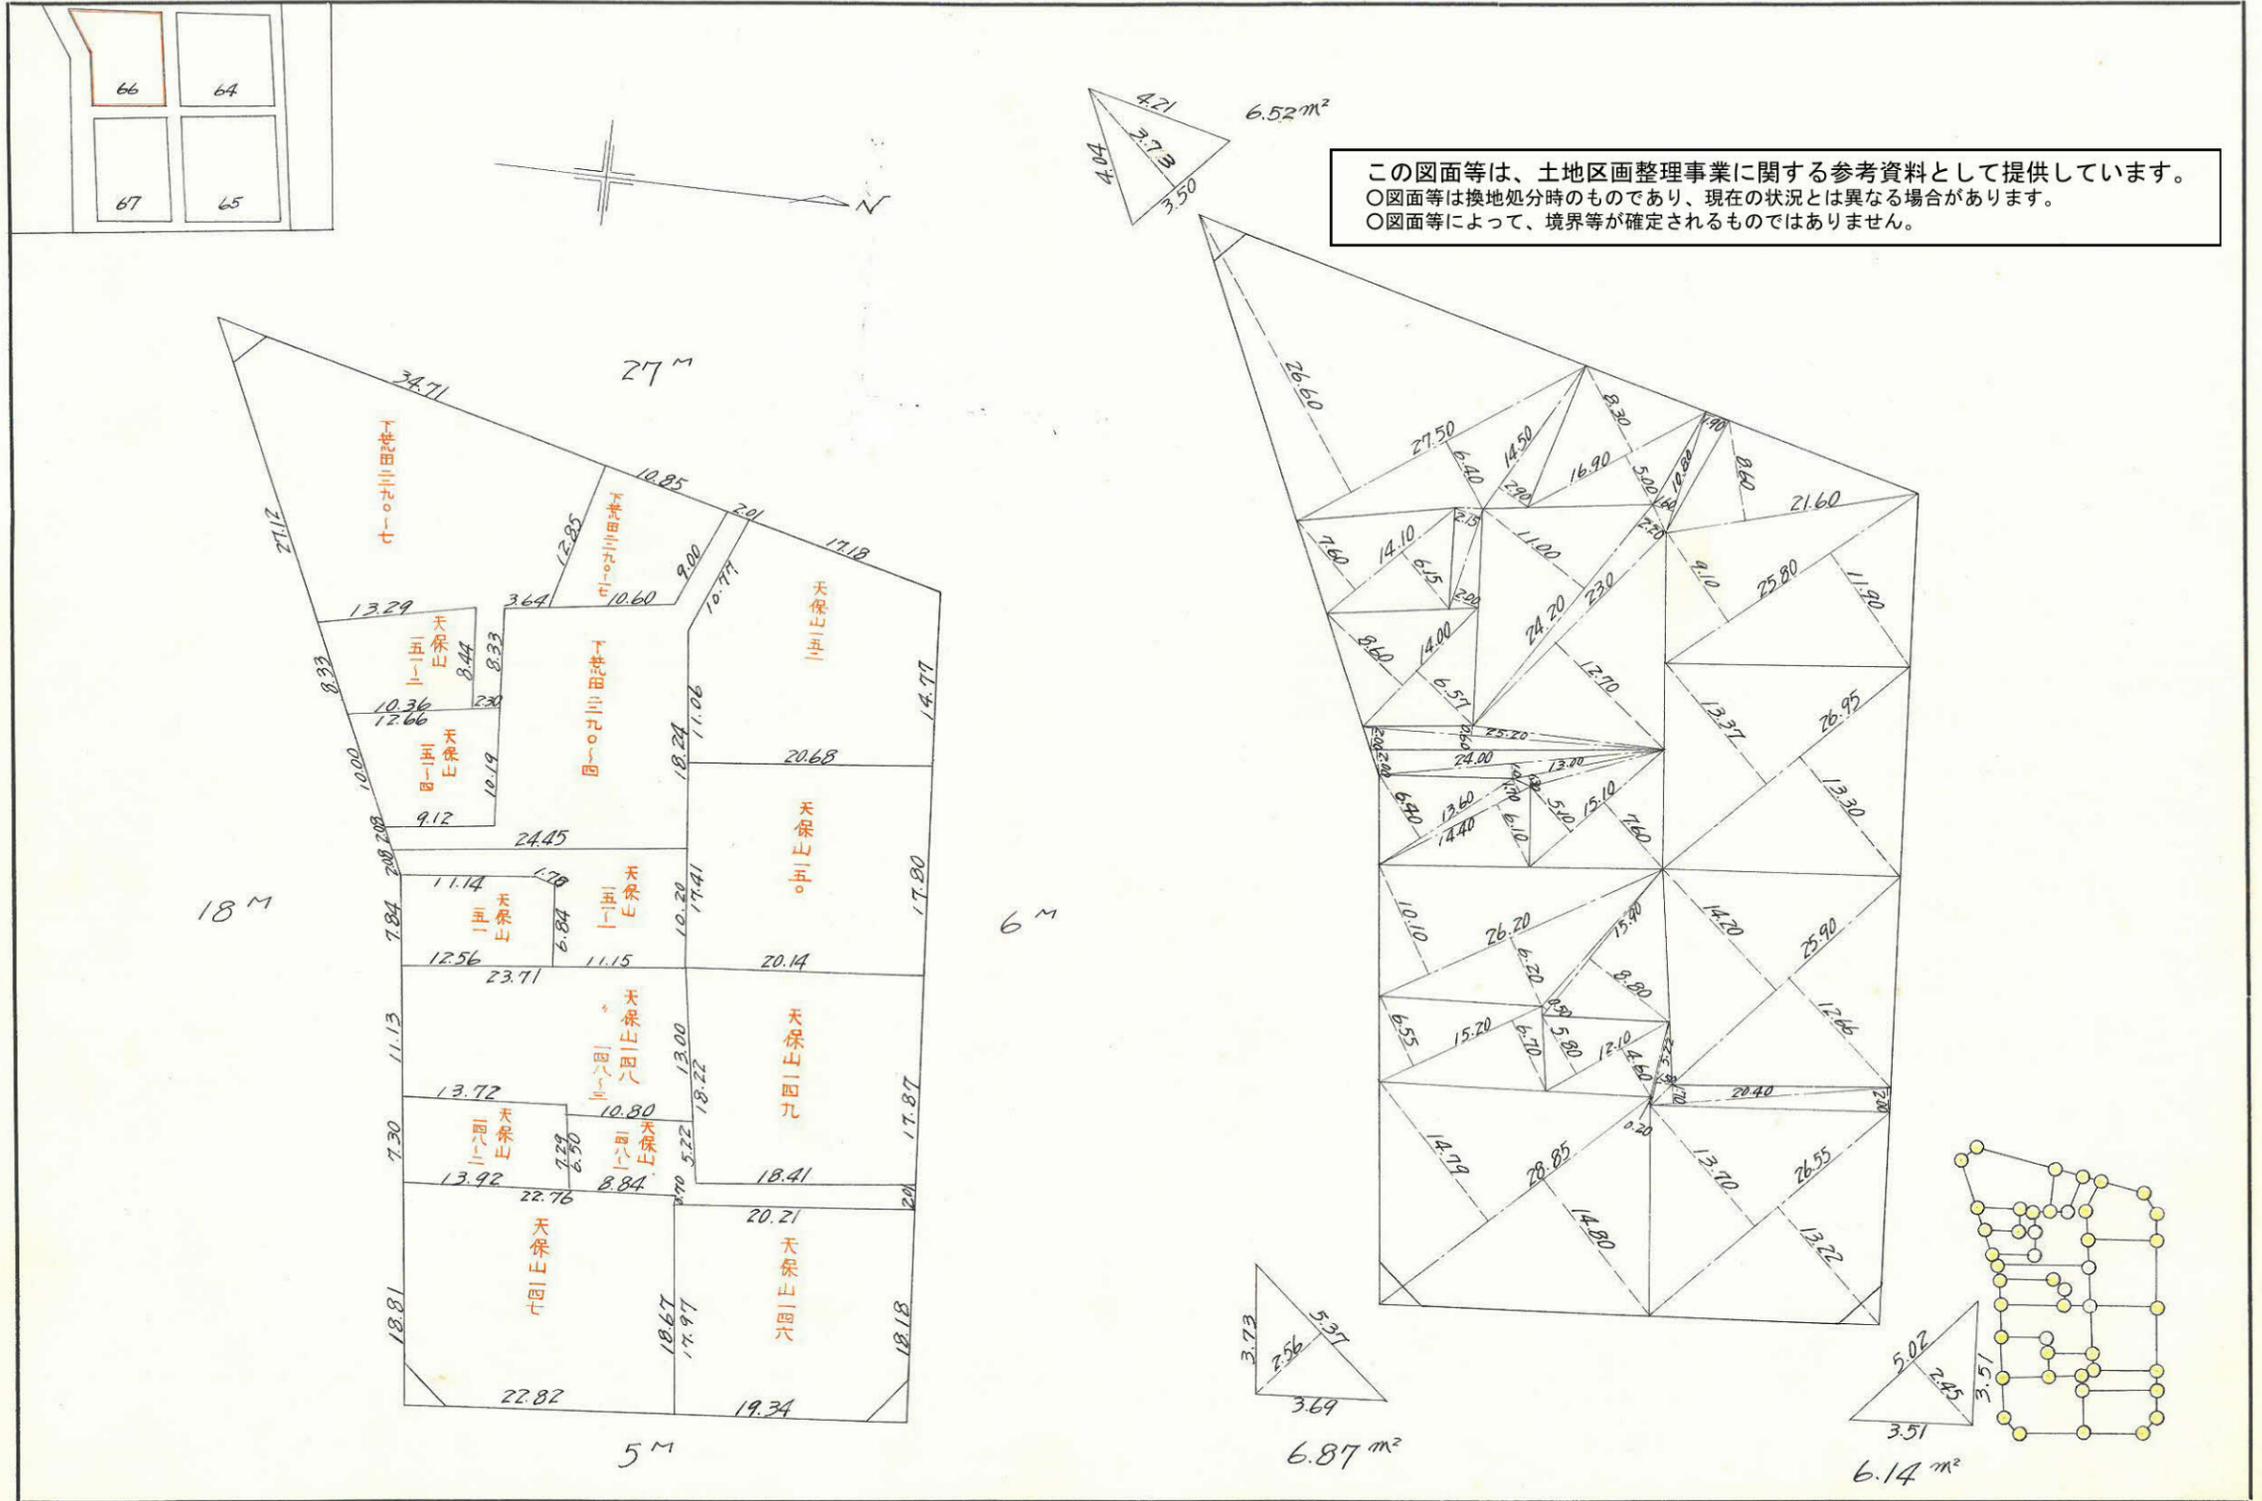


66B

測点	X	Y	X	Y	$\Delta x + \Delta x_{補}$	$\Delta y + \Delta y_{補}$	倍面積	倍面積
1	+1512.875	+17.728						
□	+1528.421	+64.835	+15.546	+47.107	+15.546	+47.107	+732.325	+732.325
△	+1528.789	+109.913	+0.368	+45.078	+31.460	+139.292	+1418.153	+51.259
二	+1570.929	+111.334	+42.140	+1.421	+73.968	+185.791	+105.108	+7829.232
ホ	+1573.481	+40.748	+2.552	-70.586	+118.660	+116.626	-8375.734	+297.629
1	+1512.875	+17.728	-60.606	-23.020	+60.606	+23.020	-1.395150	-1.395150
$-7515.298 + 7515.295$ $7515.295 \times \frac{1}{2} = 3757.64$								

合計面積 = 3757.64  
 剪除面積 = 6.52 + 6.87 + 6.14 = 19.53  
 プロツク面積 = 3738.11  
 割込面積 = 3738.10

この図面等は、土地区画整理事業に関する参考資料として提供しています。  
 ○図面等は換地処分時のものであり、現在の状況とは異なる場合があります。  
 ○図面等によって、境界等が確定されるものではありません。

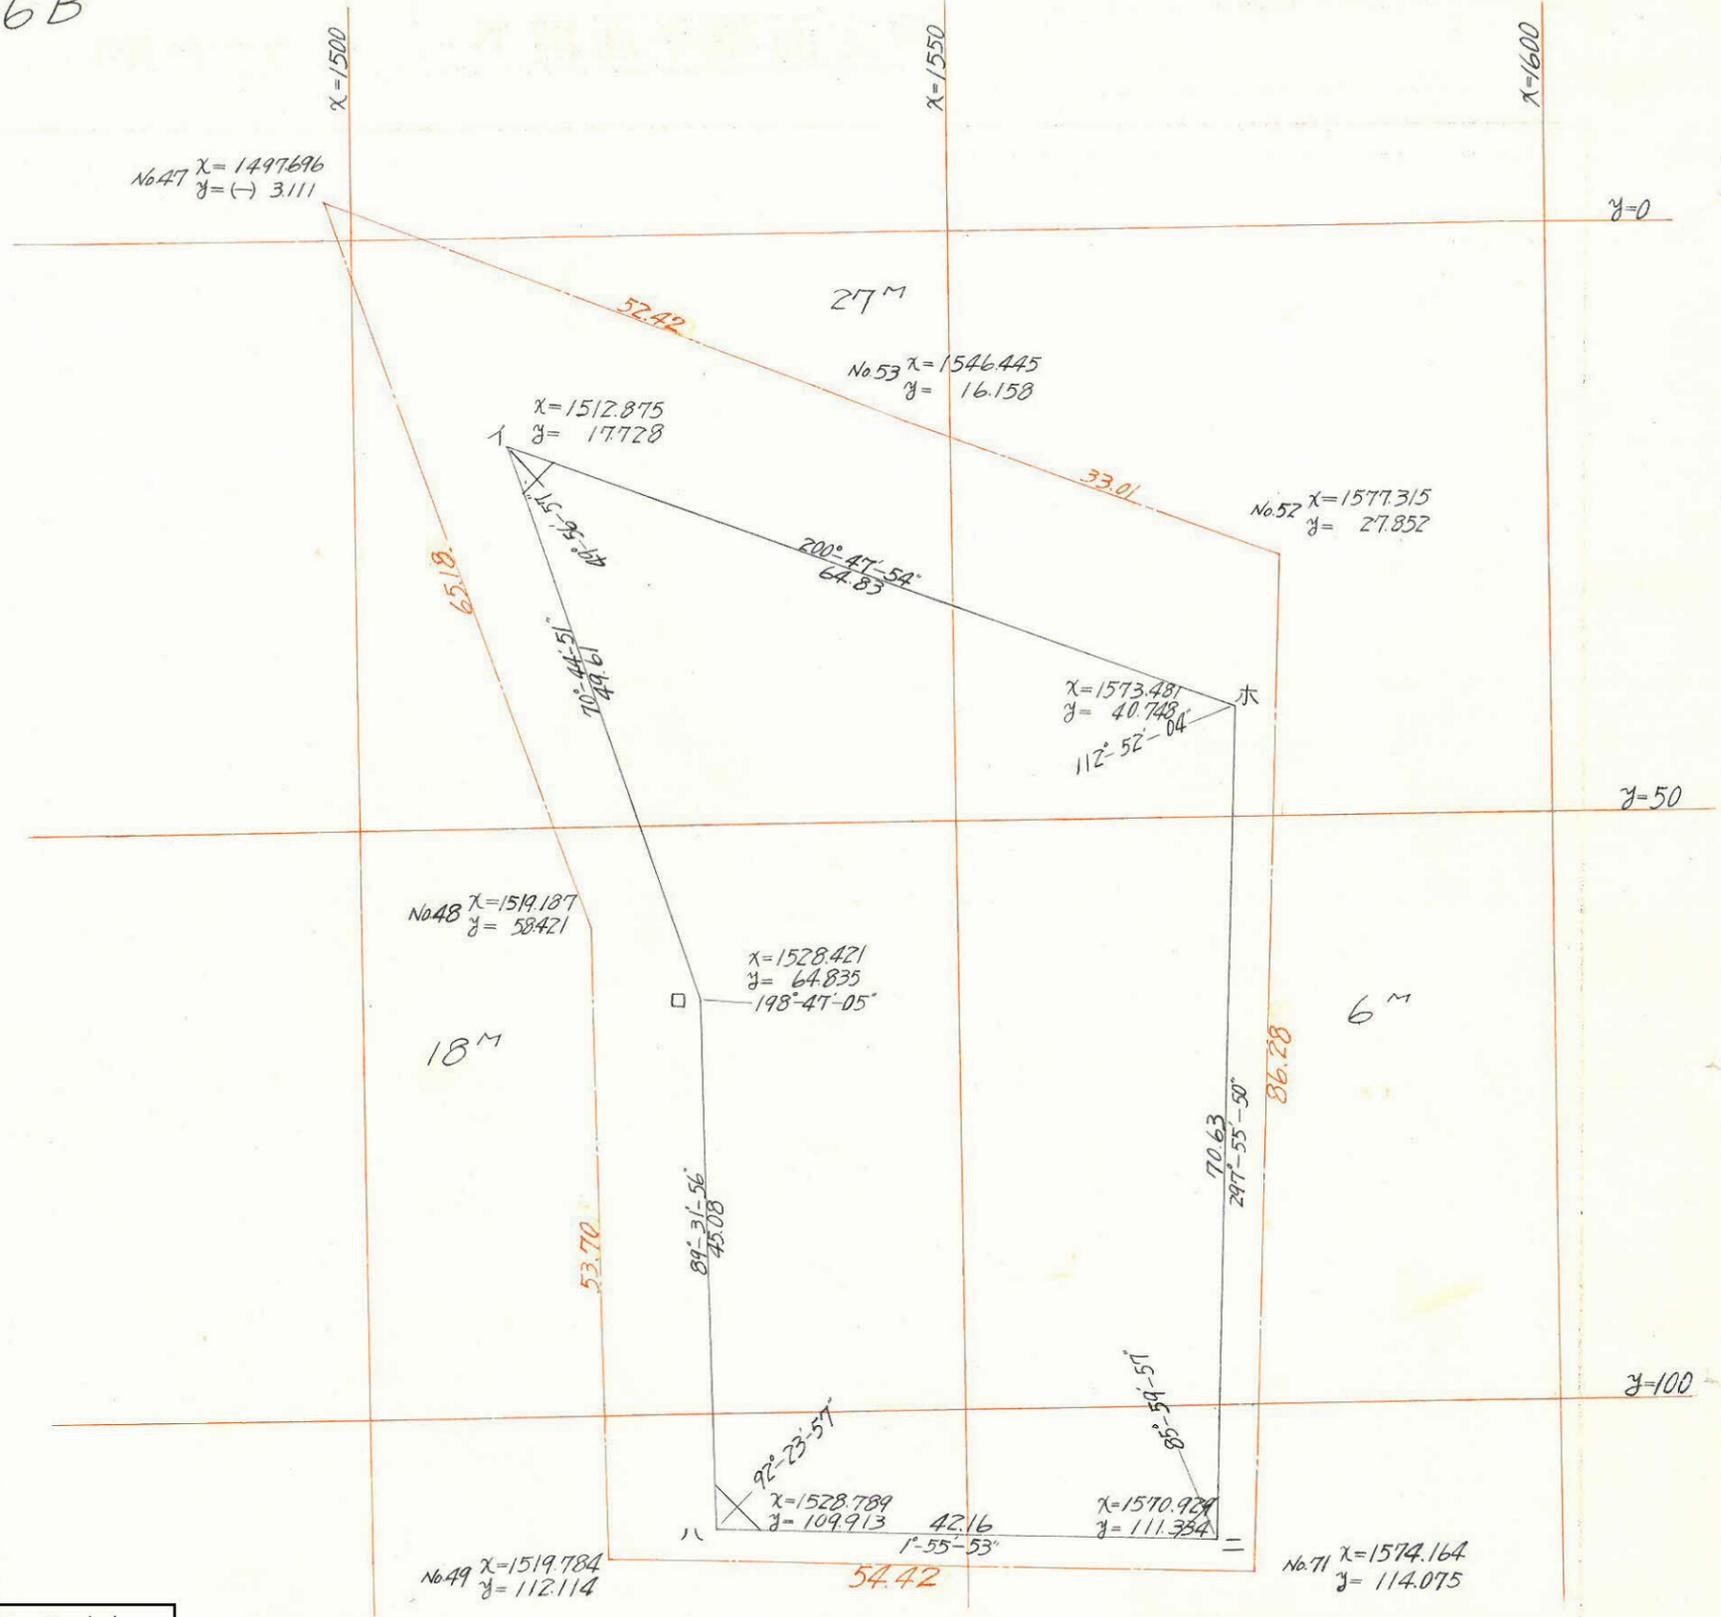

5M