
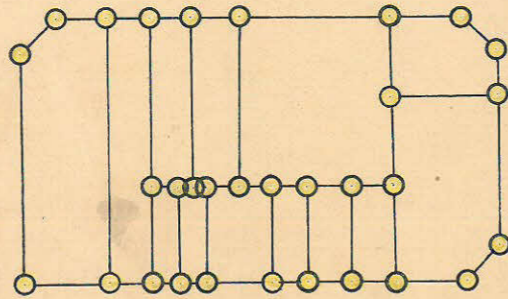


課長	係長	測量士	係





(分筆前)  
確定面積平面圖  $S = \frac{1}{600}$

ブロック番号 中央 32号


新地名 町 丁目  
年 月 日

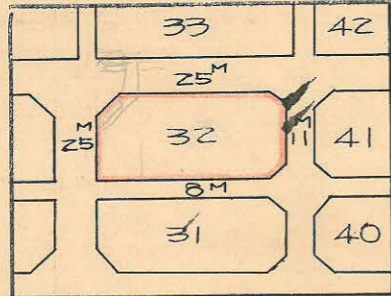

杭31  
ロット13

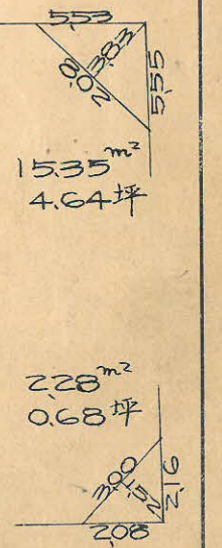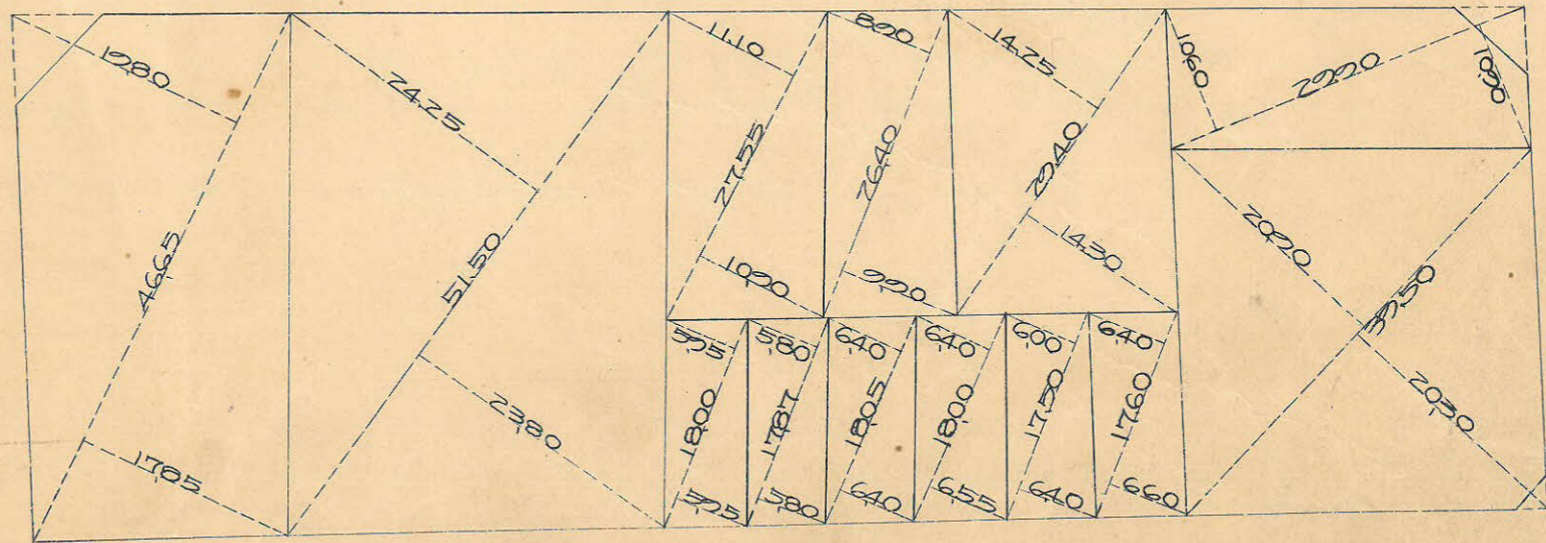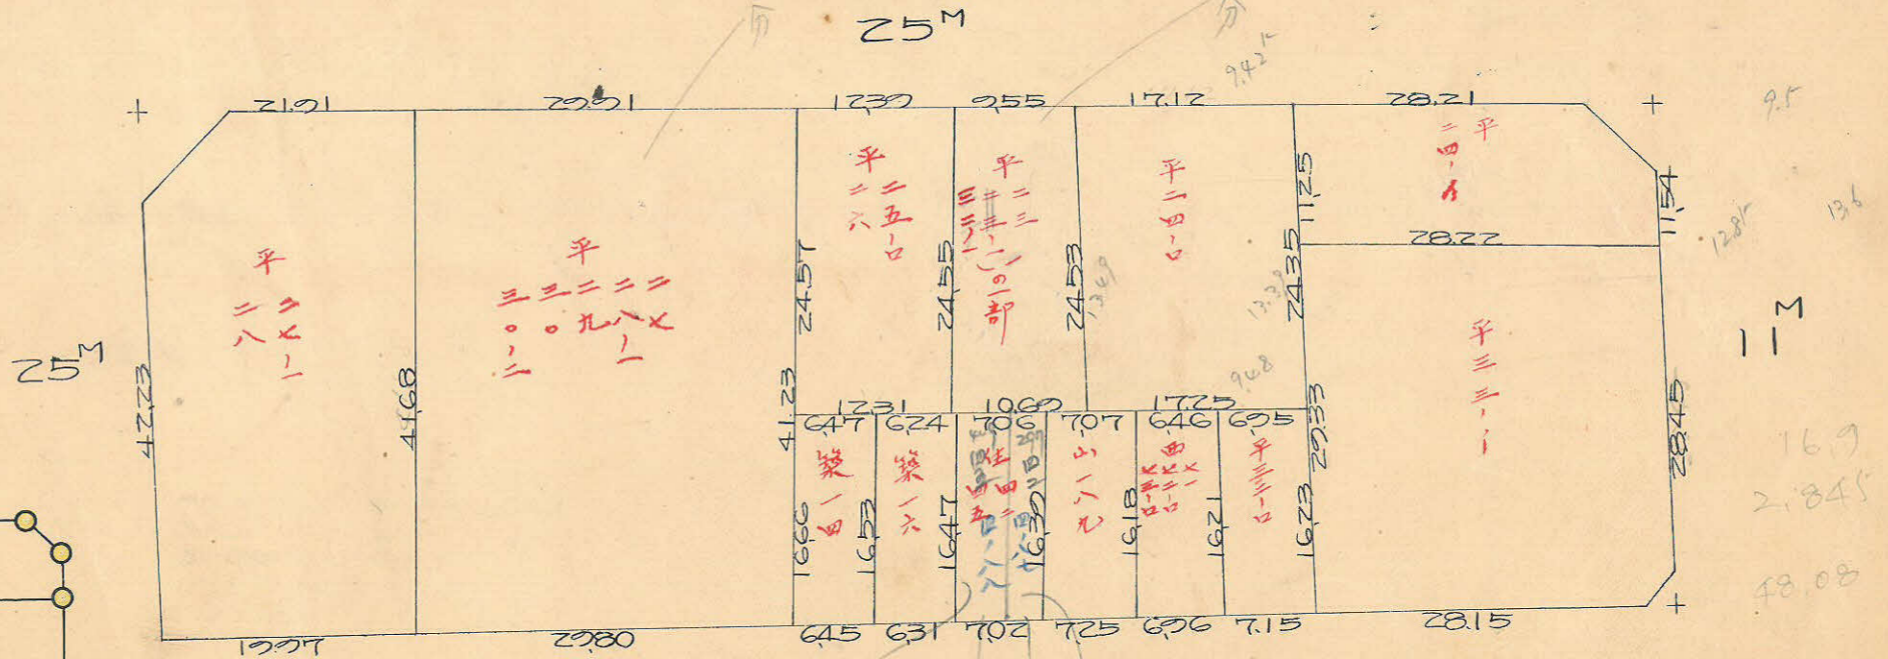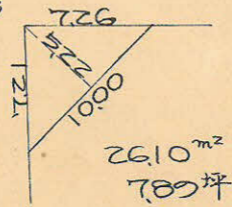

この図面等は、土地区画整理事業に関する参考資料として提供しています。  
○図面等は換地処分時のものであり、現在の状況とは異なる場合があります。  
○図面等によって、境界等が確定されるものではありません。

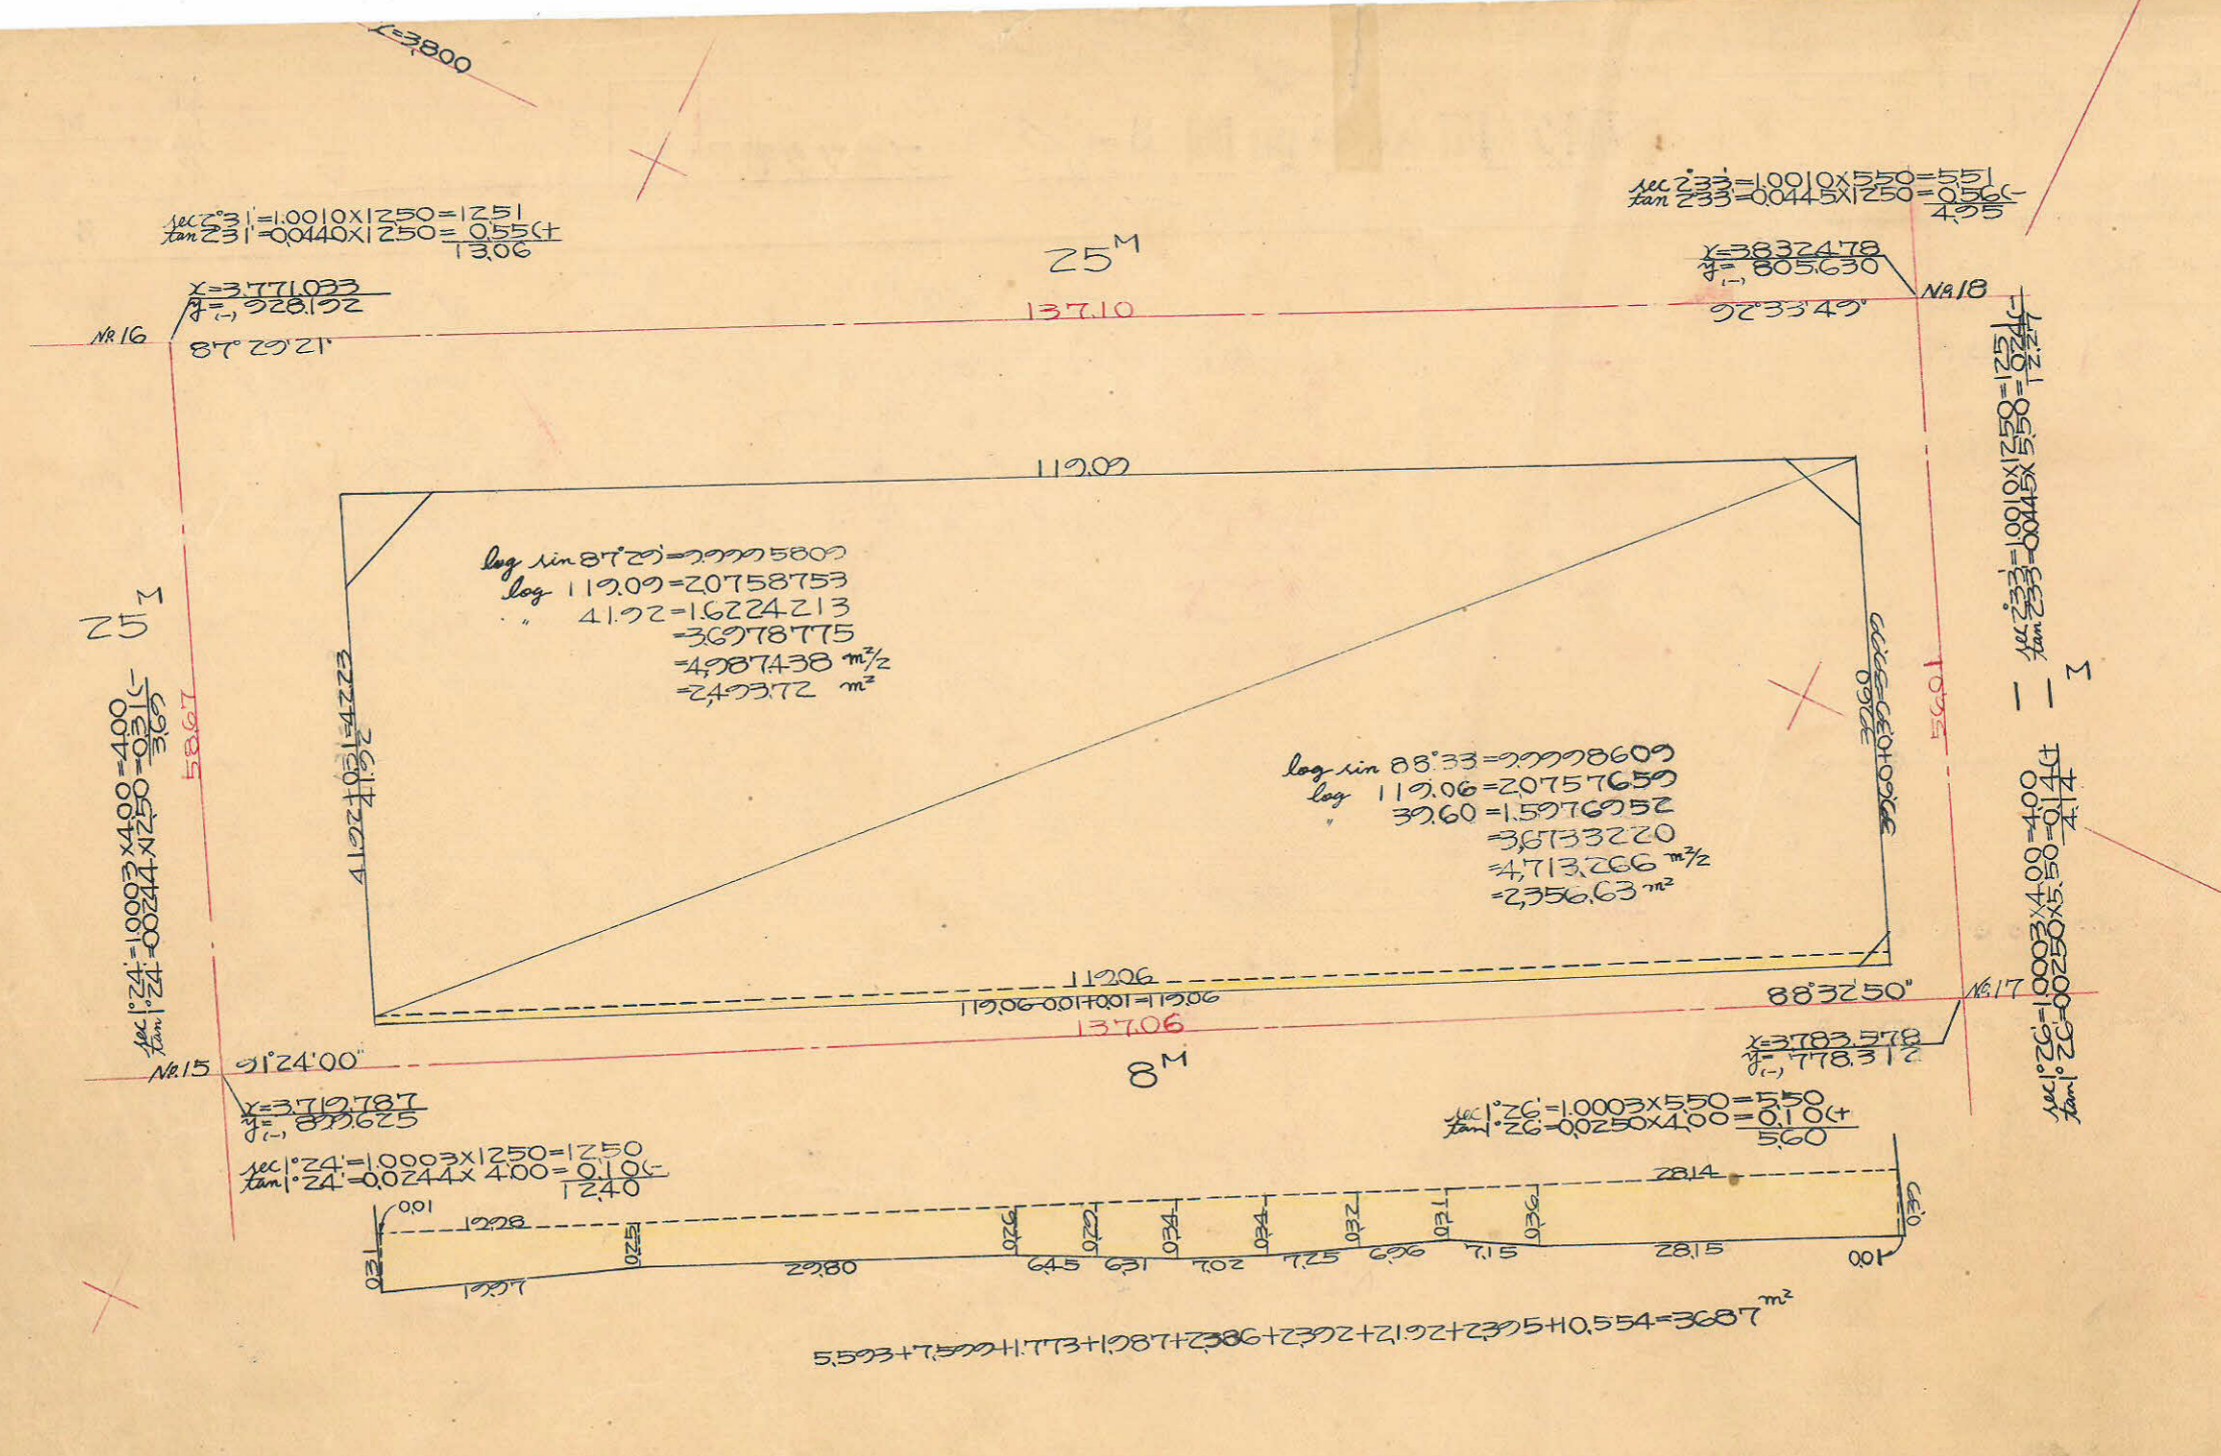

合計面積  $2473.72 + 2356.63 + 368.7 = 4887.22 \text{ m}^2 = (x0.3025 = 1478.38) = 1478.33 \text{ 坪}$   
 剪除面積  $26.10 + 15.35 + 2.28 = 43.73 \text{ m}^2 = (x0.3025 = 13.22) = 13.21 \text{ 坪}$   
 割込面積  $4843.49 = 1465.12 \text{ 坪}$

この図面等は、土地区画整理事業に関する参考資料として提供しています。  
 ○図面等は換地処分時のものであり、現在の状況とは異なる場合があります。  
 ○図面等によって、境界等が確定されるものではありません。