
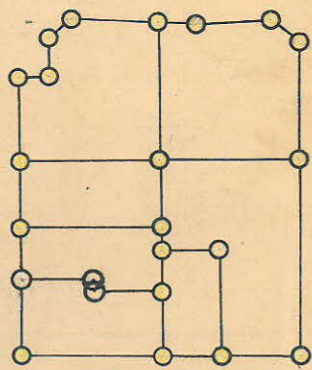
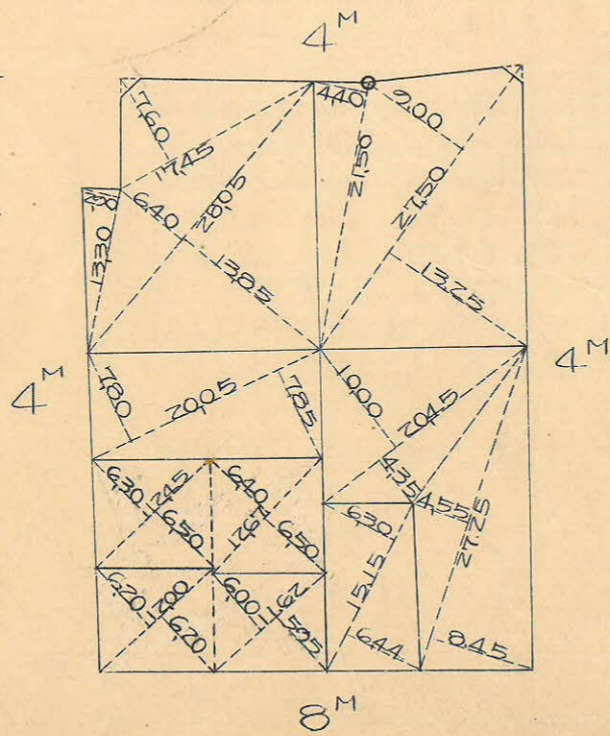
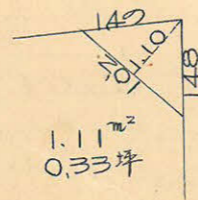
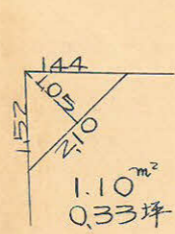
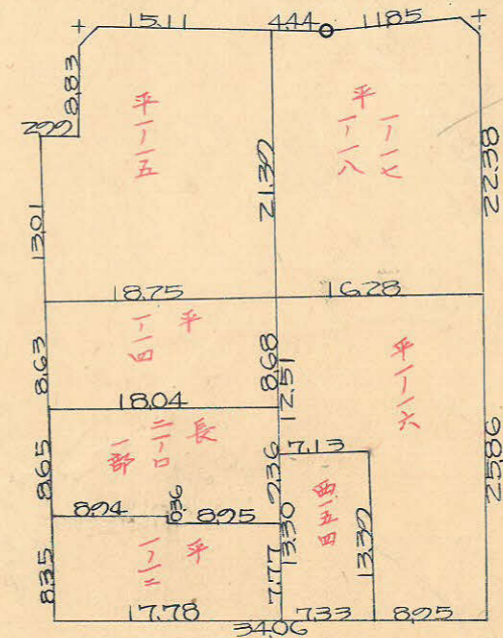


課長	係長	測量士	係

(分筆前)  
 確定面積平面圖  $S = \frac{1}{600}$


ブロック番号 中央 35-2号

新地名 町 丁目  
 年 月 日

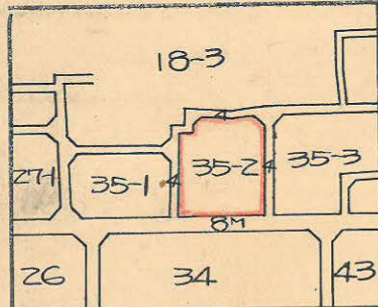

ロット = 7  
 概 = 23

この図面等は、土地区画整理事業に関する参考資料として提供しています。  
 ○図面等は換地処分時のものであり、現在の状況とは異なる場合があります。  
 ○図面等によって、境界等が確定されるものではありません。

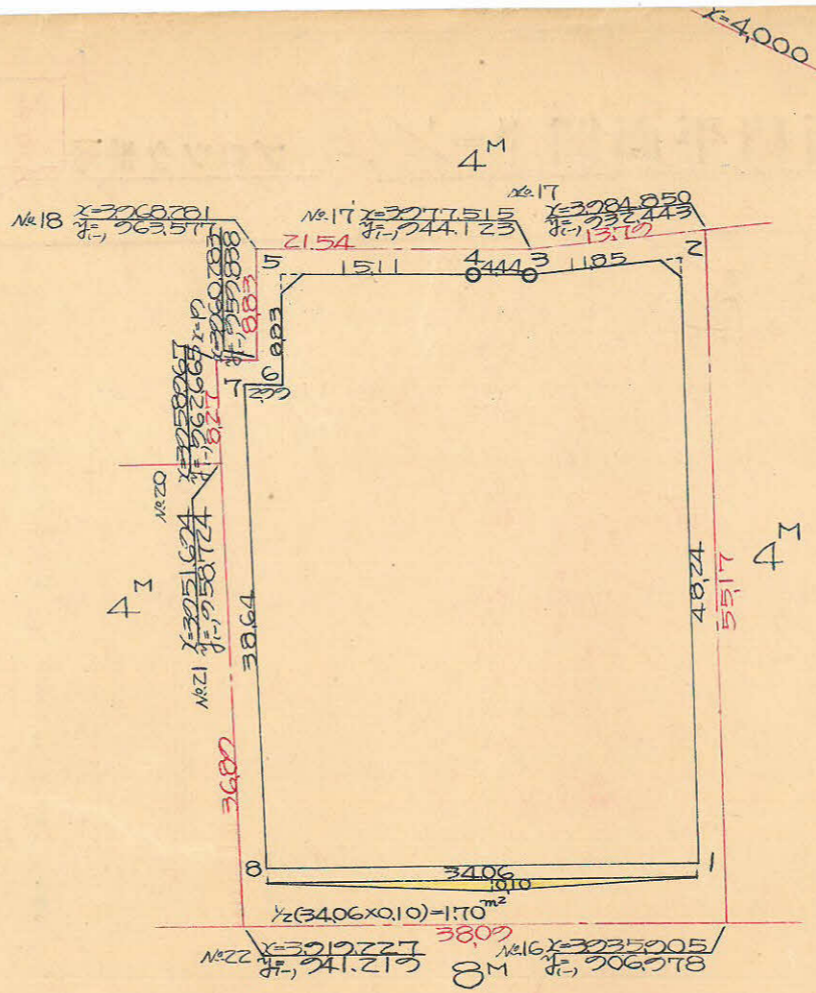

測点	X	ΔX	Y	ΔY	6	3x4	1x6
1	3039216		211067				
2	3082067	42851	233225	22158	37207	34129005	78750432
3	3075788	6279	243274	10049	4042	7758479	55828015
4	3073842	1946	247267	3993	17651	7058937	70142285
5	3067386	6456	260925	13658	9912	3882483	39324730
6	3059325	7991	257179	3746	1038	8867306	4109852
7	3058122	1273	252887	2708	5597	3388811	61734879
8	3024090	34032	241582	8305	48820	7801549	21574074
1	3039216	15126	211067	30515	8357	52820931	32220078
		42851		22158		86950836	293545462
						20157515	20338783
						3206.67	1.60334

合計面積  $1,60334 + 1.70 = 1,605.04 = (x0.3025 = 48552) = 4854$  坪  
 前除面積  $1.10 + 1.10 = 2.21 = (x0.3025 = 0.66) = 0.66$  坪  
 測込面積  $= 484.83$  坪


この図面等は、土地区画整理事業に関する参考資料として提供しています。  
 ○図面等は換地処分時のものであり、現在の状況とは異なる場合があります。  
 ○図面等によって、境界等が確定されるものではありません。

課長	係長	測量士	係



(分筆前)  
確定面積平面圖  $S = \frac{1}{600}$

ブロック番号 中 尺 18-3-1号

新地名 町 丁目  
年 月 日

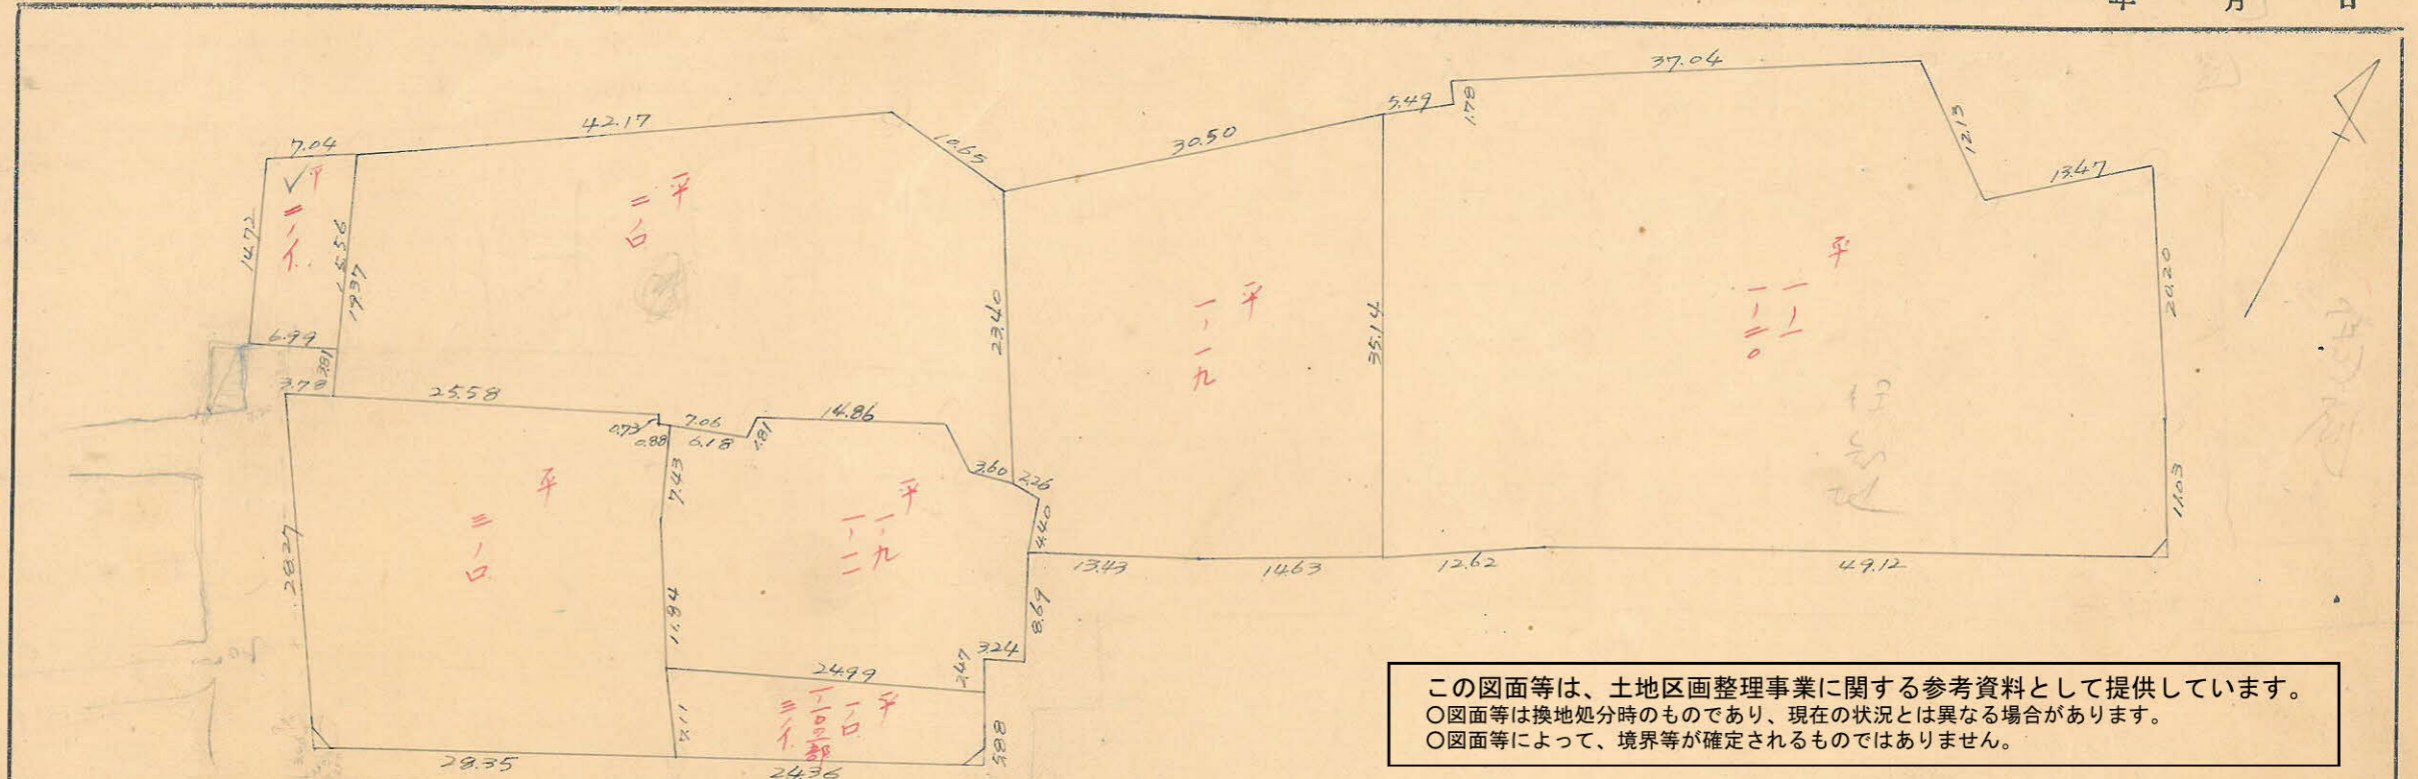

この図面等は、土地区画整理事業に関する参考資料として提供しています。  
 ○図面等は換地処分時のものであり、現在の状況とは異なる場合があります。  
 ○図面等によって、境界等が確定されるものではありません。

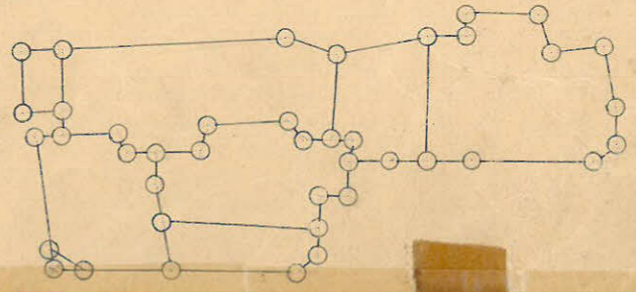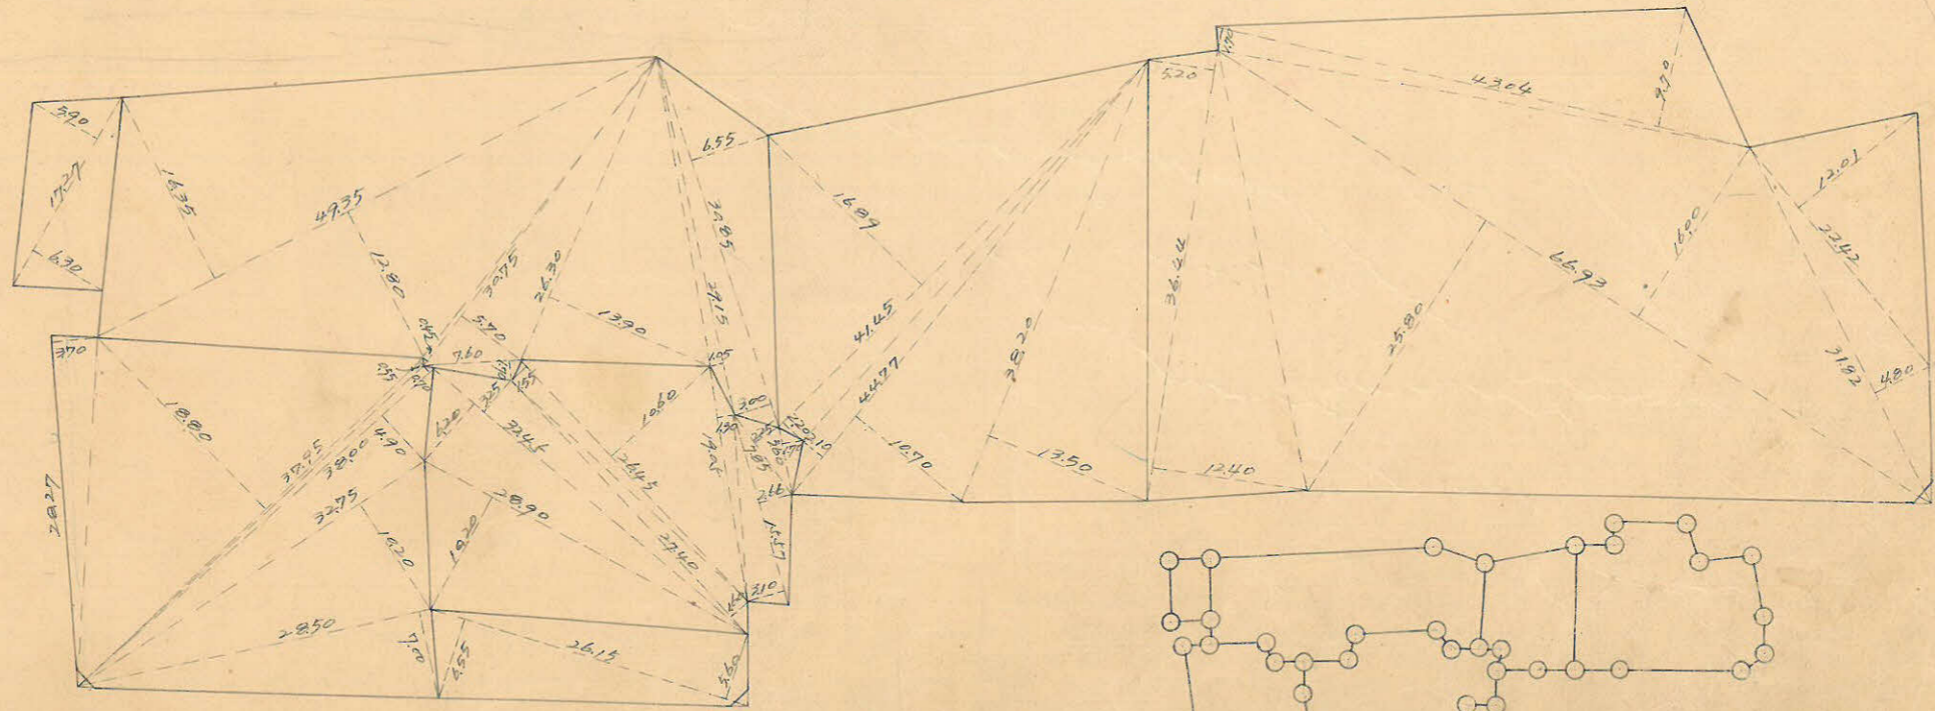

148  
127

0.92<sup>㎡</sup> = 0.274<sup>坪</sup>


149  
105

1.05<sup>㎡</sup> = 0.314<sup>坪</sup>

109<sup>㎡</sup> = 0.324<sup>坪</sup>

中央 18-3-1  
縮尺 1/600

この図面等は、土地区画整理事業に関する参考資料として提供しています。  
 ○図面等は換地処分時のものであり、現在の状況とは異なる場合があります。  
 ○図面等によって、境界等が確定されるものではありません。

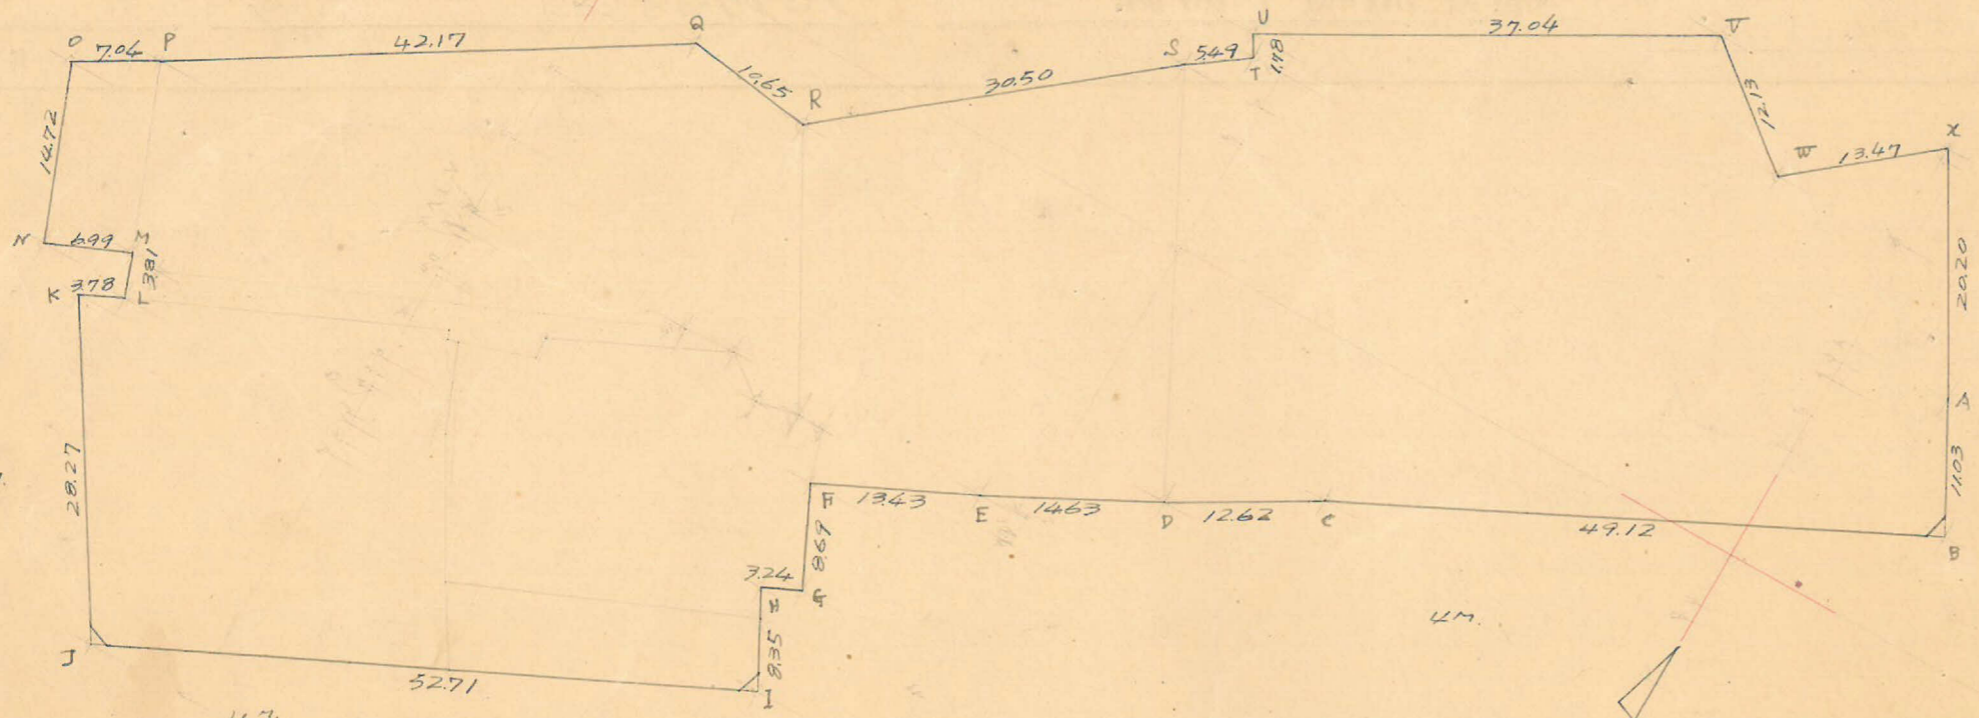

側点	Z	Δx	Δx² + Δy² + 1	Y	Δy	Δy² + Δx² + 1	倍面積	倍面積
A	4019.381			-891.281				
B	4009.663	-9.718	-104.295	-886.061	+5.220	-329.05	+27.729.279	-155.987.920
C	3988.086	-21.577	-466.690	-950.184	-44.120	-549.99	+26.035.950	-219.532.766
D	3981.673	-6.413	-41.217	-941.058	-19.874	-23.830	+12.437.964	-94.883.268
E	3974.869	-6.806	-46.100	-954.014	-12.956	-25.084	+11.992.634	-99.705.614
F	3969.096	-5.773	-33.321	-966.142	-12.128	-84.34	+13.173.346	-33.475.356
G	3961.234	-7.862	-61.810	-962.448	+3.694	+0.757	+8.875.695	+2.998.654
H	3959.874	-1.360	-1.846	-965.085	-2.907	+0.954	+8.442.292	+1.777.720
I	3952.489	-7.385	-54.521	-961.494	+3.891	-4.3662	+28.957.315	-172.573.575
J	3929.757	-22.732	-514.710	-1009.047	-47.553	-62.513	-1.386.431	-244.874.948
K	3953.863	+24.106	+583.074	-1023.807	-14.760	-11.278	-26.182.840	-44.591.667
L	3955.331	+1.462	+2.136	-1020.225	+3.482	+2.089	+5.112.849	+8.262.686
M	3958.774	+3.543	+12.551	-1021.718	-1.793	-7.798	-7.51.984	-30.871.299
N	3956.067	-2.807	-7.879	-1028.120	-6.405	-41.834	-11.177.753	-46.816.097
O	3969.746	+18.679	+348.680	-1020.552	-5.429	+0.630	-17.858.074	+2.500.940
P	3973.326	+3.580	+12.816	-1027.490	+6.059	+42.057	-26.250.591	+167.106.172
Q	3975.274	+2.196	+4.832	-991.495	+35.998	+46.559	-20.426.780	+186.016.890
R	3973.928	-1.366	-1.846	-980.934	+10.561	+34.406	-17.314.466	+137.415.087
S	4012.945	+12.017	+144.404	-957.089	+23.845	+28.262	-21.324.900	+110.418.852
T	4016.209	+3.264	+10.661	-952.672	+4.417	+3.516	-4.369.015	+14.120.991
U	4017.741	+1.532	+2.347	-953.570	-2.901	+21.374	-18.722.527	+126.052.606
V	4035.906	+18.165	+330.000	-921.298	+22.275	+41.721	-9.728.907	+168.382.034
W	4028.301	-7.605	-57.840	-911.852	+9.446	+19.866	-8.507.58	+80.026.228
X	4026.839	+2.538	+6.443	-901.402	+10.420	+20.571	+8.040.770	+83.041.815
A	4019.281	-7.718	-59.776	-891.281	+10.151	+15.391	+24.221.452	+61.781.905
Σ								
Σ							-11.785.075 <sup>m²</sup>	+11.785.073 <sup>m²</sup> = 5.892.54 <sup>m²</sup>