



課長	係長	測量士	係

(分筆前)
確定面積平面圖 $S = \frac{1}{600}$

ブロック番号 中央 51号

新地名 町丁目

29年4月15日

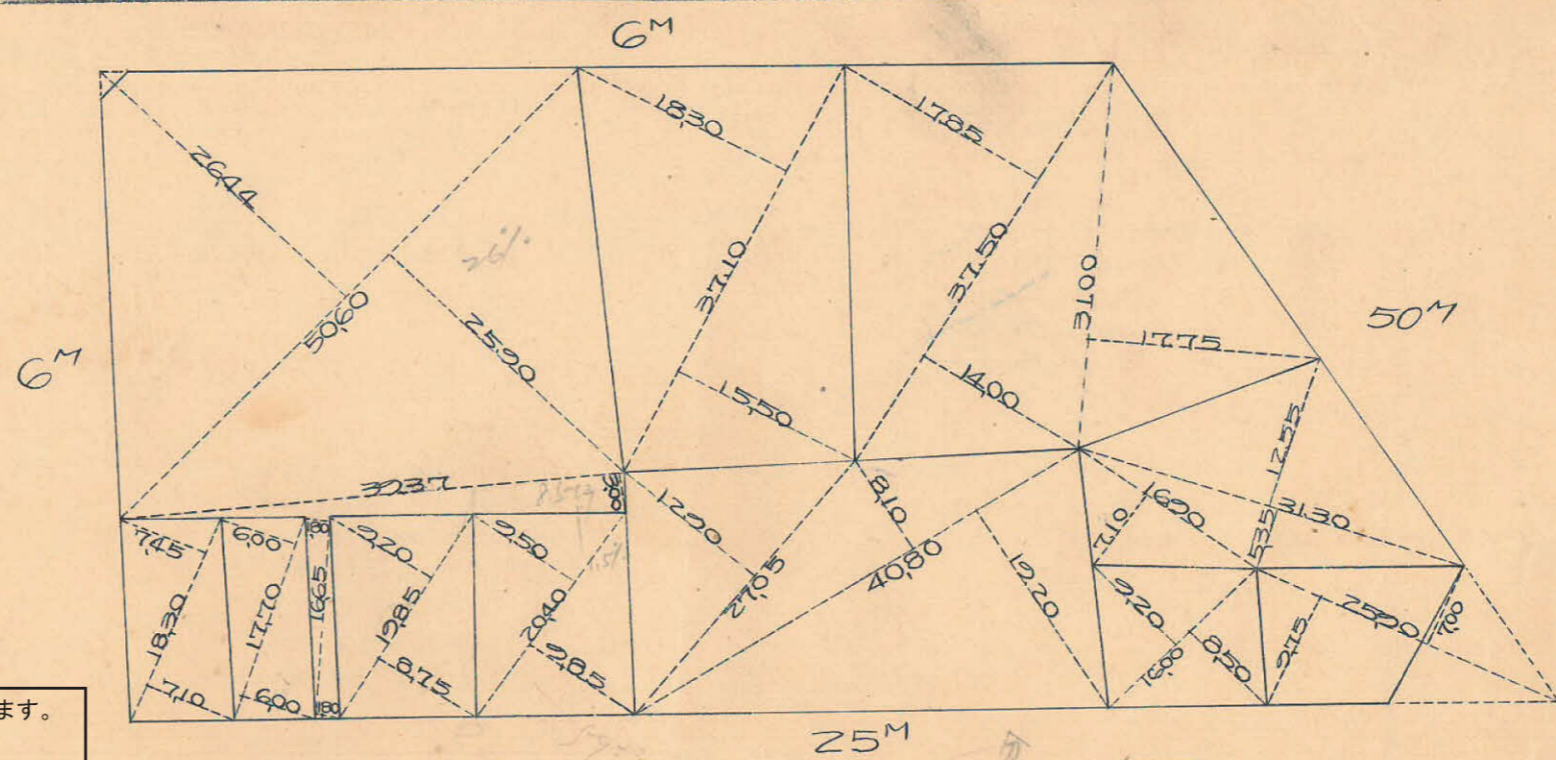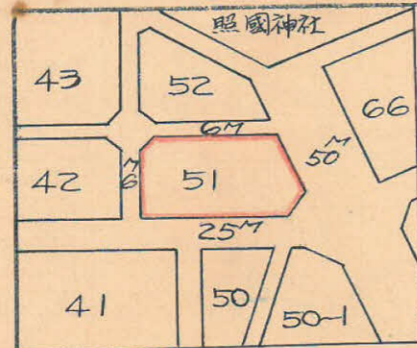

この図面等は、土地区画整理事業に関する参考資料として提供しています。
○図面等は換地処分時のものであり、現在の状況とは異なる場合があります。
○図面等によって、境界等が確定されるものではありません。



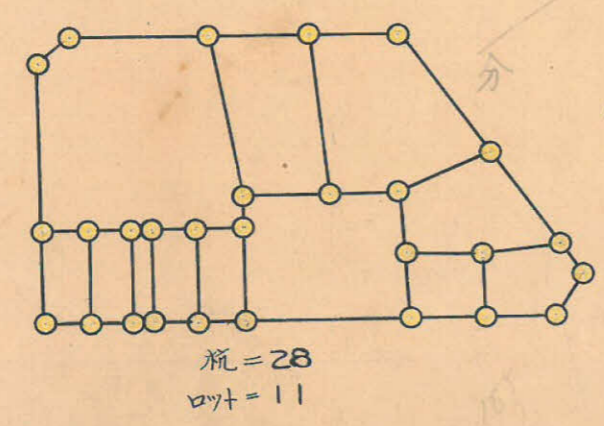


図 51B

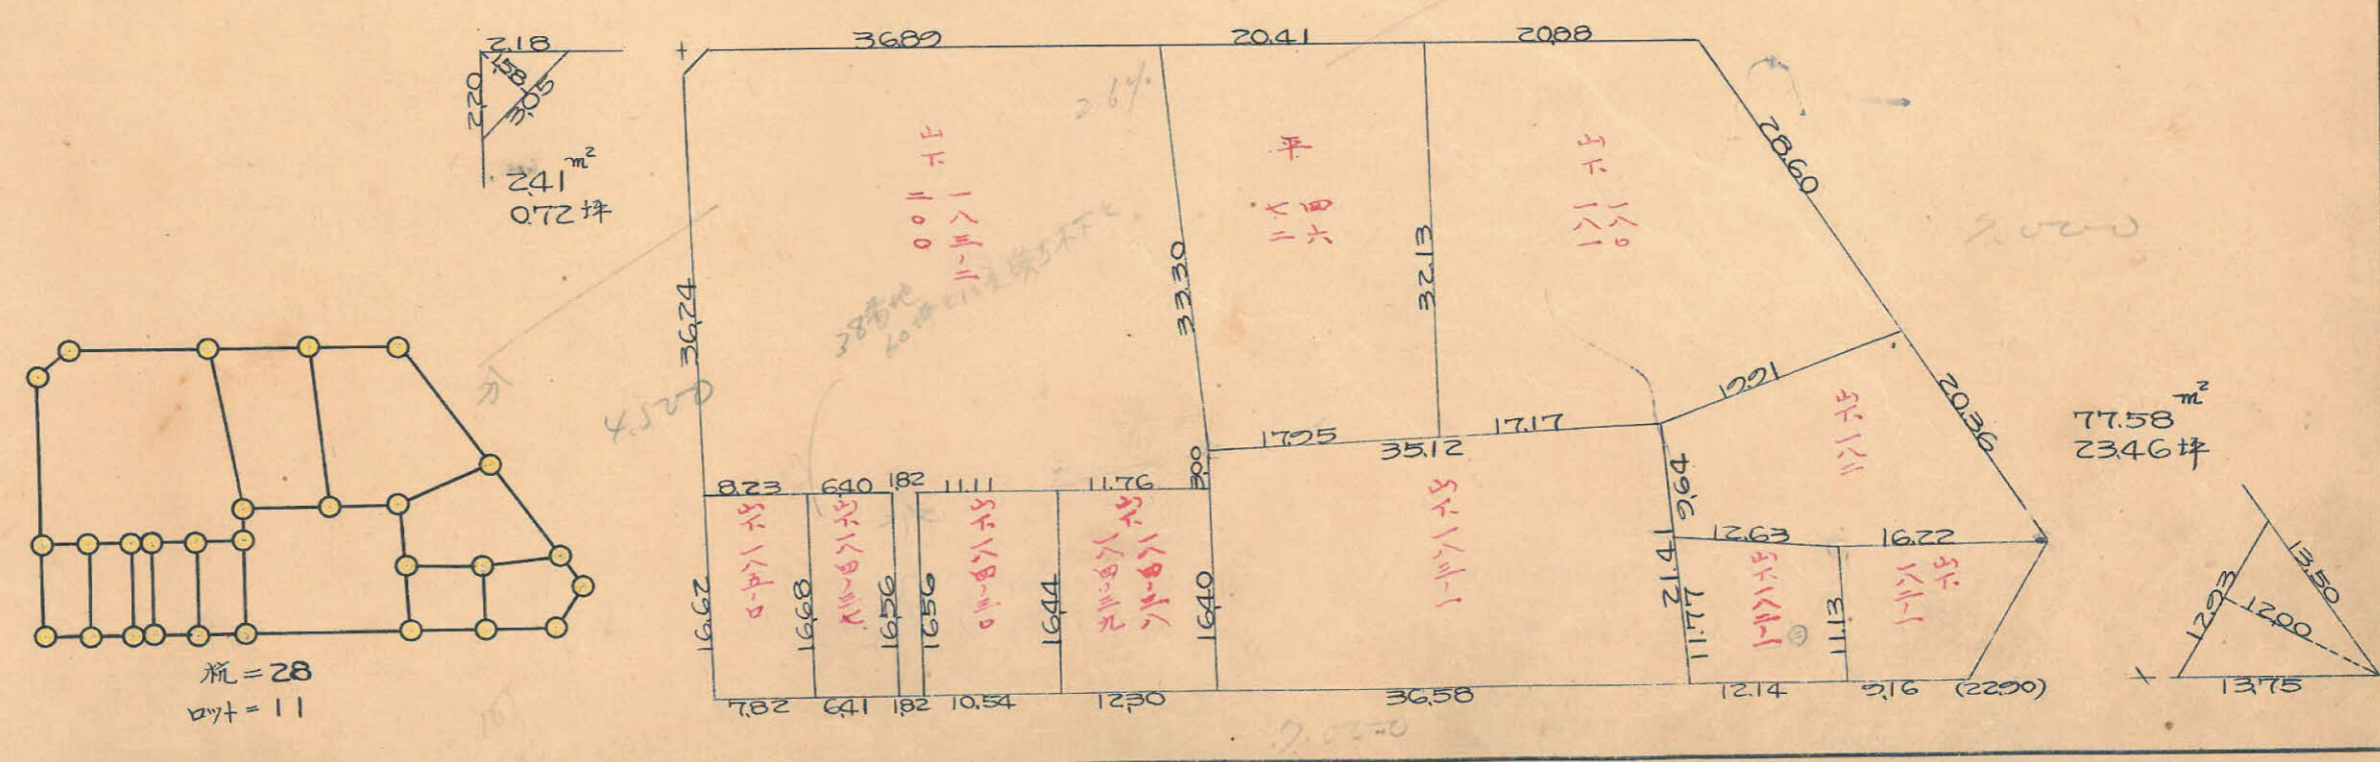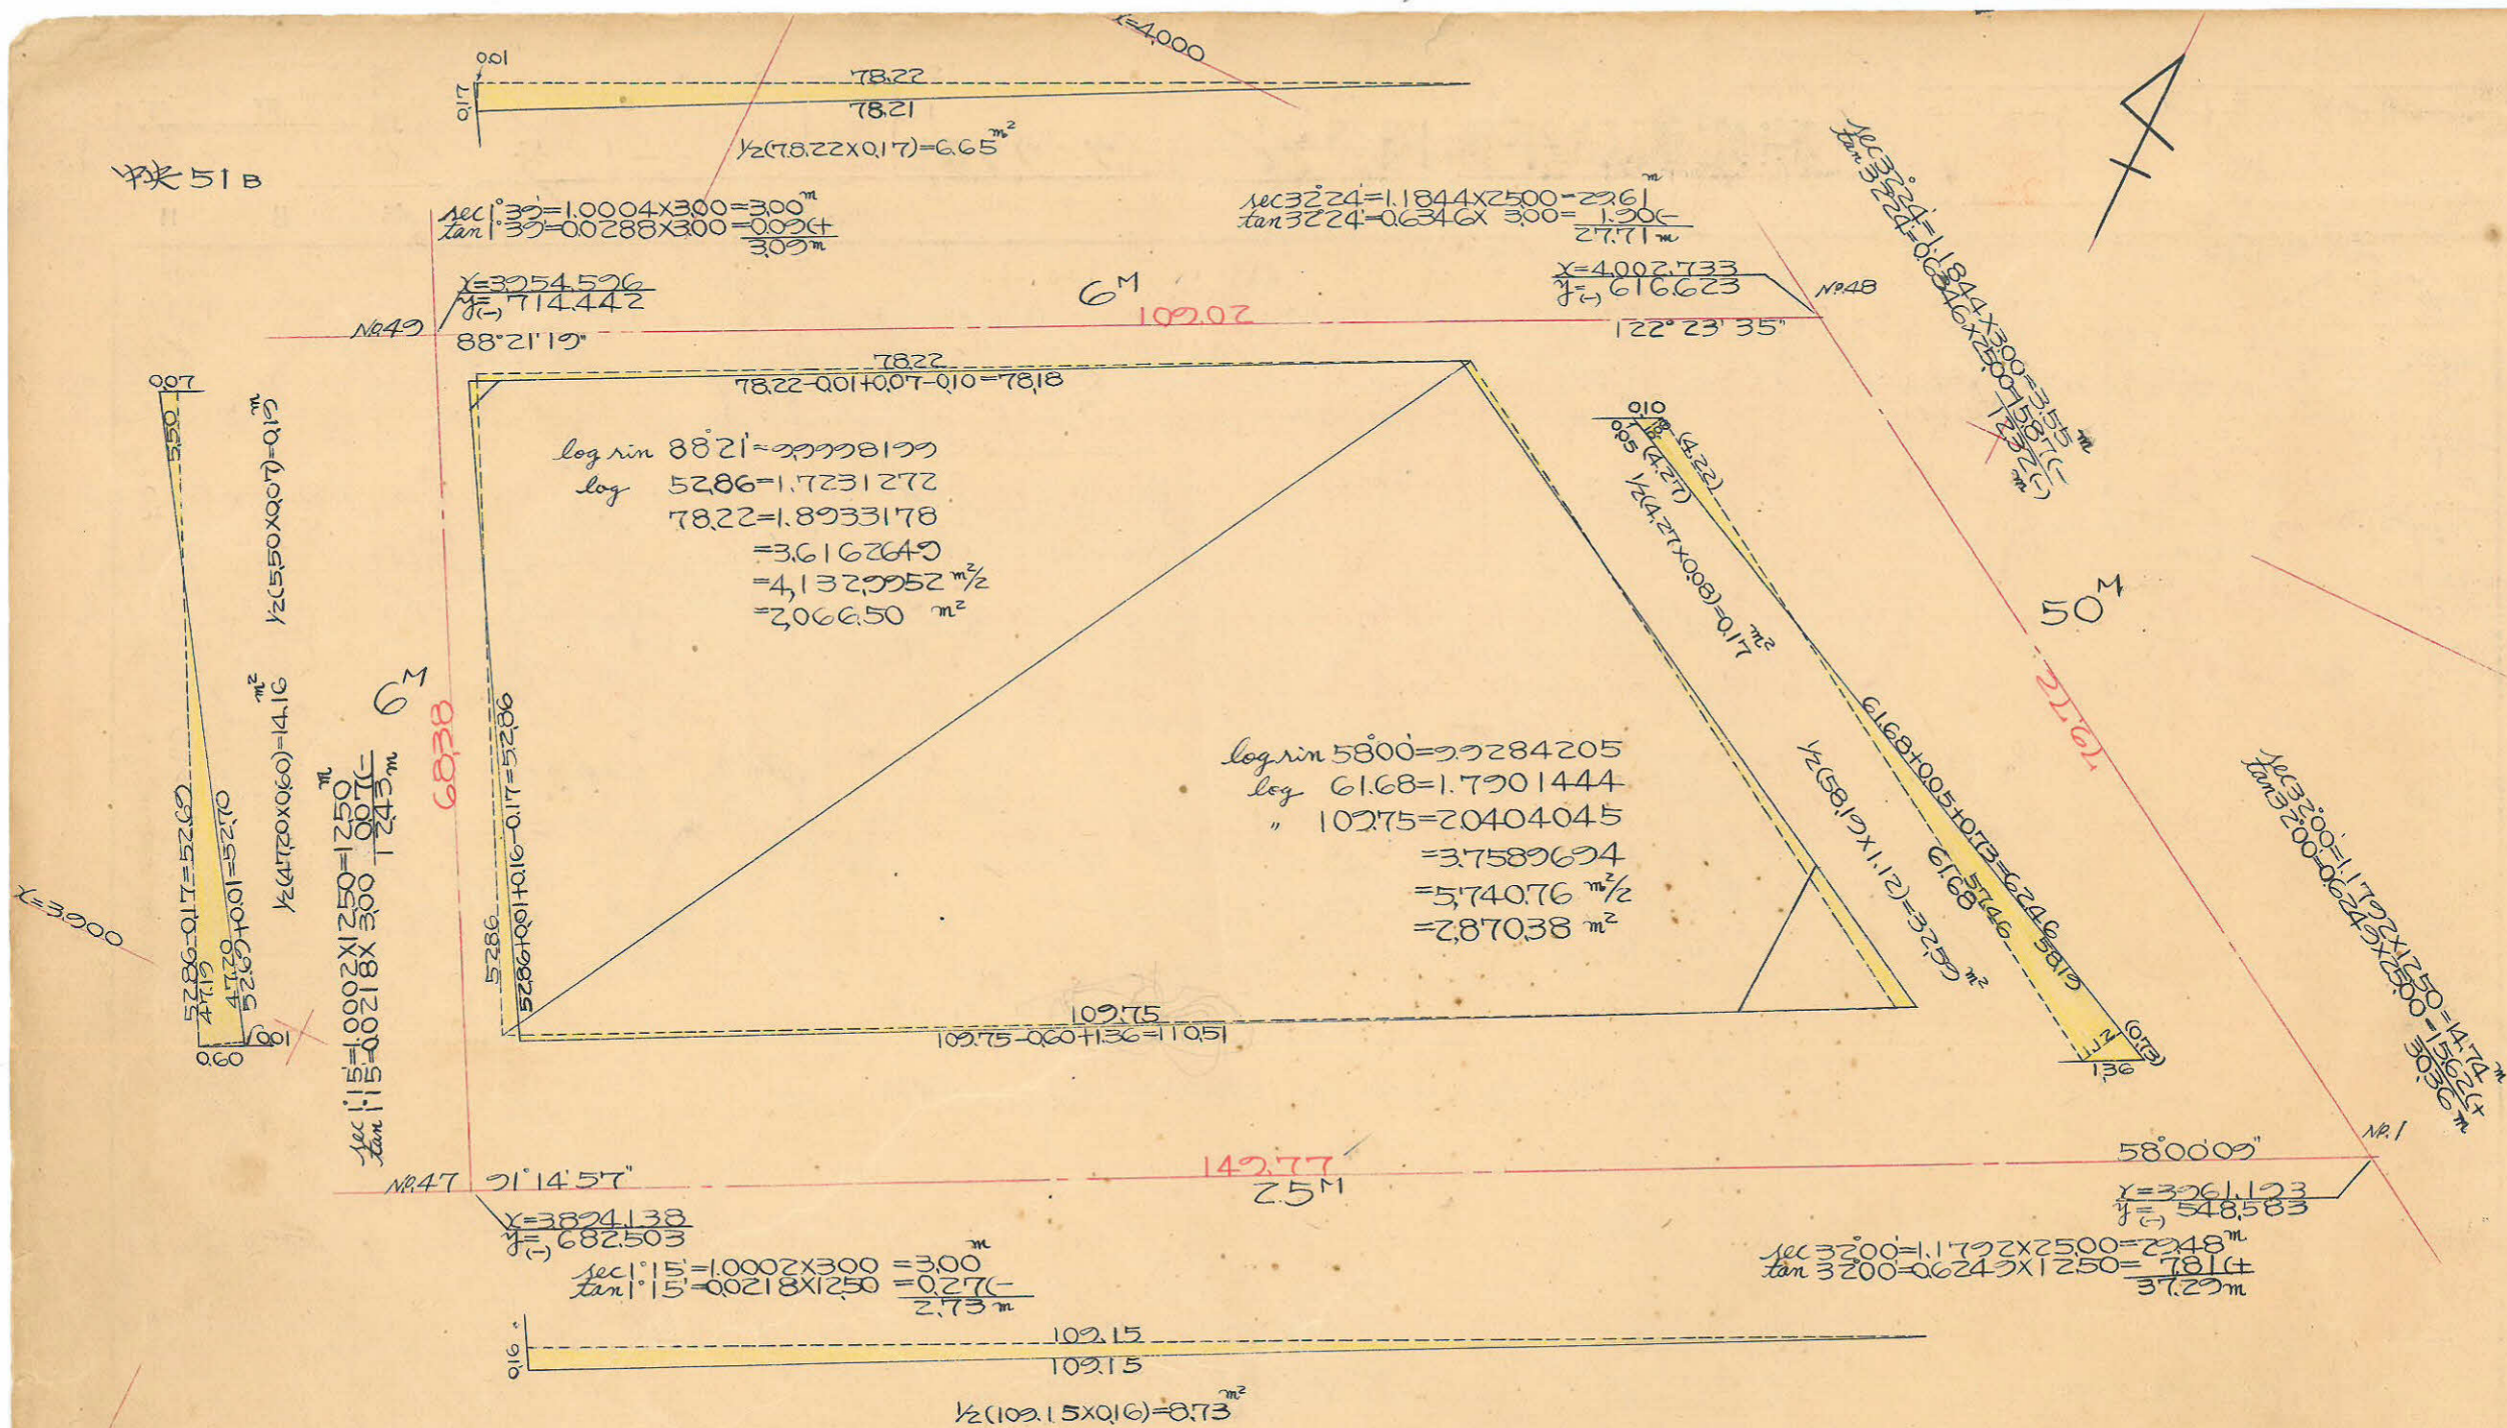

合計面積 $2066.50 + 2870.38 + 8.73 + 32.59 + 0.19 - 0.17 - 6.65 - 14.16 = 4957.41 \text{ m}^2 = (0.3025 = 1.4726) = 1472.57 \text{ 坪}$
 前除面積 $241 + 77.58 = 318.58 = (0.3025 = 24.17) = 241.8 \text{ 坪}$
 割込面積 $4877.42 = 1475.39 \text{ 坪}$

この図面等は、土地区画整理事業に関する参考資料として提供しています。
 ○図面等は換地処分時のものであり、現在の状況とは異なる場合があります。
 ○図面等によって、境界等が確定されるものではありません。