


課長	係長	測量士	係

(分筆前)
 確定面積平面圖 $S = \frac{1}{600}$

ブロック番号 中洲


75号

新地名 町 丁目
 年 月 日


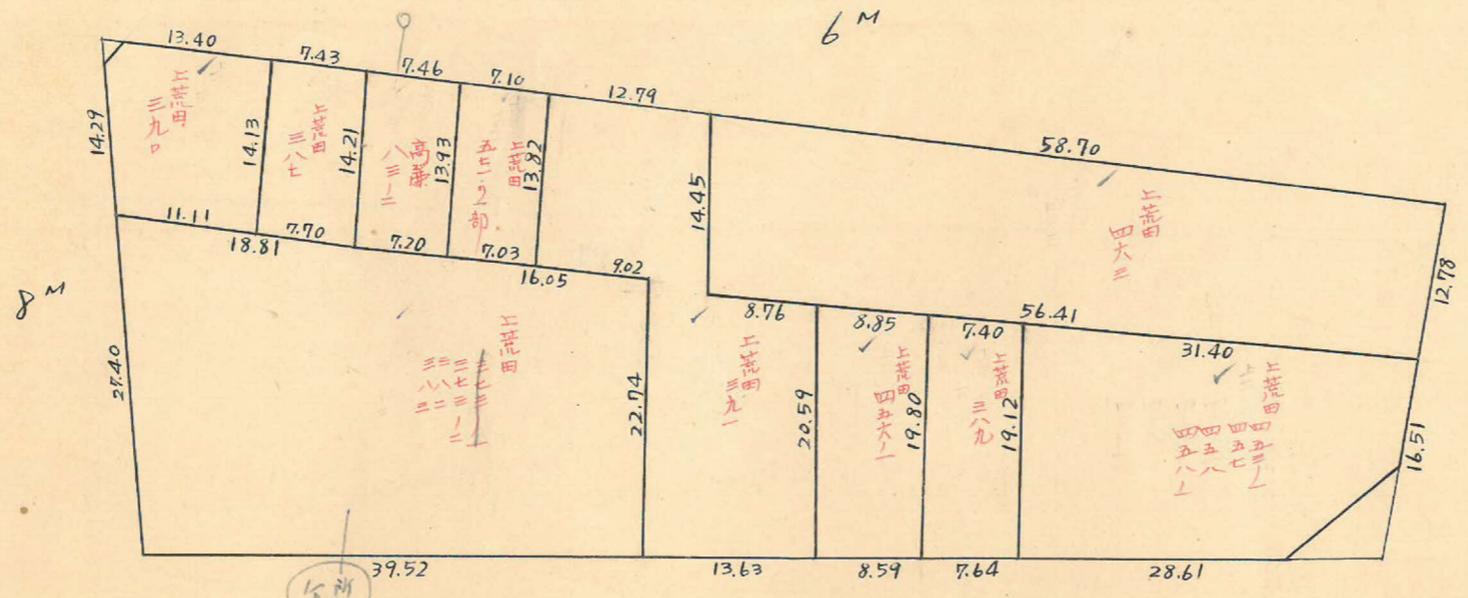


36M

口 10
 杭 26

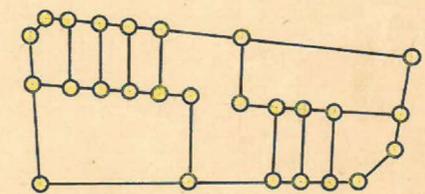



1.69
 1.94
 2.36
 $1.58m^2 = 0.47坪$

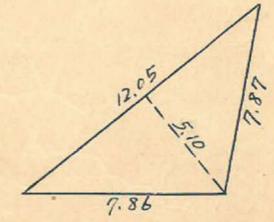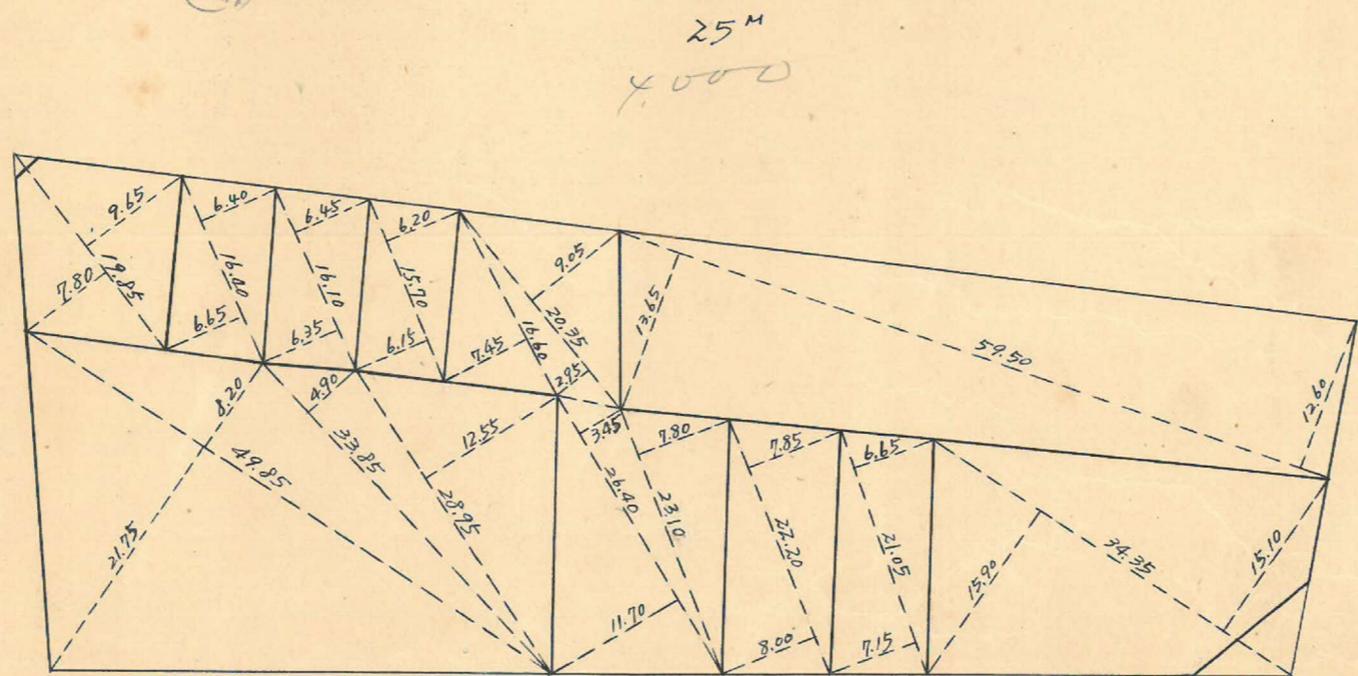

$30.73m^2 = 9.29坪$

この図面等は、土地区画整理事業に関する参考資料として提供しています。
 ○図面等は換地処分時のものであり、現在の状況とは異なる場合があります。
 ○図面等によって、境界等が確定されるものではありません。

75B
トラス精度 1/500

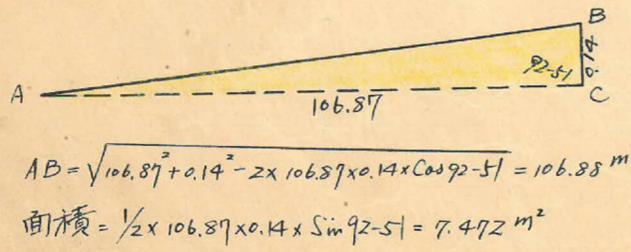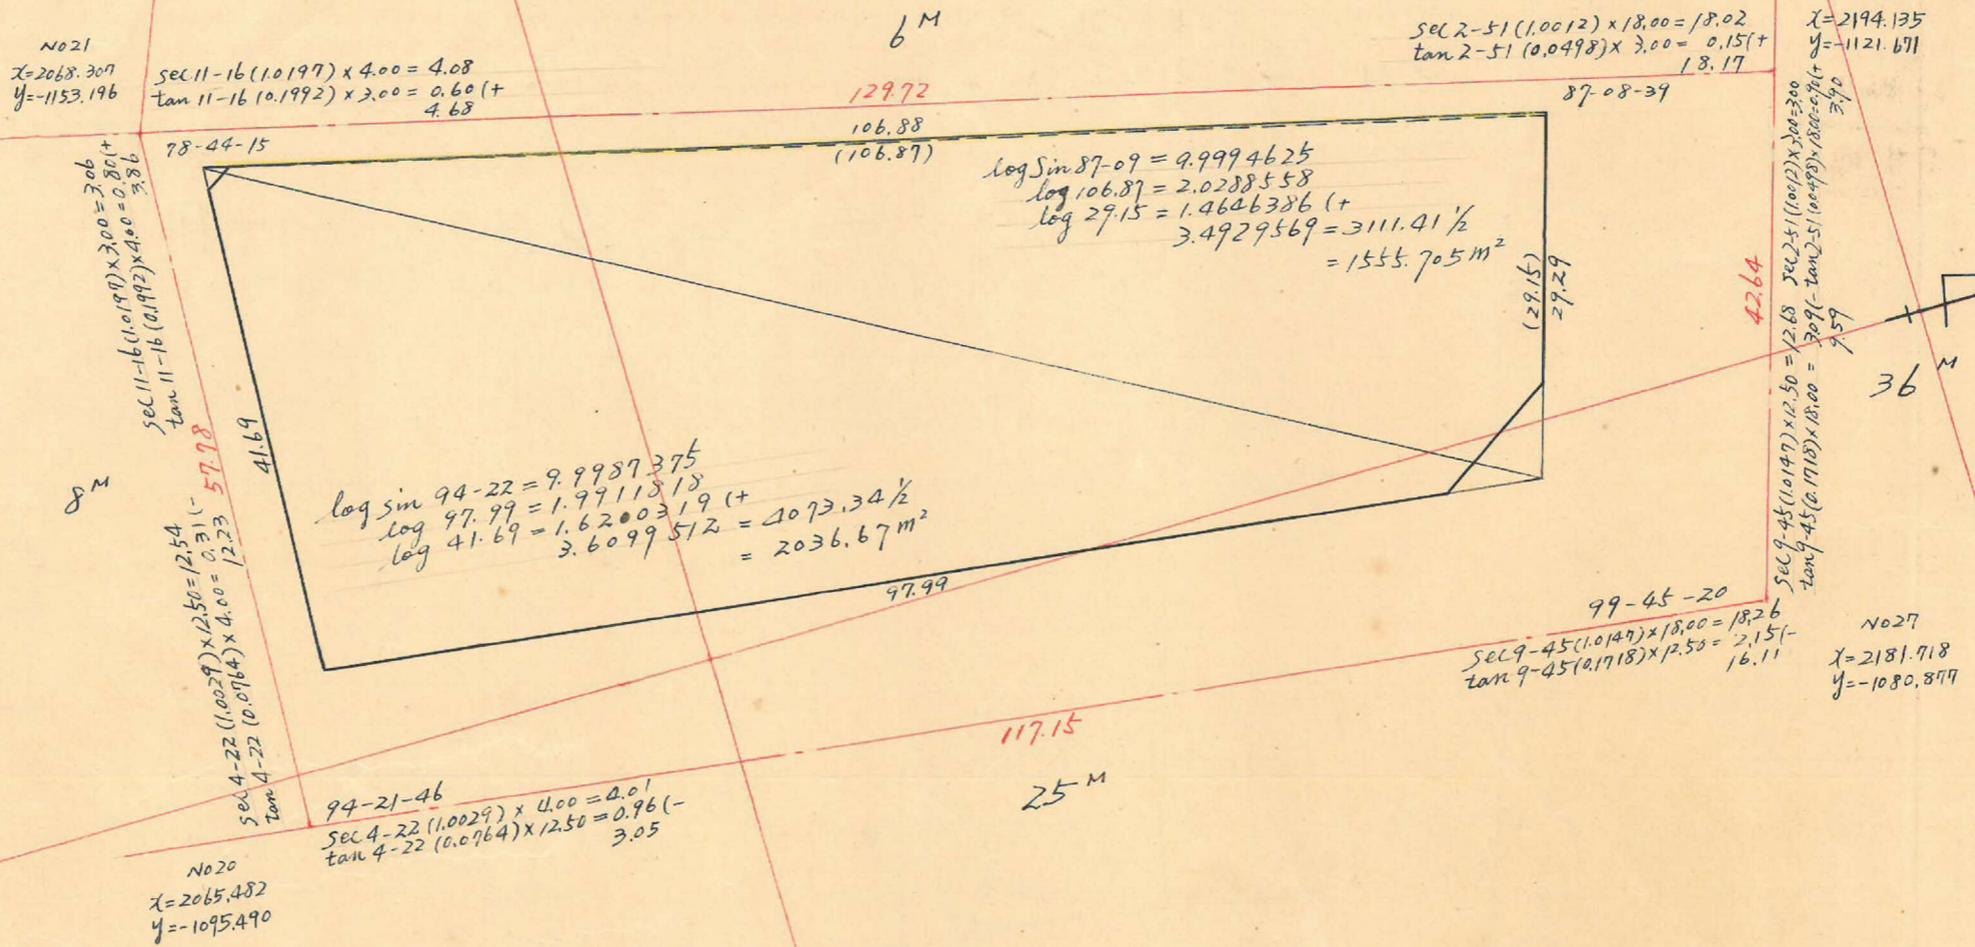

合計面積 $1555.705 + 2036.67 + 7.472 = 3599.85 m^2$ ($\times 0.3025 = 1088.95 坪$) = 1088.90 坪
 削除 " $1.58 + 30.93$ = $32.51 m^2$ ($\times 0.3025 = 9.77 坪$) = 9.76 坪
 新設 " $3567.54 m^2$ ($\times 0.3025 = 1079.18 坪$) = 1079.14 坪

この図面等は、土地区画整理事業に関する参考資料として提供しています。
 ○図面等は換地処分時のものであり、現在の状況とは異なる場合があります。
 ○図面等によって、境界等が確定されるものではありません。