







課長	係長	測量士	係

# 確定面積平面図 $S = \frac{1}{600}$

ブロック番号 **鴨池** 29 号

新地名 町 丁目  
年 月 日

この図面等は、土地区画整理事業に関する参考資料として提供しています。  
 ○図面等は換地処分時のものであり、現在の状況とは異なる場合があります。  
 ○図面等によって、境界等が確定されるものではありません。

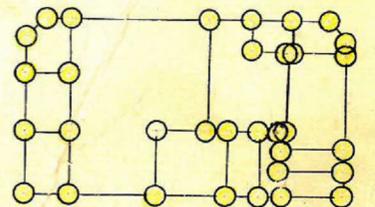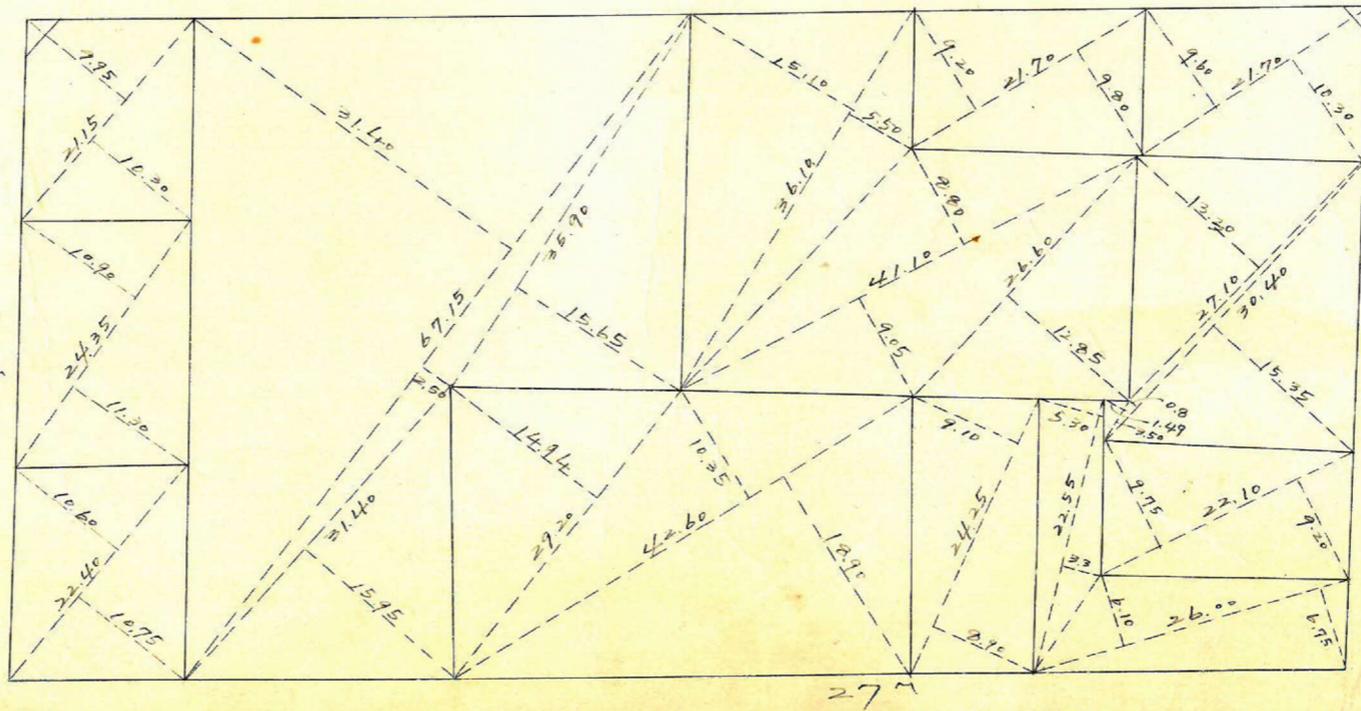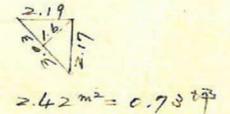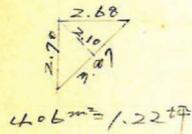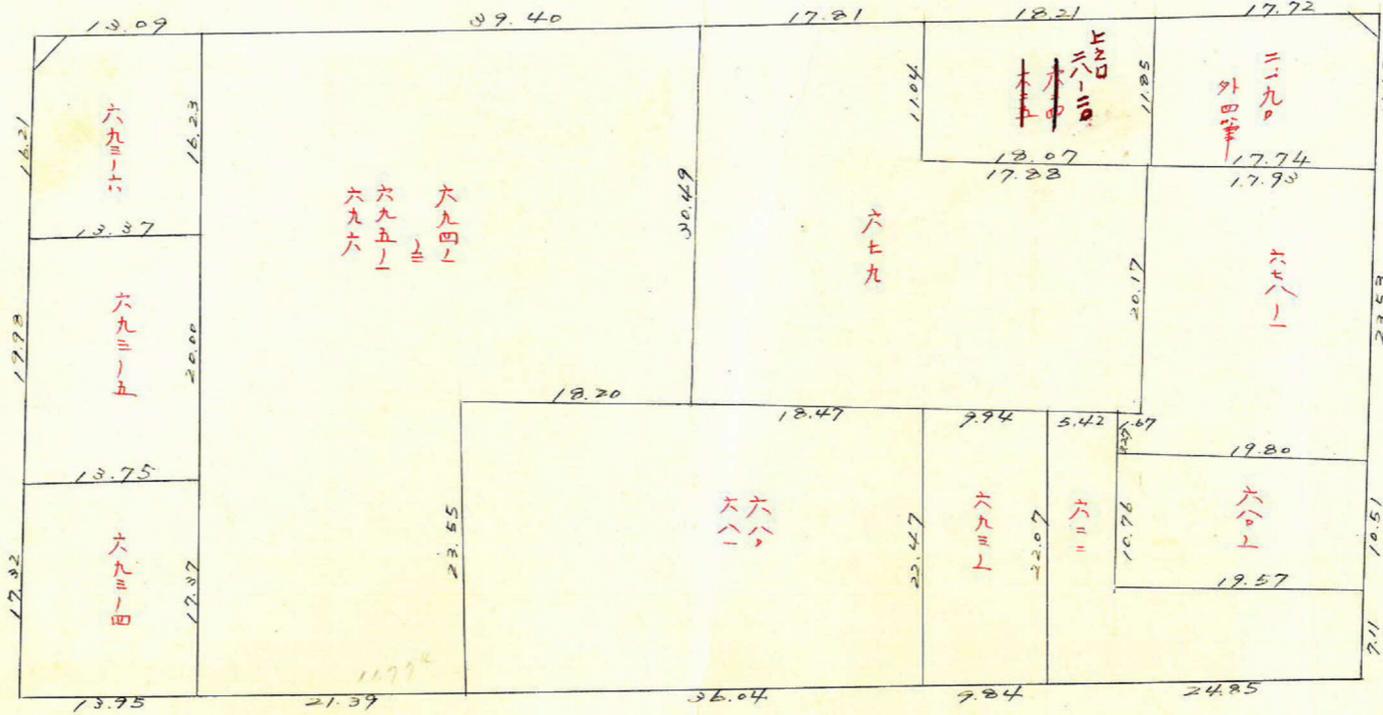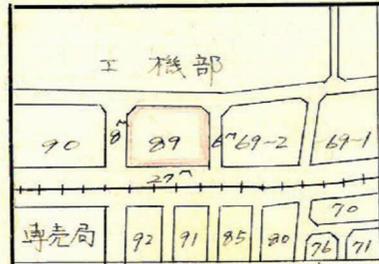

12 杭

この図面等は、土地区画整理事業に関する参考資料として提供しています。

○図面等は換地処分時のものであり、現在の状況とは異なる場合があります。

○図面等によって、境界等が確定されるものではありません。

中三川 89<sup>BL</sup>

トラー精度 2,500


縮尺 1/600

110101  
x=2062.793  
y=41723.771

11099  
x=2169.104  
y=41682.924

110102  
x=2035.271  
y=41658.718

11092  
x=2141.521  
y=41617.237

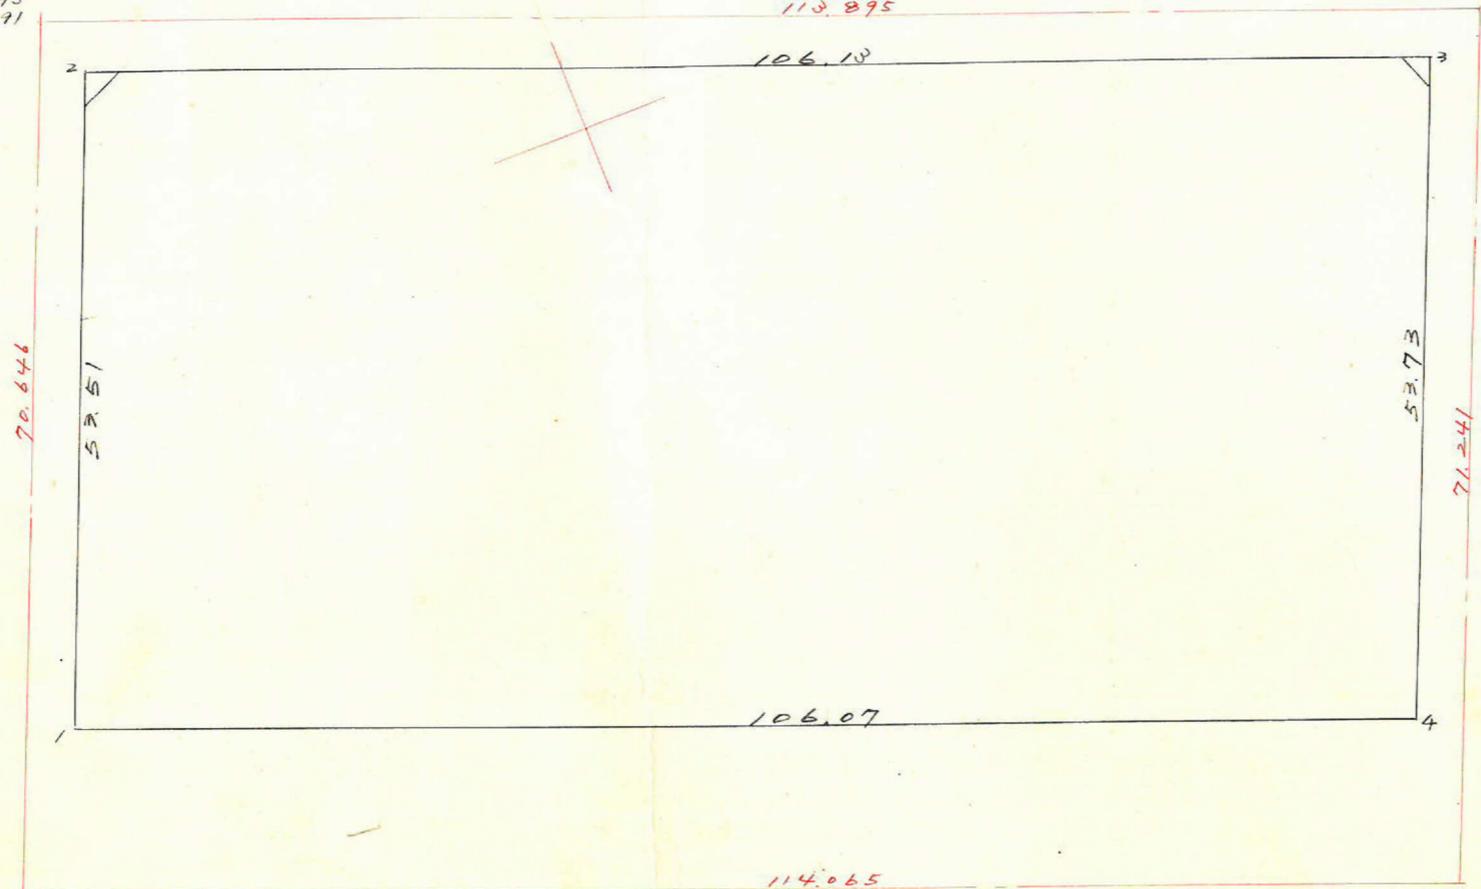

測り方	1	2	3	4	5	6	3x4	1x6
	x	Δx		y	Δy			
1	2,043.868	+20.881		4,1669.515	-47.268			
2	2,064.749	+99.144	+120.025	1,718.783	+37.880	-11.388	-206,296.929	-23,513.361
3	2,163.893	-21.018	+78.126	1,680.903	+49.451	+27.331	-131,322.227	+128,974.939
4	2,142.275	-97.007	-78.126	1,631.452	-32.063	+11.388	+195,215.026	+24,403.060
	2,043.868	+20.881		4,1669.515	-47.268			
							-87.331	+120,432.528
								-178,493.036

合計面積 5,685.80 m<sup>2</sup> (x 0.3025 = 1.719.95 坪) = 1.719.89 坪  
 剪除 " 6.48 " ( " = 1.96 " ) = 1.95 "  
 割込 " 5,679.32 " ( " = 1.717.99 " ) = 1.717.94 "

11.371.602 1/2 = 5,685.80 m<sup>2</sup>

4815.00