


課	長	係	長	測	量	士	係

確定面積平面圖 $S = \frac{1}{600}$



ブロック番号 鴨池 100 号

新地名 町 丁目
年 月 日

この図面等は、土地区画整理事業に関する参考資料として提供しています。
○図面等は換地処分時のものであり、現在の状況とは異なる場合があります。
○図面等によって、境界等が確定されるものではありません。

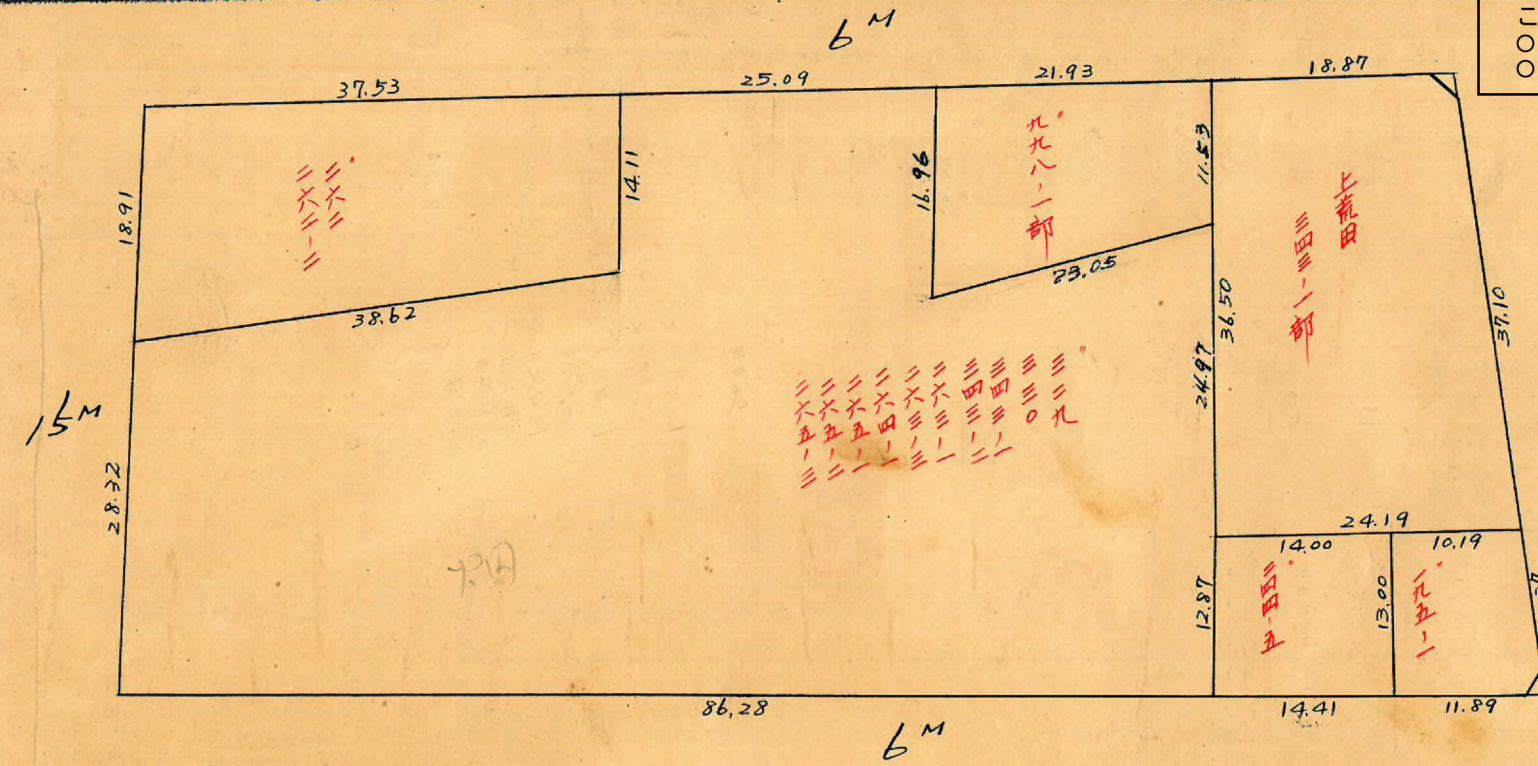

ロット 6
杭 18

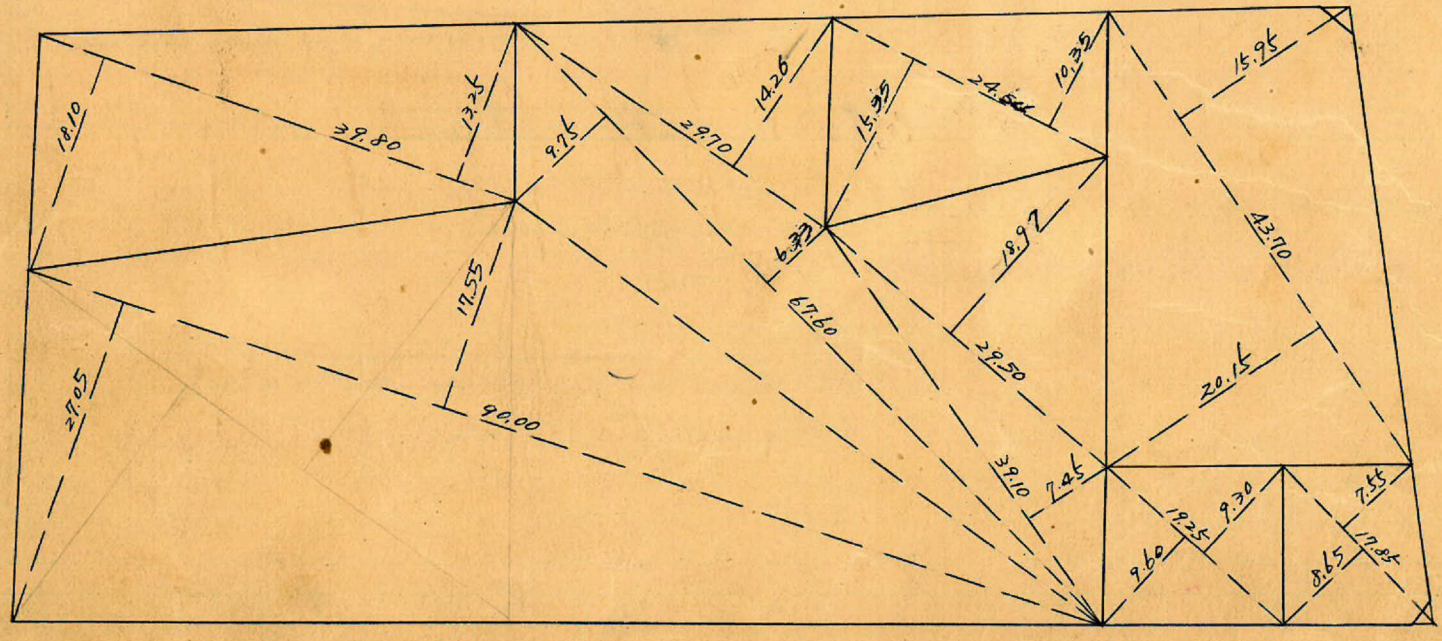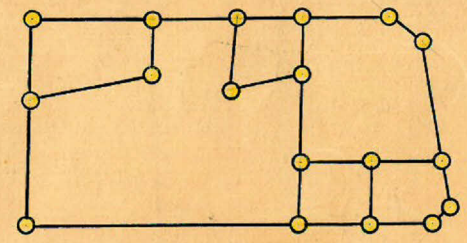

$2.23 \text{ m}^2 = 0.67 \text{ 坪}$

$1.38 \text{ m}^2 = 0.41 \text{ 坪}$


100 B トラバ-精度 1/9500

No 2B
 $x=1873.305$
 $y=-1270.551$

15 M
 $\sec 2-14(1.0008) \times 3.00 = 3.00$
 $\tan 2-14(0.0370) \times 7.50 = 0.29(+)$
 3.29
 $\sec 3-39(1.0020) \times 3.00 = 3.01$
 $\tan 3-39(0.0638) \times 7.50 = 0.48(+)$
 3.49
 5305

No 2b
 $x=1851.086$
 $y=-1222.384$

$\sec 3-39(1.0020) \times 7.50 = 7.52$
 $\tan 3-39(0.0638) \times 3.00 = 0.19(-)$
 7.33

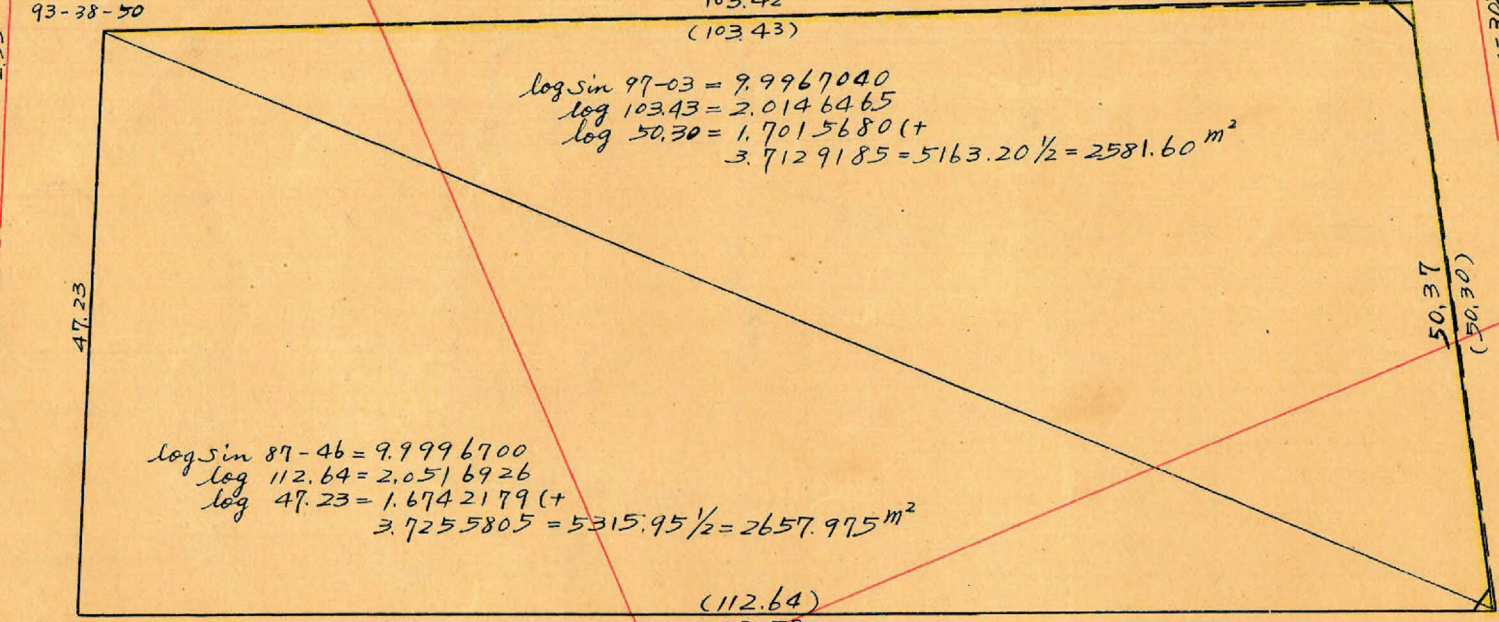

$\log \sin 97-03 = 9.9967040$
 $\log 103.43 = 2.0146465$
 $\log 50.30 = 1.7015680(+)$
 $3.7129185 = 5163.20 \times \frac{1}{2} = 2581.60 \text{ m}^2$

$\log \sin 87-46 = 9.9996700$
 $\log 112.64 = 2.0516926$
 $\log 47.23 = 1.6742179(+)$
 $3.7255805 = 5315.95 \times \frac{1}{2} = 2657.975 \text{ m}^2$

6 M
 115.93
 103.42
 (103.43)

$\sec 7-03(1.0076) \times 5.50 = 5.54$
 $\tan 7-03(0.1237) \times 3.00 = 0.37(-)$
 5.17
 97-02-52


No 13'
 $x=1981.446$
 $y=-1228.988$

$\sec 7-03(1.0076) \times 3.00 = 3.02$
 $\tan 7-03(0.1237) \times 5.50 = 0.68(-)$
 2.34
 $\sec 8-28(1.0110) \times 3.00 = 3.03$
 $\tan 8-28(0.1489) \times 5.50 = 0.82(+)$
 3.85

No 13'
 $x=1967.719$
 $y=-1173.989$

合計面積 $2581.60 + 2657.975 - 1.493 + 4.107 = 5242.19 \text{ m}^2$
 剪除 " $2.23 + 1.38 = 3.61 \text{ m}^2$
 割込 " 5238.58 m^2

$\Delta BDE = \text{於テ}$
 $BD = \sqrt{50.30^2 + 0.06^2 - 2 \times 50.30 \times 0.06 \times \cos 81-32} = 50.29 \text{ m}$
 面積 $= \frac{1}{2} \times 50.30 \times 0.06 \times \sin 81-32 = 1.493 \text{ m}^2$
 $\angle DBE = \frac{0.06 \times \sin 81-32}{50.29} = 0.0012 (\sin) = 0^\circ-04'$
 $\therefore \angle BCA = 83^\circ-01'$
 $\Delta ABC = \text{於テ}$
 $AB = \sqrt{103.43^2 + 0.08^2 - 2 \times 103.43 \times 0.08 \times \cos 83-01} = 103.42 \text{ m}$
 面積 $= \frac{1}{2} \times 103.43 \times 0.08 \times \sin 83-01 = 4.107 \text{ m}^2$

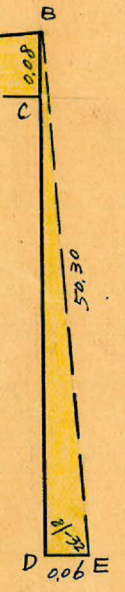

この図面等は、土地区画整理事業に関する参考資料として提供しています。
 ○図面等は換地処分時のものであり、現在の状況とは異なる場合があります。
 ○図面等によって、境界等が確定されるものではありません。