
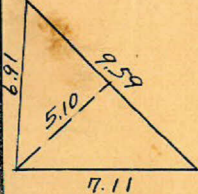
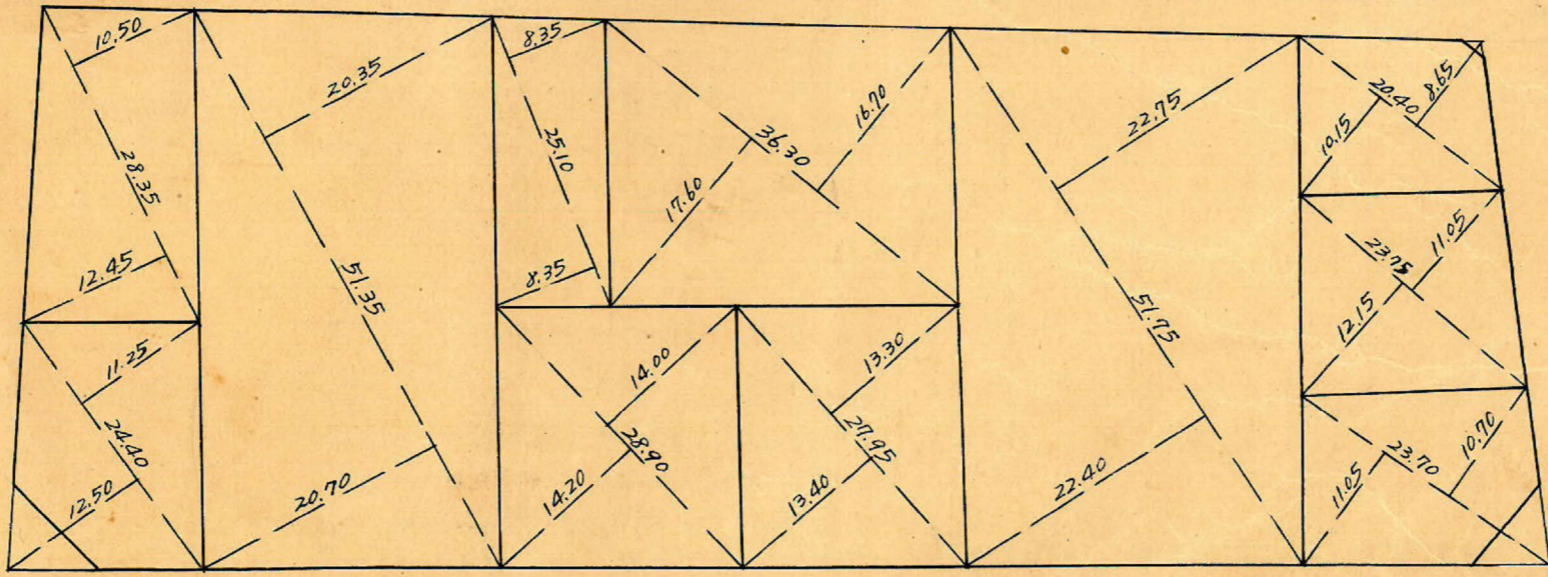


課長	係長	測量士	係


確定面積平面圖 $S = \frac{1}{600}$

ブロック番号 **中鴨洲池** 102号


新地名 町 丁目
年 月 日

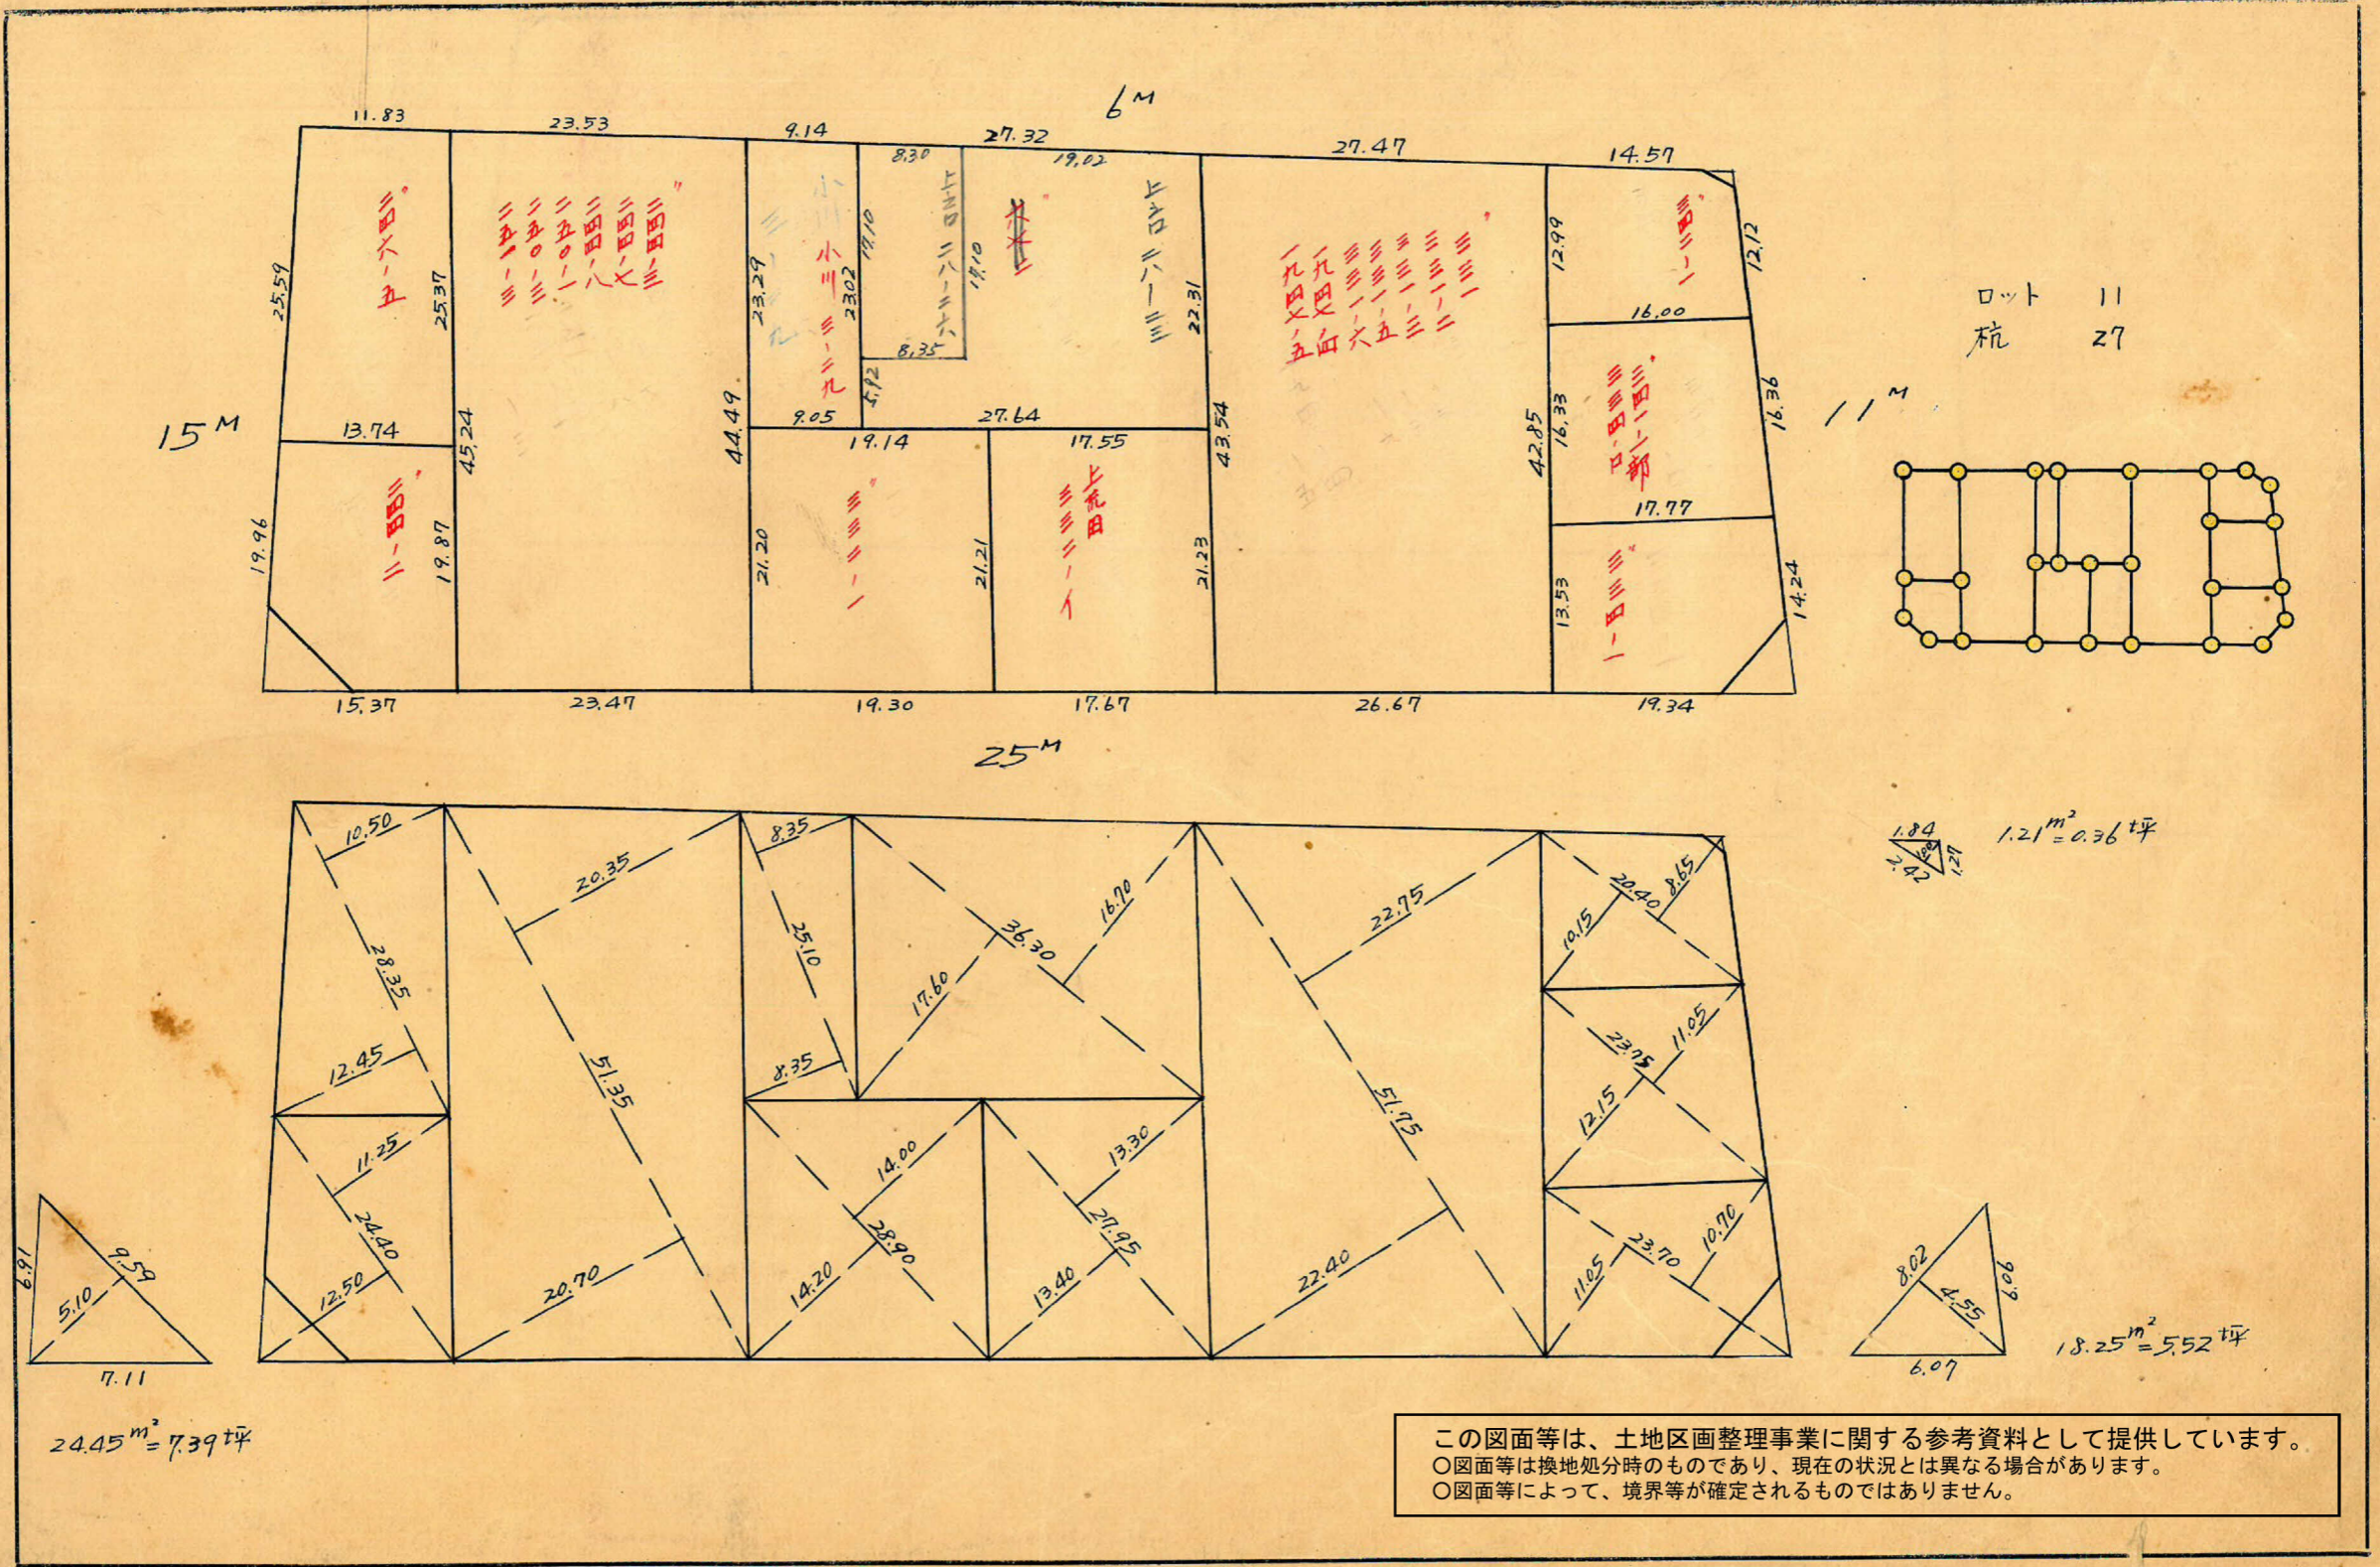

$24.45 \text{ m}^2 = 7.39 \text{ 坪}$

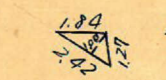

$1.21 \text{ m}^2 = 0.36 \text{ 坪}$

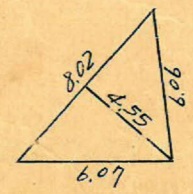

$18.25 \text{ m}^2 = 5.52 \text{ 坪}$

この図面等は、土地区画整理事業に関する参考資料として提供しています。
 ○図面等は換地処分時のものであり、現在の状況とは異なる場合があります。
 ○図面等によって、境界等が確定されるものではありません。

102B. トリバ-精度 1/9500


No2b
 $x=1851.086$
 $y=-1222.384$

sec 2-14 (1.0008) x 7.50 = 7.51
 tan 2-14 (0.0390) x 3.00 = 0.12 (-)
 7.39

sec 8-28 (1.0110) x 5.50 = 5.56
 tan 8-28 (0.1489) x 3.00 = 0.45 (-)
 5.11

No13
 $x=1967.653$
 $y=-1173.725$

sec 3-47 (1.0022) x 12.50 = 12.53
 tan 3-47 (0.0661) x 7.50 = 0.50 (+)
 13.03
 sec 2-14 (1.0008) x 3.00 = 3.00
 tan 2-14 (0.0390) x 1.50 = 0.29 (-)
 2.71
 15 M
 61.29

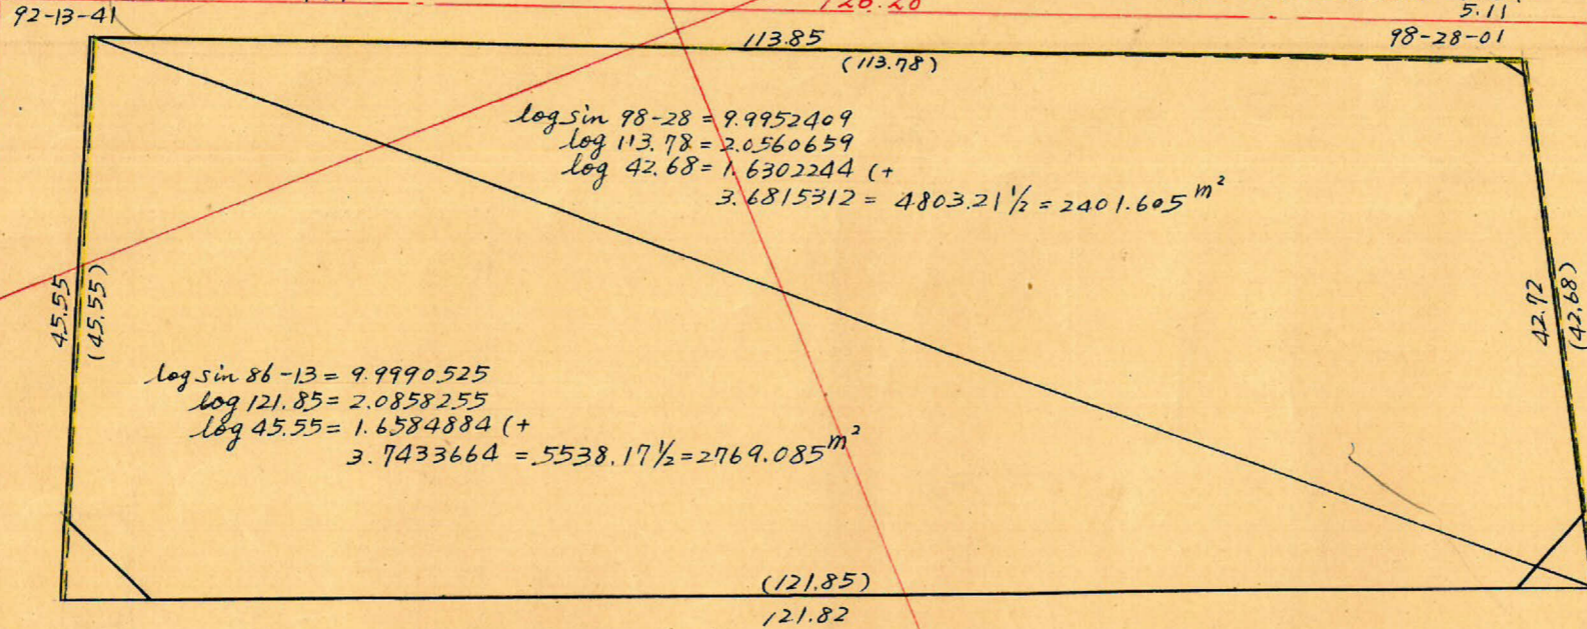

sec 8-28 (1.0110) x 3.00 = 3.03
 tan 8-28 (0.1489) x 1.50 = 0.22 (-)
 2.21
 58.15
 sec 6-55 (1.0073) x 2.50 = 2.52
 tan 6-55 (0.1213) x 1.25 = 0.15 (+)
 13.26


y = -1200

No1
 $x=1825.414$
 $y=-1166.732$

sec 3-47 (1.0022) x 7.50 = 7.52
 tan 3-47 (0.0661) x 12.50 = 0.83 (+)
 8.35

sec 6-55 (1.0073) x 5.50 = 5.54
 tan 6-55 (0.1213) x 12.50 = 1.52 (+)
 7.06

No12
 $x=1953.576$
 $y=-1117.590$

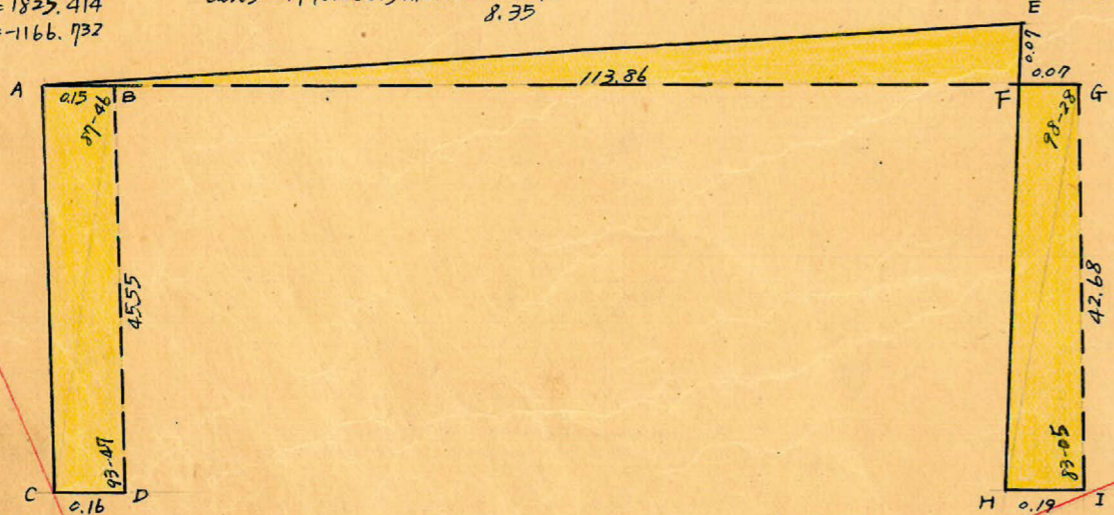


合計面積 $2401.605 + 2769.085 + 7.050 - 5.503 + 2.817 = 5175.05 \text{ m}^2$ ($\times 0.3025 = 1565.45 \text{ 坪}$) = 1565.39 坪
 剪除 " $24.45 + 1.21 + 18.25 = 43.91 \text{ m}^2$ ($\times 0.3025 = 13.28 \text{ 坪}$) = 13.27 坪
 割込 " 5131.14 m^2 ($\times 0.3025 = 1552.16 \text{ 坪}$) = 1552.12 坪

この図面等は、土地区画整理事業に関する参考資料として提供しています。
 ○図面等は換地処分時のものであり、現在の状況とは異なる場合があります。
 ○図面等によって、境界等が確定されるものではありません。