

点	(1)	(2)	(3)	(4)	(1) x (4)	(2) x (3)
	X	(X _{m-1}) - (X _{m+1})	Y	(Y _{m-1}) - (Y _{m+1})		
1	+1658.565	-115.563	-1783.050	+58.447	+96938.148555	+206054.607150
2	+1661.033	+0.507	-1788.848	+5.447	+9047.646761	-906.945936
3	+1658.058	+5.901	-1788.497	+0.744	-1233.595152	-10553.920797
4	+1655.132	+5.877	-1788.104	+0.899	-1487.963668	-10508.687208
5	+1652.181	+6.253	-1787.598	+1.301	-2149.487481	-11177.880294
6	+1648.879	+6.241	-1786.803	+1.430	-2357.896970	-11151.437523
7	+1645.940	+5.688	-1786.168	+1.282	-2110.095080	-10159.723584
8	+1643.191	+107.696	-1785.521	+26.746	-43848.786486	-192293.449616
9	+1538.244	+97.721	-1759.422	+55.120	-84788.007280	-171932.477262
10	+1515.470	-120.321	-1730.401	+23.628	+36516.365160	+208203.578721
					+4426.326749	-4126.326749

$\frac{1}{2} = 2213.163 \text{ m}^2$


この図面等は、土地区画整理事業に関する参考資料として提供しています。
 ○図面等は換地処分時のものであり、現在の状況とは異なる場合があります。
 ○図面等によって、境界等が確定されるものではありません。

課長	係長	測量士	係


確定面積平面図 $S = \frac{1}{2,000}$

ブロック番号 **鴨池 106** 号

新地名 町 丁目
年 月 日

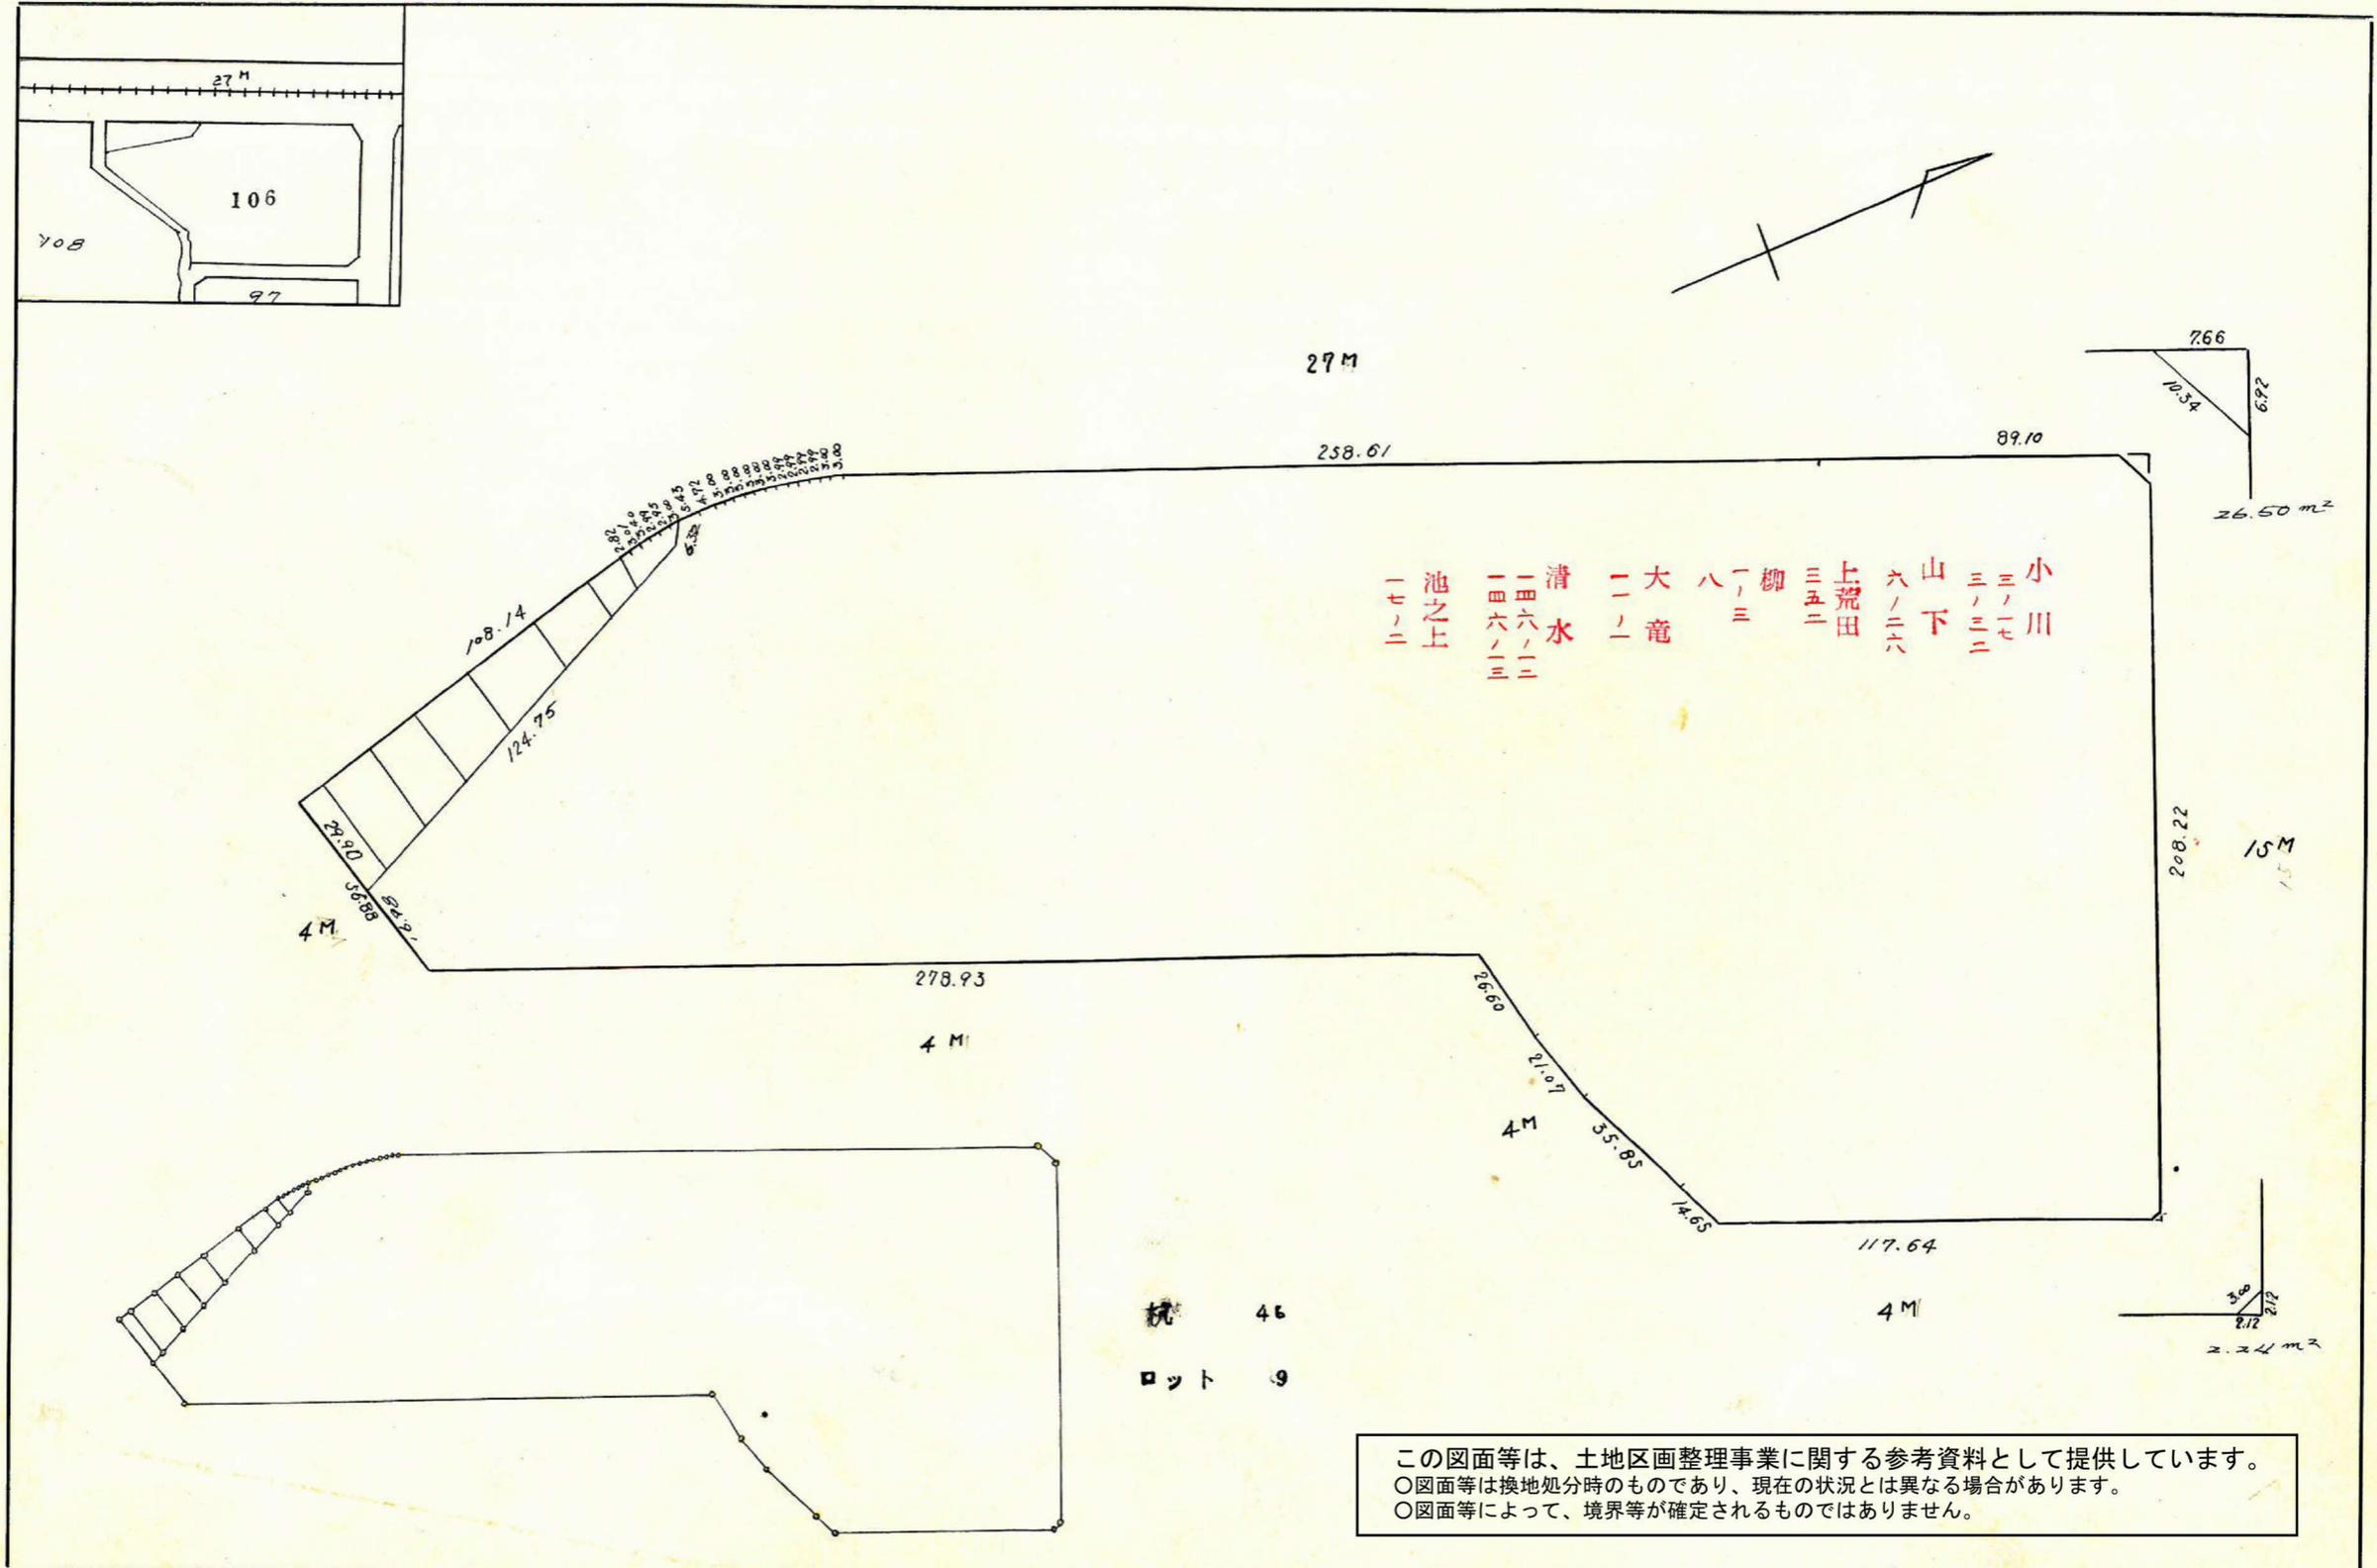

この図面等は、土地区画整理事業に関する参考資料として提供しています。
 ○図面等は換地処分時のものであり、現在の状況とは異なる場合があります。
 ○図面等によって、境界等が確定されるものではありません。

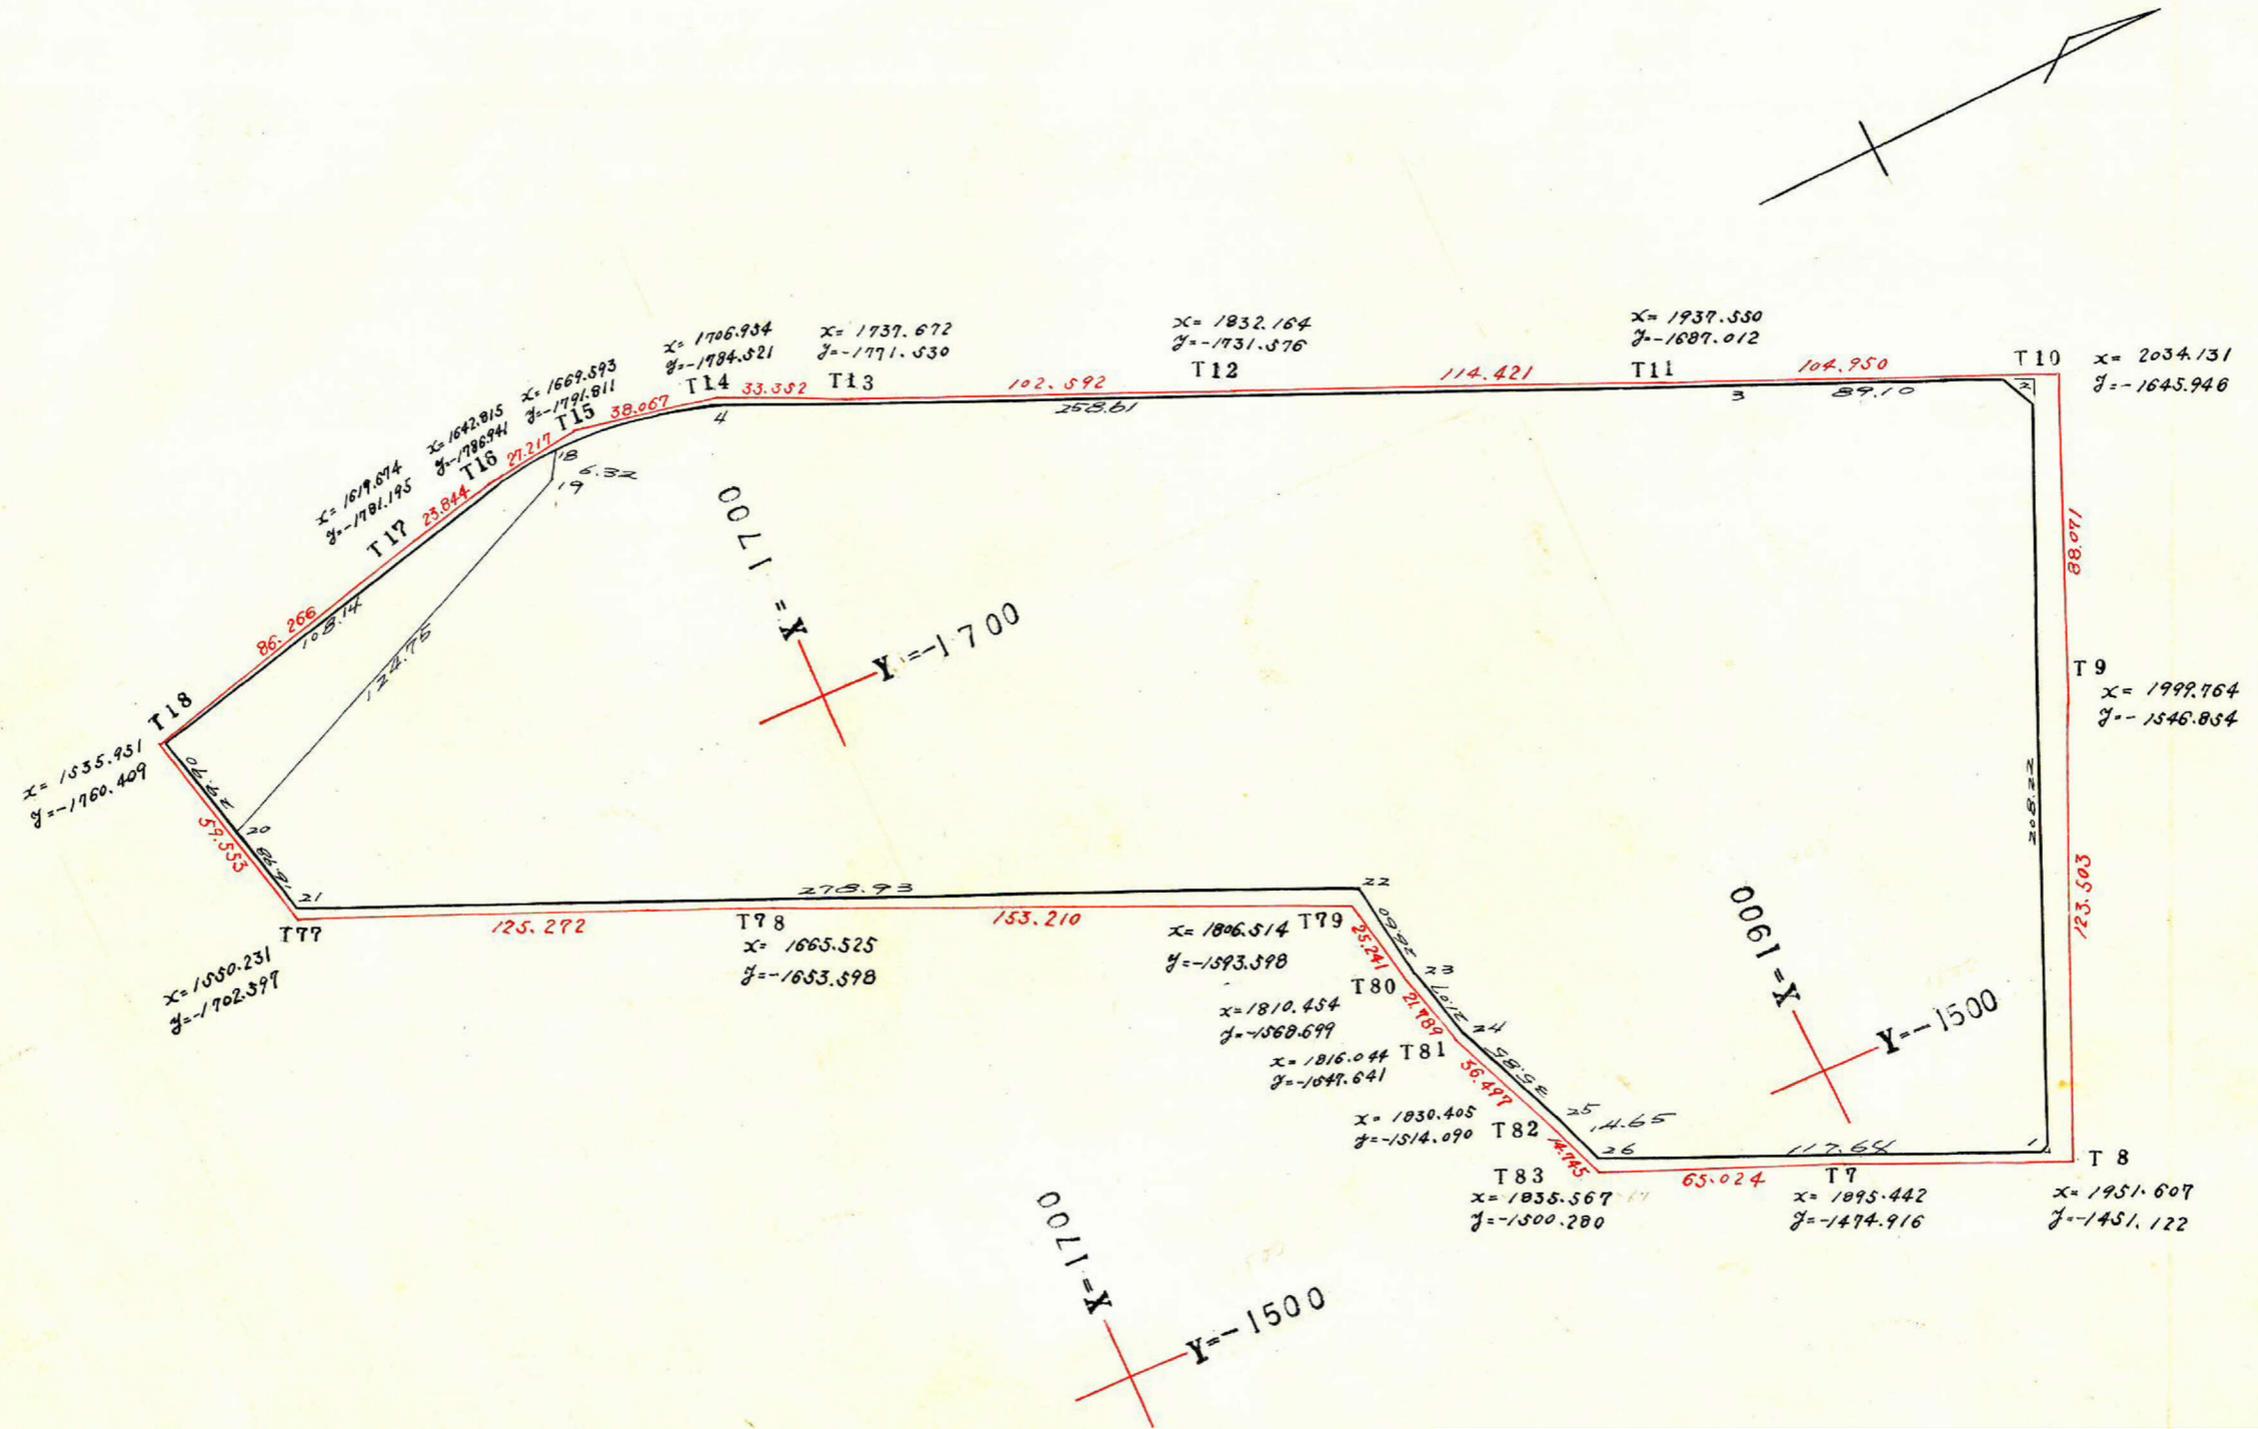

この図面等は、土地区画整理事業に関する参考資料として提供しています。
 ○図面等は換地処分時のものであり、現在の状況とは異なる場合があります。
 ○図面等によって、境界等が確定されるものではありません。