



課長	係長	測量士	係
		淺谷	

(分筆前)  
確定面積平面圖  $S = \frac{1}{600}$



ブロック番号 中州 22-1号

新地名 町 丁目


昭和26年 7月12日

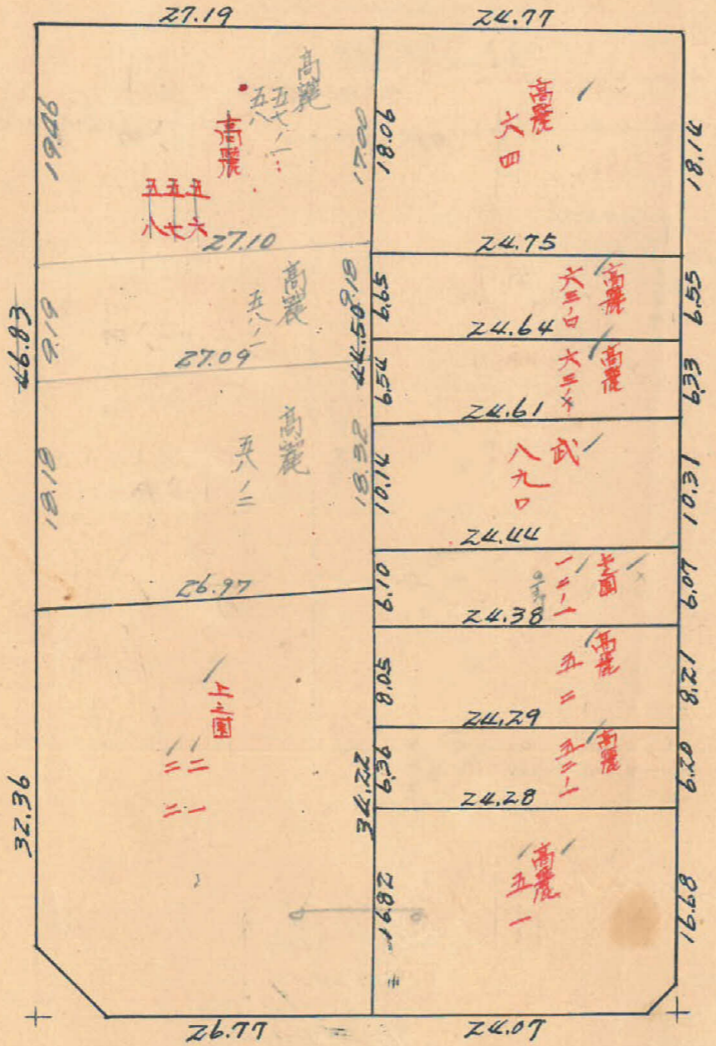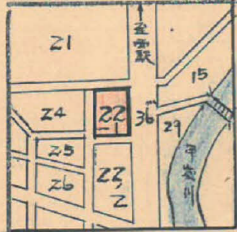

この図面等は、土地区画整理事業に関する参考資料として提供しています。  
○図面等は換地処分時のものであり、現在の状況とは異なる場合があります。  
○図面等によって、境界等が確定されるものではありません。

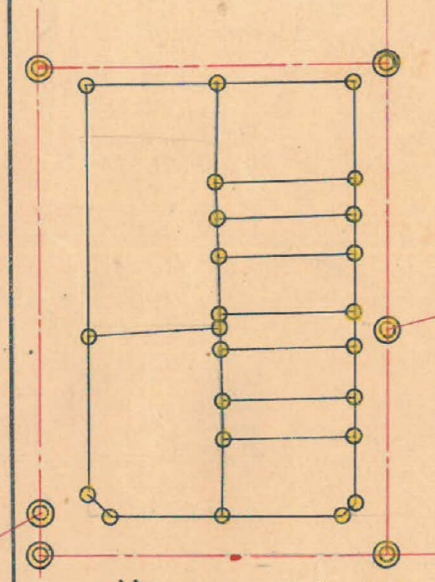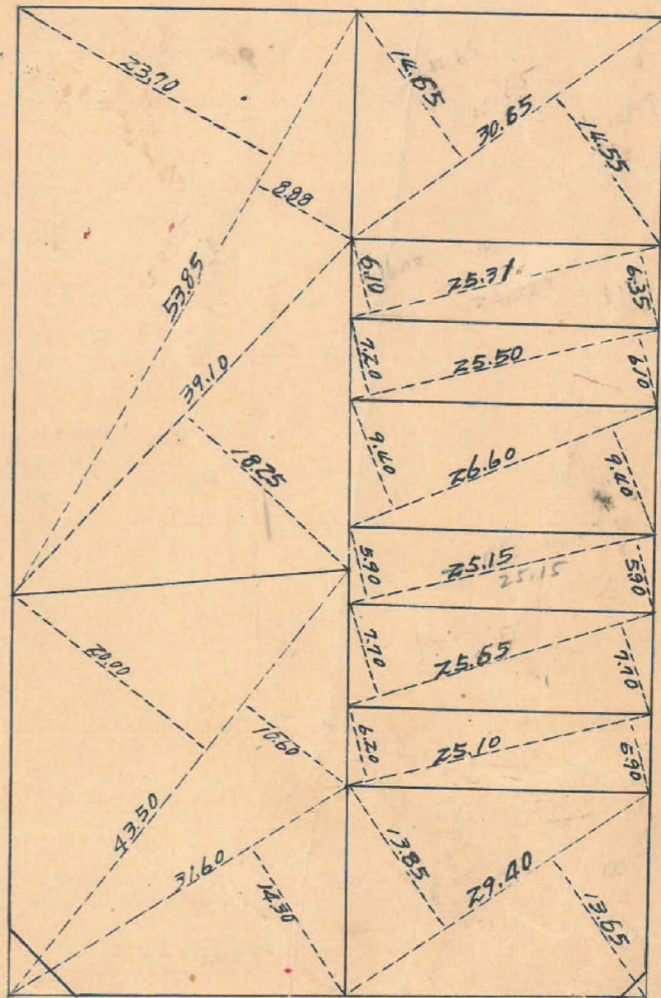

杭 = Z4 口 = 10

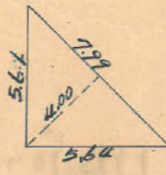

15.98 m<sup>2</sup>  
4.87 坪



2.27 m<sup>2</sup>  
0.68 坪

測量士	測量士	測量士	測量士
トラーパー	面積計算	杭埋設	測 師

X=2,800

224B

トラスバ-精度 1/1,000


8 M

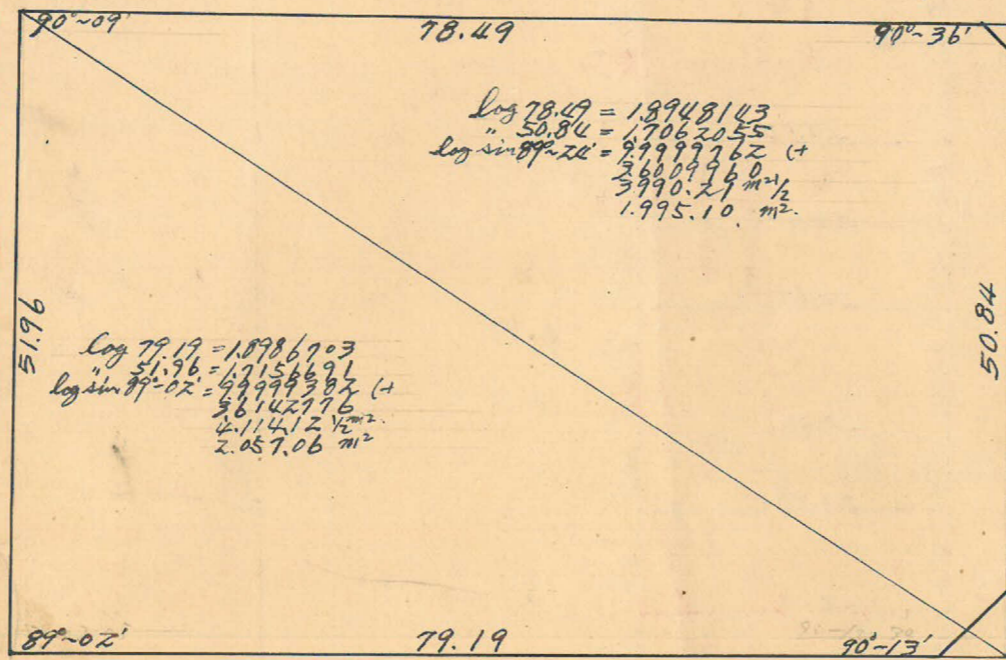
36 M

合計面積	1,995.10 + 2,057.06	= 4,052.16	= (x 0.3025 = 1,225.77) = 1,225.77坪
剪除	15.98 + 227	= 18.25	= (x 0.3025 = 5.52) = 5.52坪
ブロッ	4,052.16 - 18.25	= 4,033.91	= (x 0.3025 = 1,220.25) = 1,220.25坪
割込			1,220.20坪

この図面等は、土地区画整理事業に関する参考資料として提供しています。  
 ○図面等は換地処分時のものであり、現在の状況とは異なる場合があります。  
 ○図面等によって、境界等が確定されるものではありません。