

課	長	係	長	測量士	係
				淺谷	

(分 筆 前)  
**確定面積平面圖**  $S = \frac{1}{600}$

ブロック番号 中洲



22-2号

新地名 町 丁目

20年 7月 10日

24	22	西 驛 36m 100m
25	22	
26	22	
27	22	

この図面等は、土地区画整理事業に関する参考資料として提供しています。  
 ○図面等は換地処分時のものであり、現在の状況とは異なる場合があります。  
 ○図面等によって、境界等が確定されるものではありません。

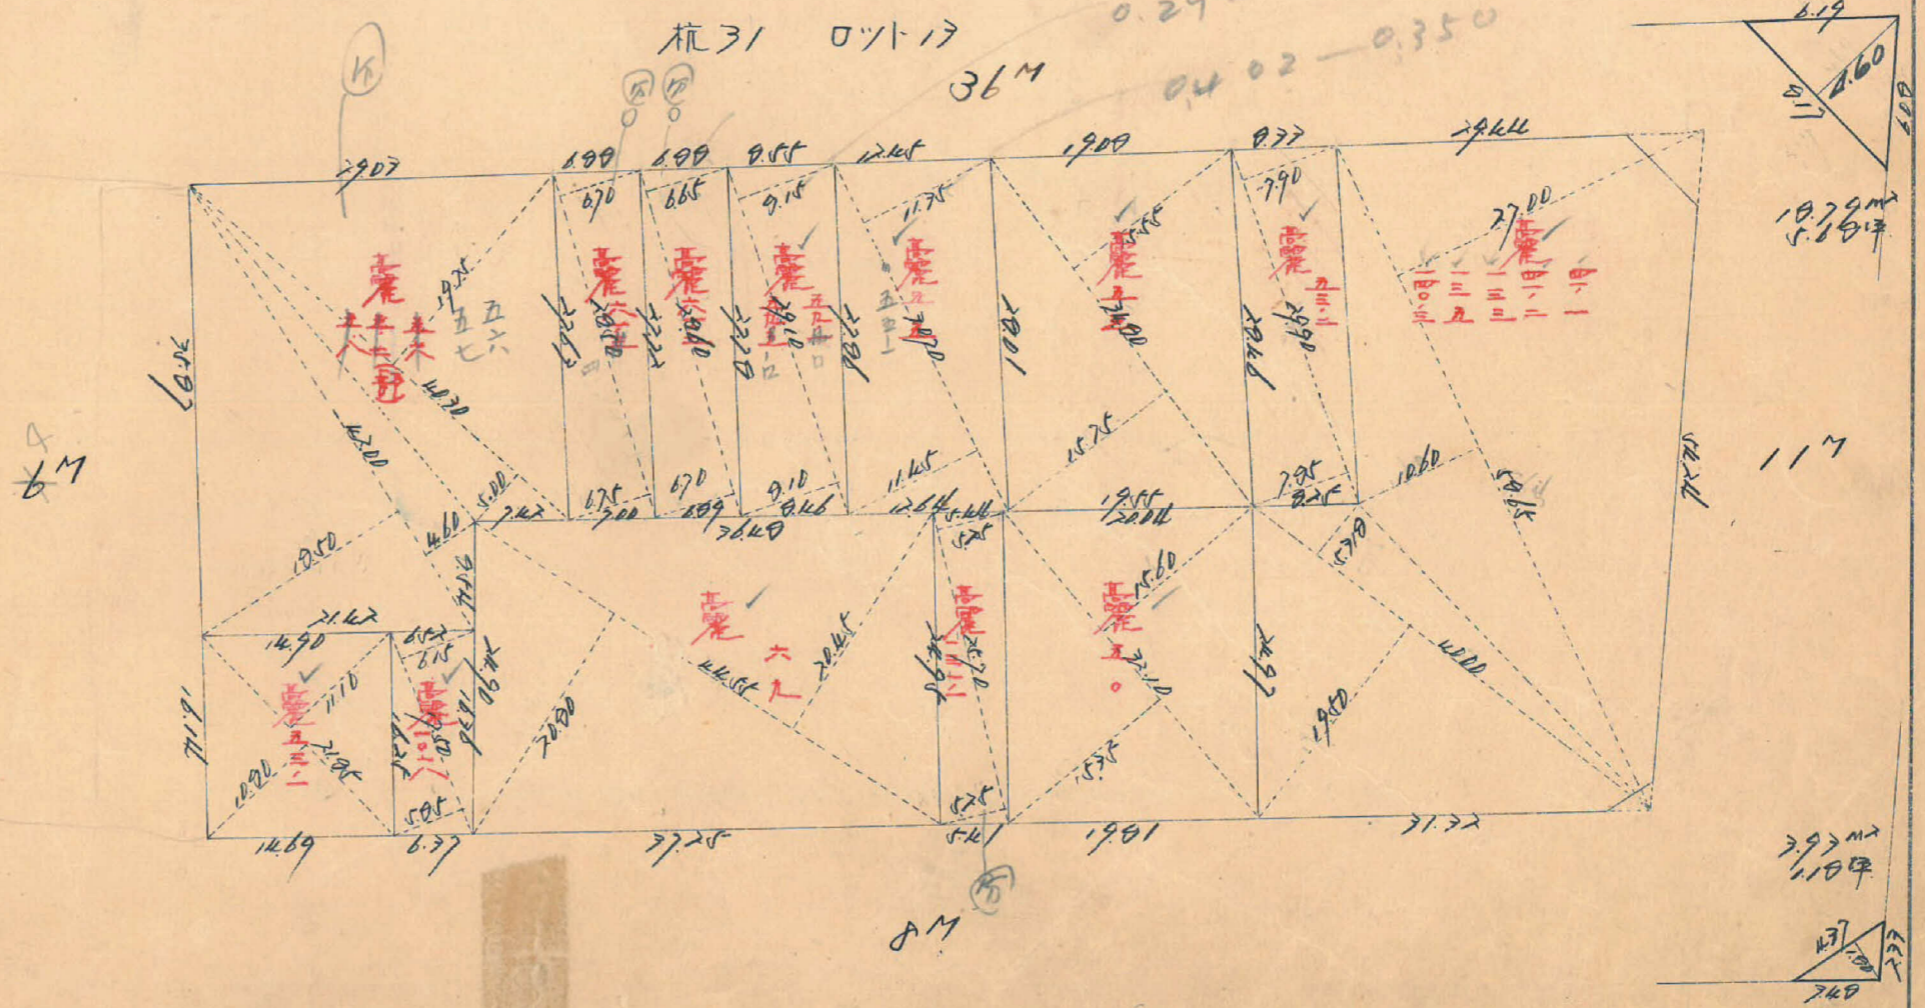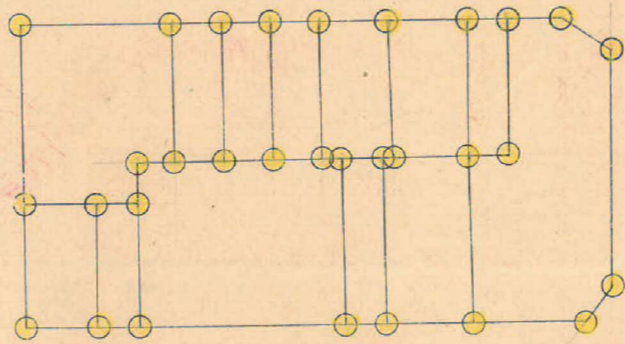

10.79m<sup>2</sup>  
5.88坪

117

2.97m<sup>2</sup>  
1.10坪

74.9



中洲 22の2B 17バ精度 1/7000


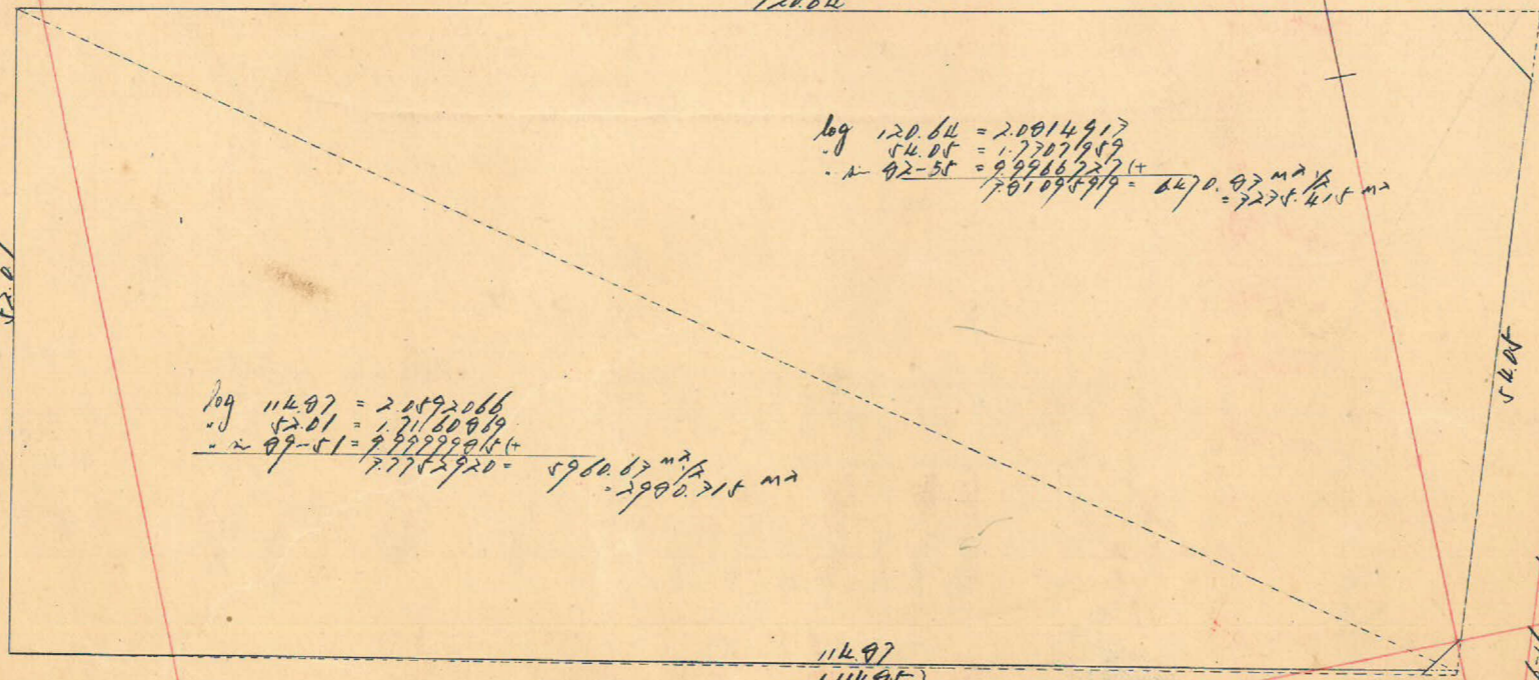

log 120.64 = 2.0814917  
54.07 = 1.7327959  
- x 92-58 = 9.9986727 (4)  

log 114.97 = 2.0602066  
52.01 = 1.7160989  
- x 89-51 = 9.9999999 (4)  
7.7765920 = 5960.67 m<sup>2</sup>  
= 2990.715 m<sup>2</sup>

算除 2197  
6,203.92

この図面等は、土地区画整理事業に関する参考資料として提供しています。  
○図面等は換地処分時のものであり、現在の状況とは異なる場合があります。  
○図面等によって、境界等が確定されるものではありません。