

課長	係長	測量士	係
		浅谷	吉野



(分筆前)
確定面積平面圖 $S = \frac{1}{600}$

ブロック番号 中州



30 号

新地名 町丁目

昭和26年8月23日

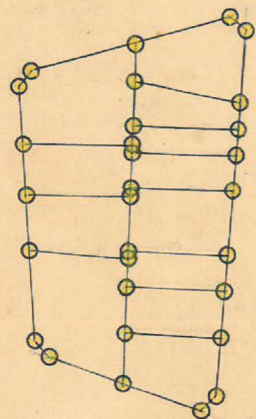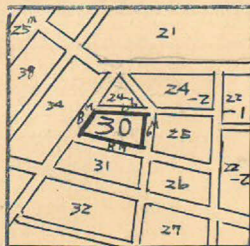


口外=12 杭=30

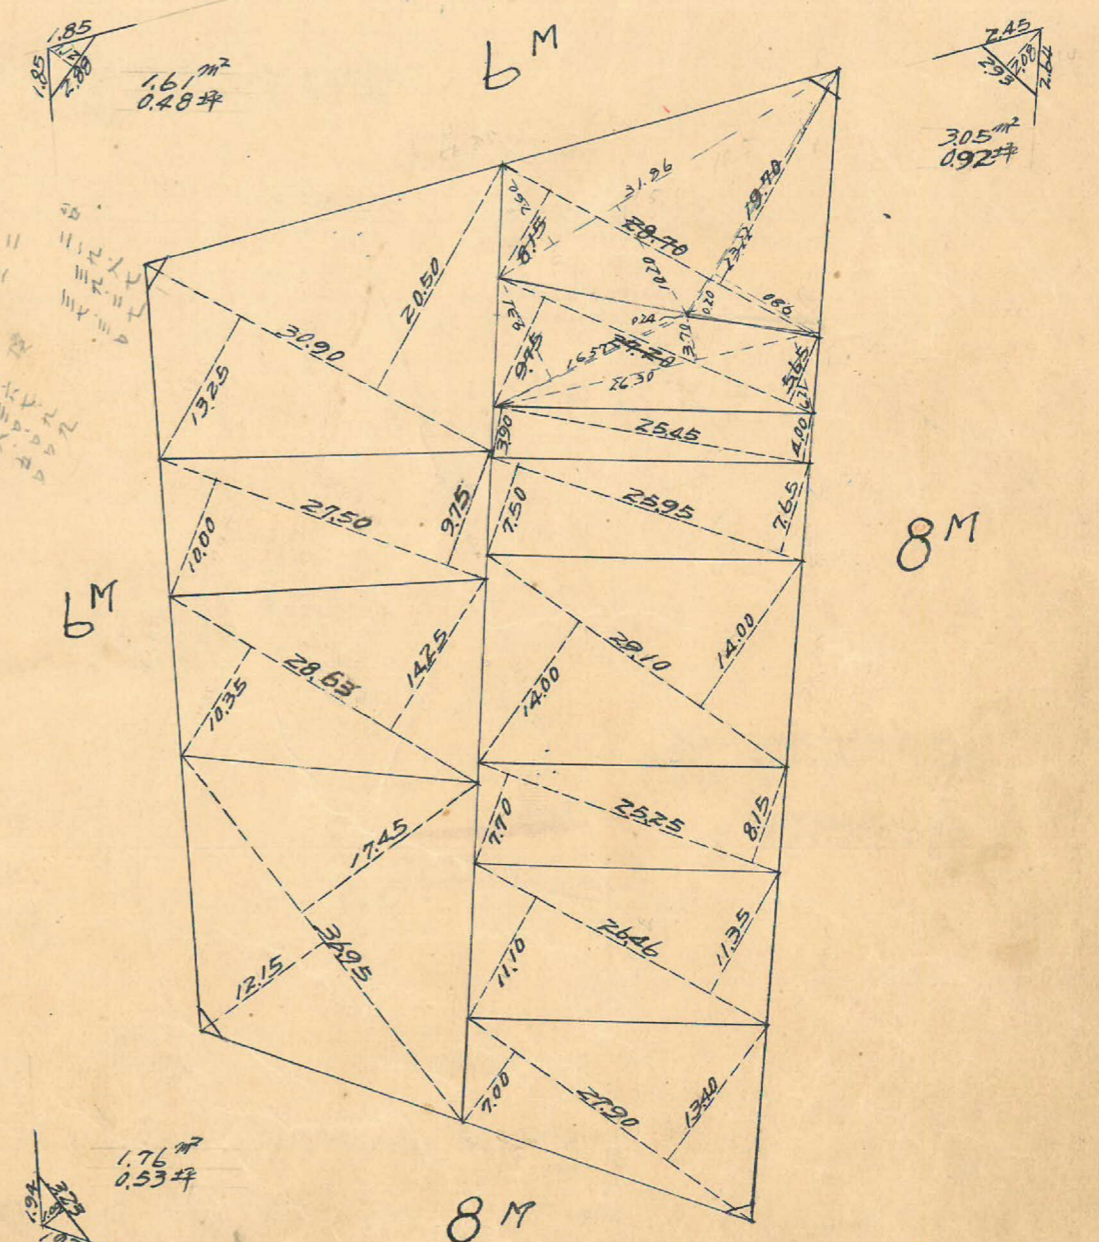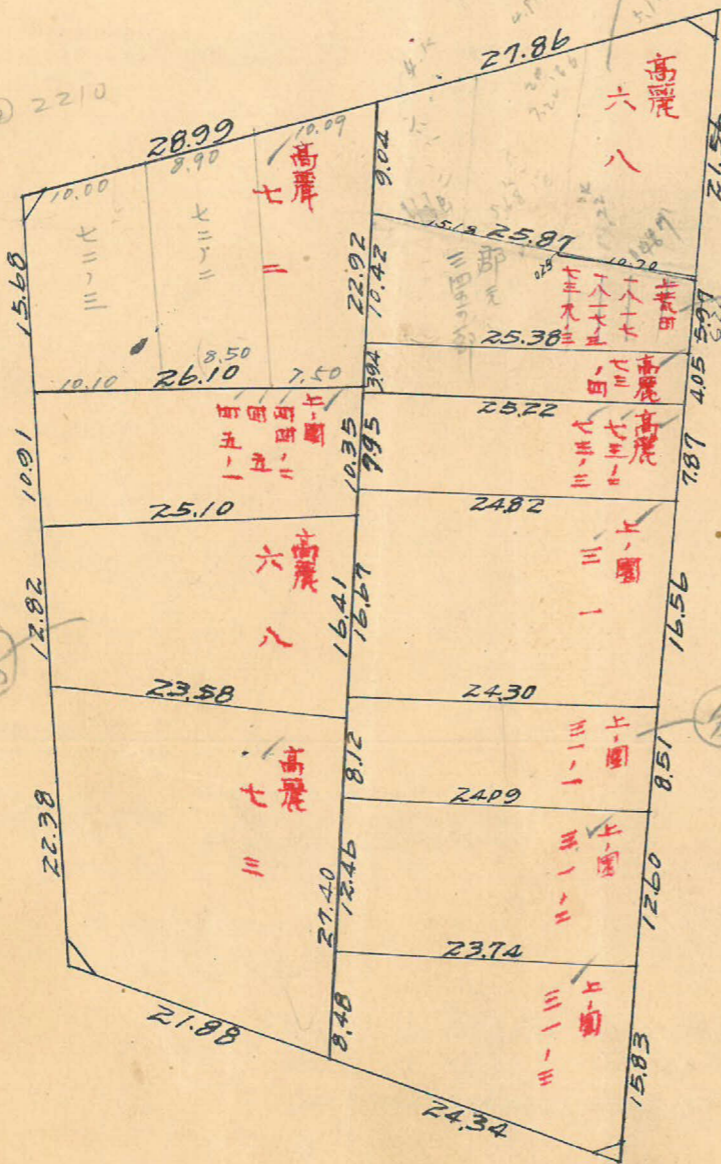

測量士	測量士	測量士	測量士
トシバ	西村新策	植理致	堀
	吉野		

この図面等は、土地区画整理事業に関する参考資料として提供しています。
 ○図面等は換地処分時のものであり、現在の状況とは異なる場合があります。
 ○図面等によって、境界等が確定されるものではありません。

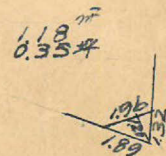

30 B.D. 精度 1/1000

$y = (-) 1.200$

8M

6M

6M

$\text{Sec } 15^{\circ} 25' = 1.0377 \times 4.0 = 4.15$
 $\text{tan } 15^{\circ} 25' = 0.2758 \times 4.0 = 1.10 (+)$
 $\text{No. } 30 \text{ } x = 2.6608386$
 $y = (-) 1.598225$

$\text{Sec } 15^{\circ} 25' = 1.0377 \times 4.0 = 4.15$
 $\text{tan } 15^{\circ} 25' = 0.2758 \times 4.0 = 1.10 (+)$
 5.75


$\text{Sec } 23^{\circ} 38' = 1.0915 \times 4.0 = 4.37$
 $\text{tan } 23^{\circ} 38' = 0.4376 \times 3.0 = 1.31 (-)$
 3.06

$\text{Sec } 23^{\circ} 38' = 1.0915 \times 3.0 = 3.27$
 $\text{tan } 23^{\circ} 38' = 0.4376 \times 4.0 = 1.75 (-)$
 1.52

$\text{Sec } 1^{\circ} 55' = 1.0220 \times 3.0 = 3.07$
 $\text{tan } 1^{\circ} 55' = 0.2110 \times 3.0 = 0.63 (-)$
 2.44

$\text{No. } 30 \text{ } x = 2.7678040$
 $y = (-) 1.1589249$

$\text{Sec } 1^{\circ} 55' = 1.0220 \times 3.0 = 3.07$
 $\text{tan } 1^{\circ} 55' = 0.2110 \times 3.0 = 0.63 (-)$
 2.44

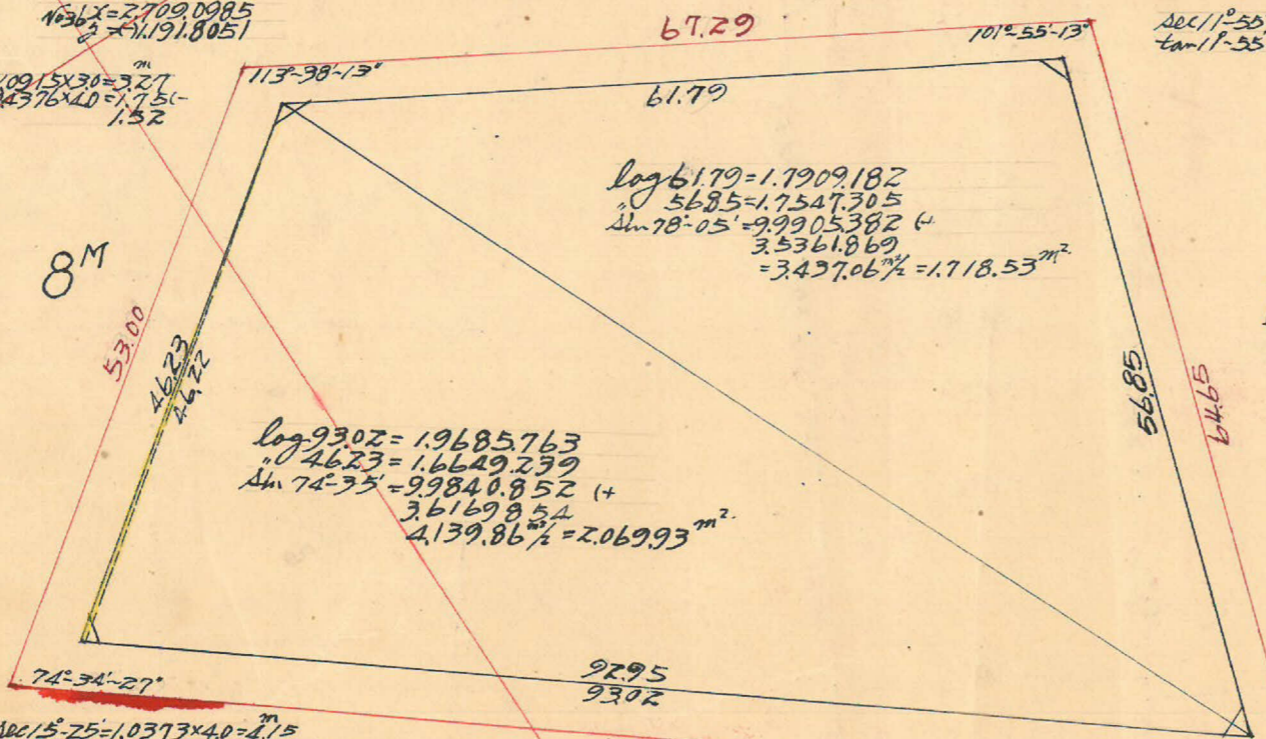

$\log 61.79 = 1.7909182$
 $5685 = 1.7547305$
 $\sin 78^{\circ} 05' = 9.9905382 (+)$
 3.5361869
 $= 3.437.06 \frac{m^2}{2} = 1.718.53 m^2$

$\log 93.02 = 1.9685763$
 $4623 = 1.6649239$
 $\sin 74^{\circ} 35' = 9.9840852 (+)$
 3.6169854
 $4.139.86 \frac{m^2}{2} = 2.069.93 m^2$

$\text{Sec } 20^{\circ} 08' = 1.0651 \times 4.0 = 4.26$
 $\text{tan } 20^{\circ} 08' = 0.3666 \times 3.0 = 1.10 (+)$
 5.36

$\text{Sec } 20^{\circ} 08' = 1.0651 \times 3.0 = 3.20$
 $\text{tan } 20^{\circ} 08' = 0.3666 \times 4.0 = 1.47 (+)$
 2.67

$\text{No. } 30 \text{ } x = 2.7485464$
 $y = (-) 1.09972121$

合計面積 $2.069.93 + 1.718.53 - 1.16 = 3.787.30 = (x 0.3025 = 1.145.65) = 1.145.60 \frac{m^2}{2}$
 剪除 " $7.60 = (x 0.3025 = 2.29) = 2.28$
 ブツ " $3.779.70 = (x 0.3025 = 1.143.36) = 1.143.32$
 割込 " $= 1.143.32$

$y = (-) 1.100$

精度 1/1000

この図面等は、土地区画整理事業に関する参考資料として提供しています。
 ○図面等は換地処分時のものであり、現在の状況とは異なる場合があります。
 ○図面等によって、境界等が確定されるものではありません。