

この図面等は、土地区画整理事業に関する参考資料として提供しています。

○図面等は換地処分時のものであり、現在の状況とは異なる場合があります。

○図面等によって、境界等が確定されるものではありません。




課長	係長	測量士	係

(分筆前)  
確定面積平面圖  $S = \frac{1}{600}$


ブロック番号 中 2114

51号

新地名 町 丁目  
年 月 日

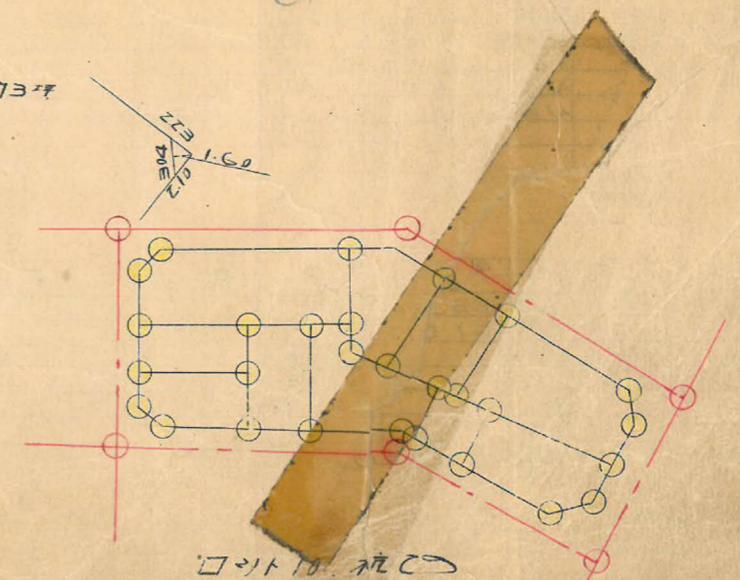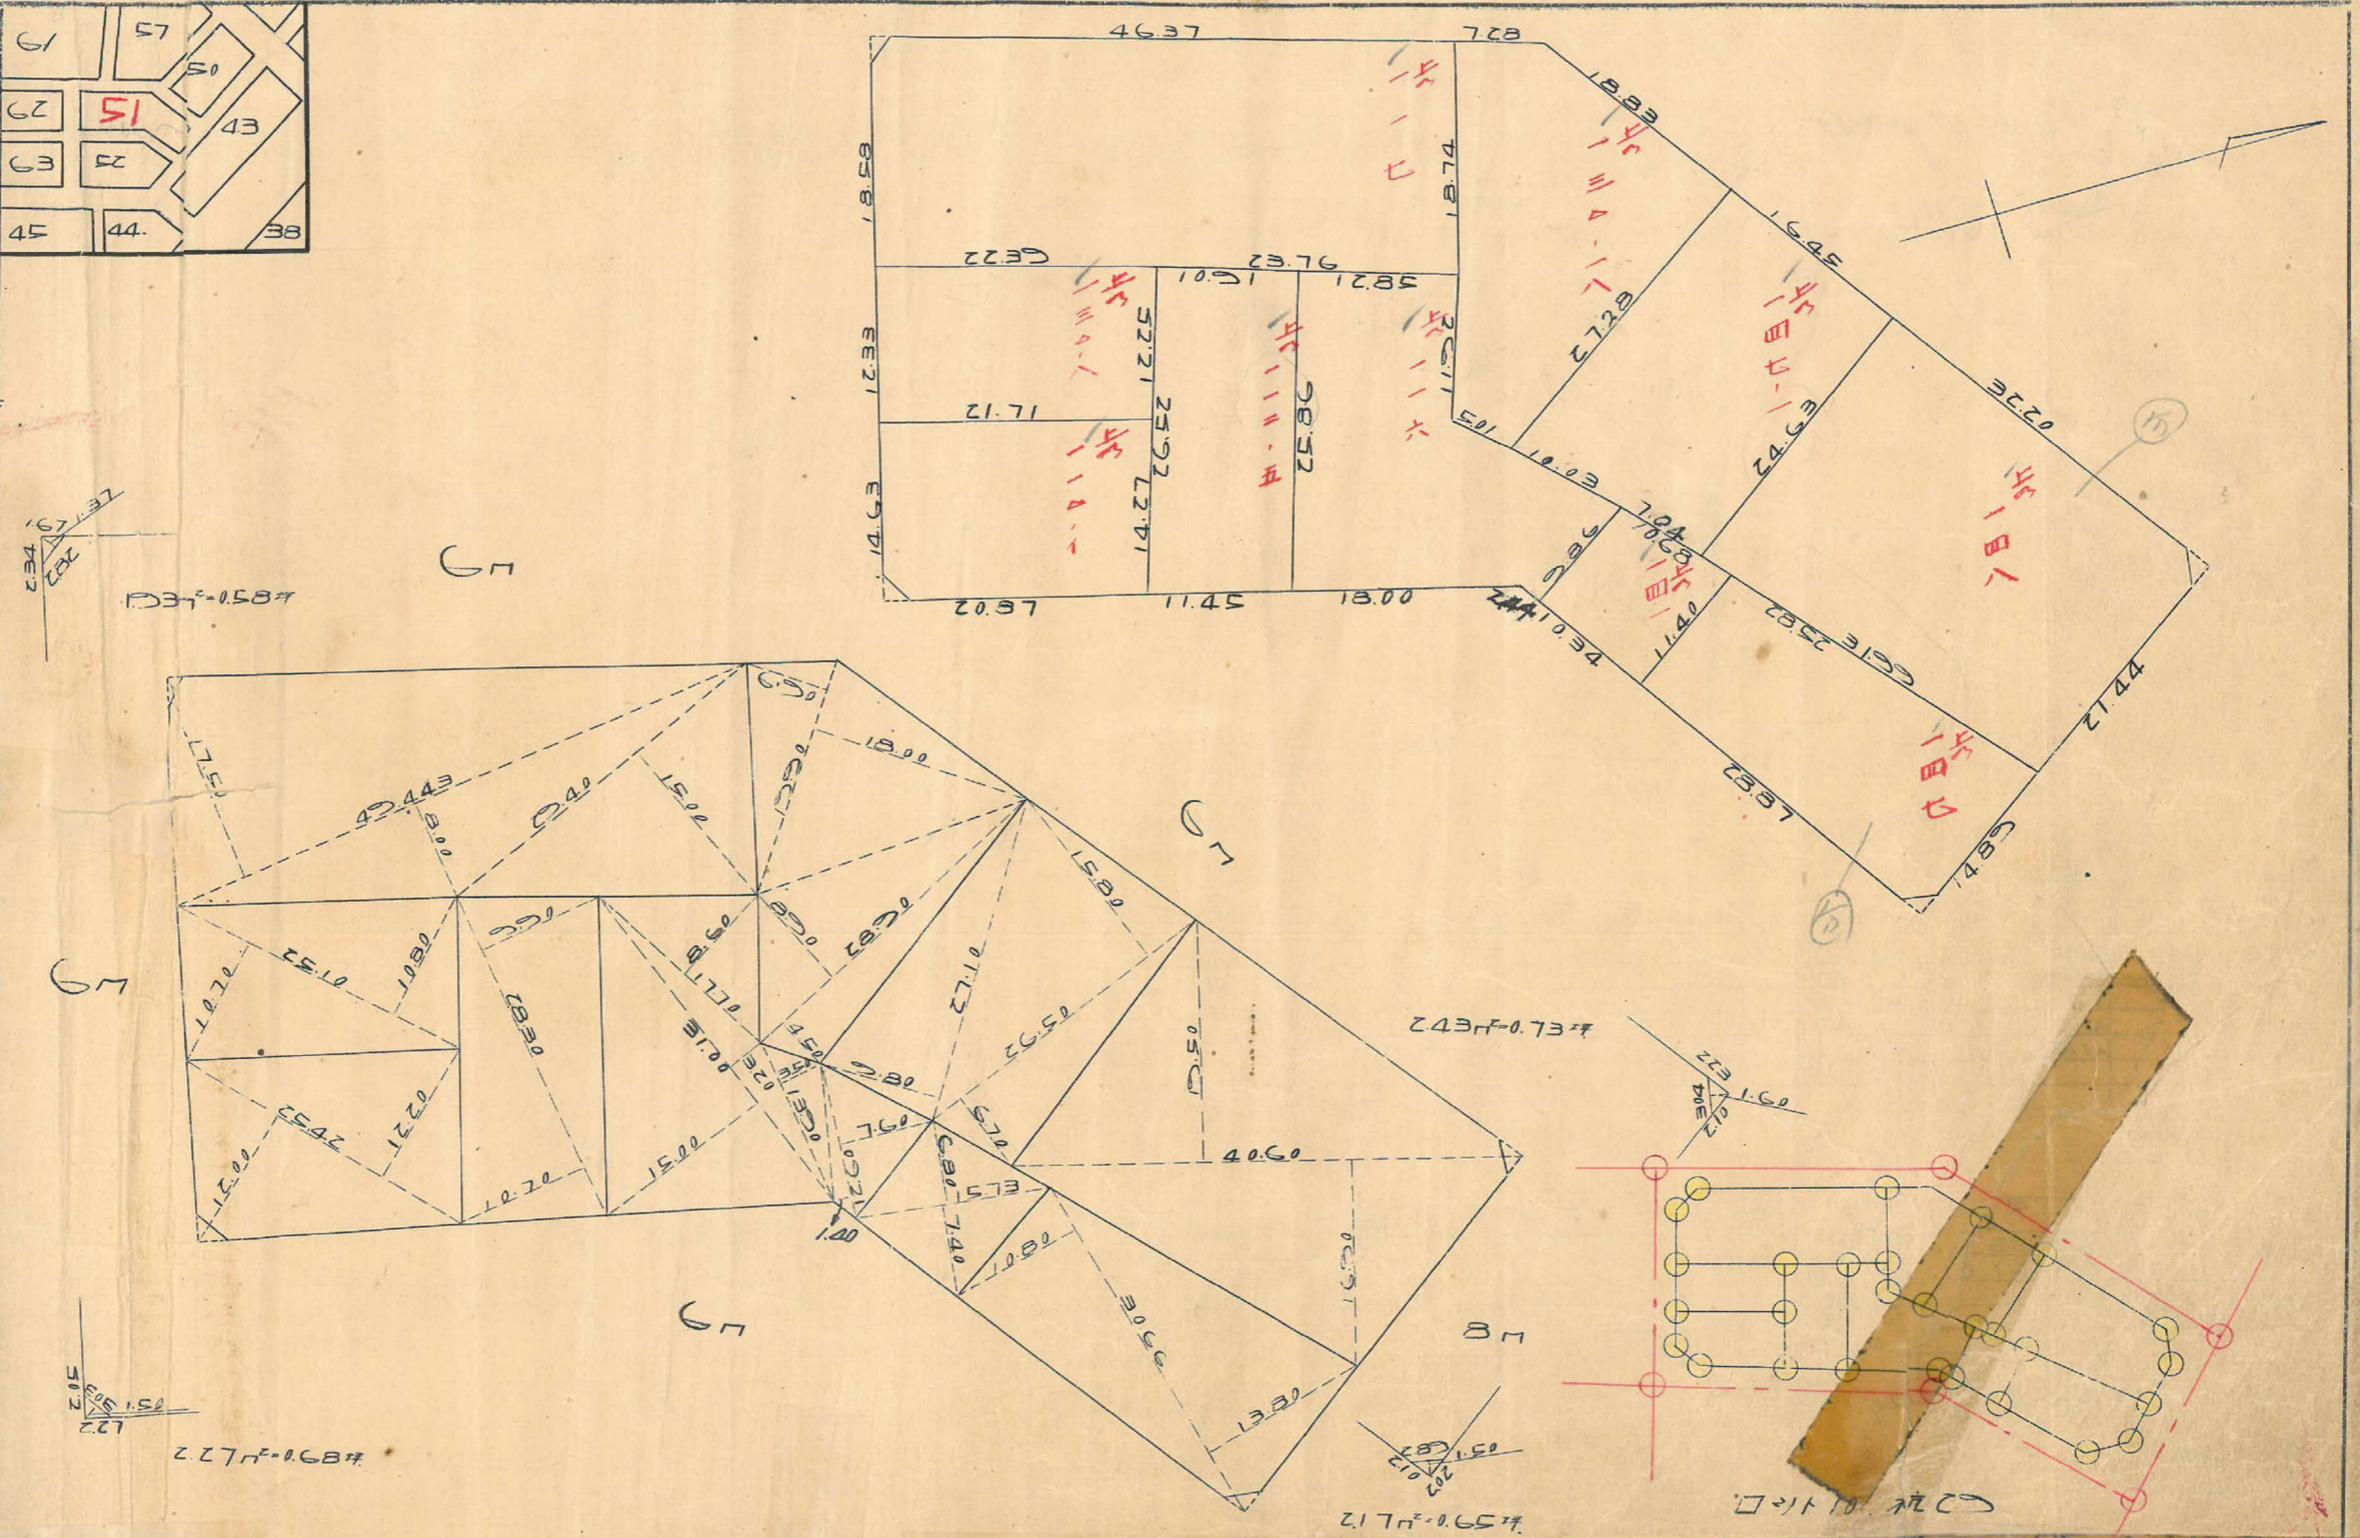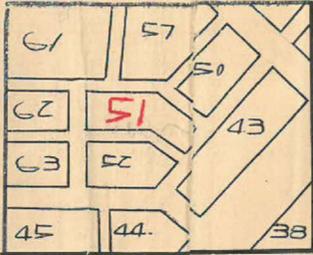


この図面等は、土地区画整理事業に関する参考資料として提供しています。  
 ○図面等は換地処分時のものであり、現在の状況とは異なる場合があります。  
 ○図面等によって、境界等が確定されるものではありません。

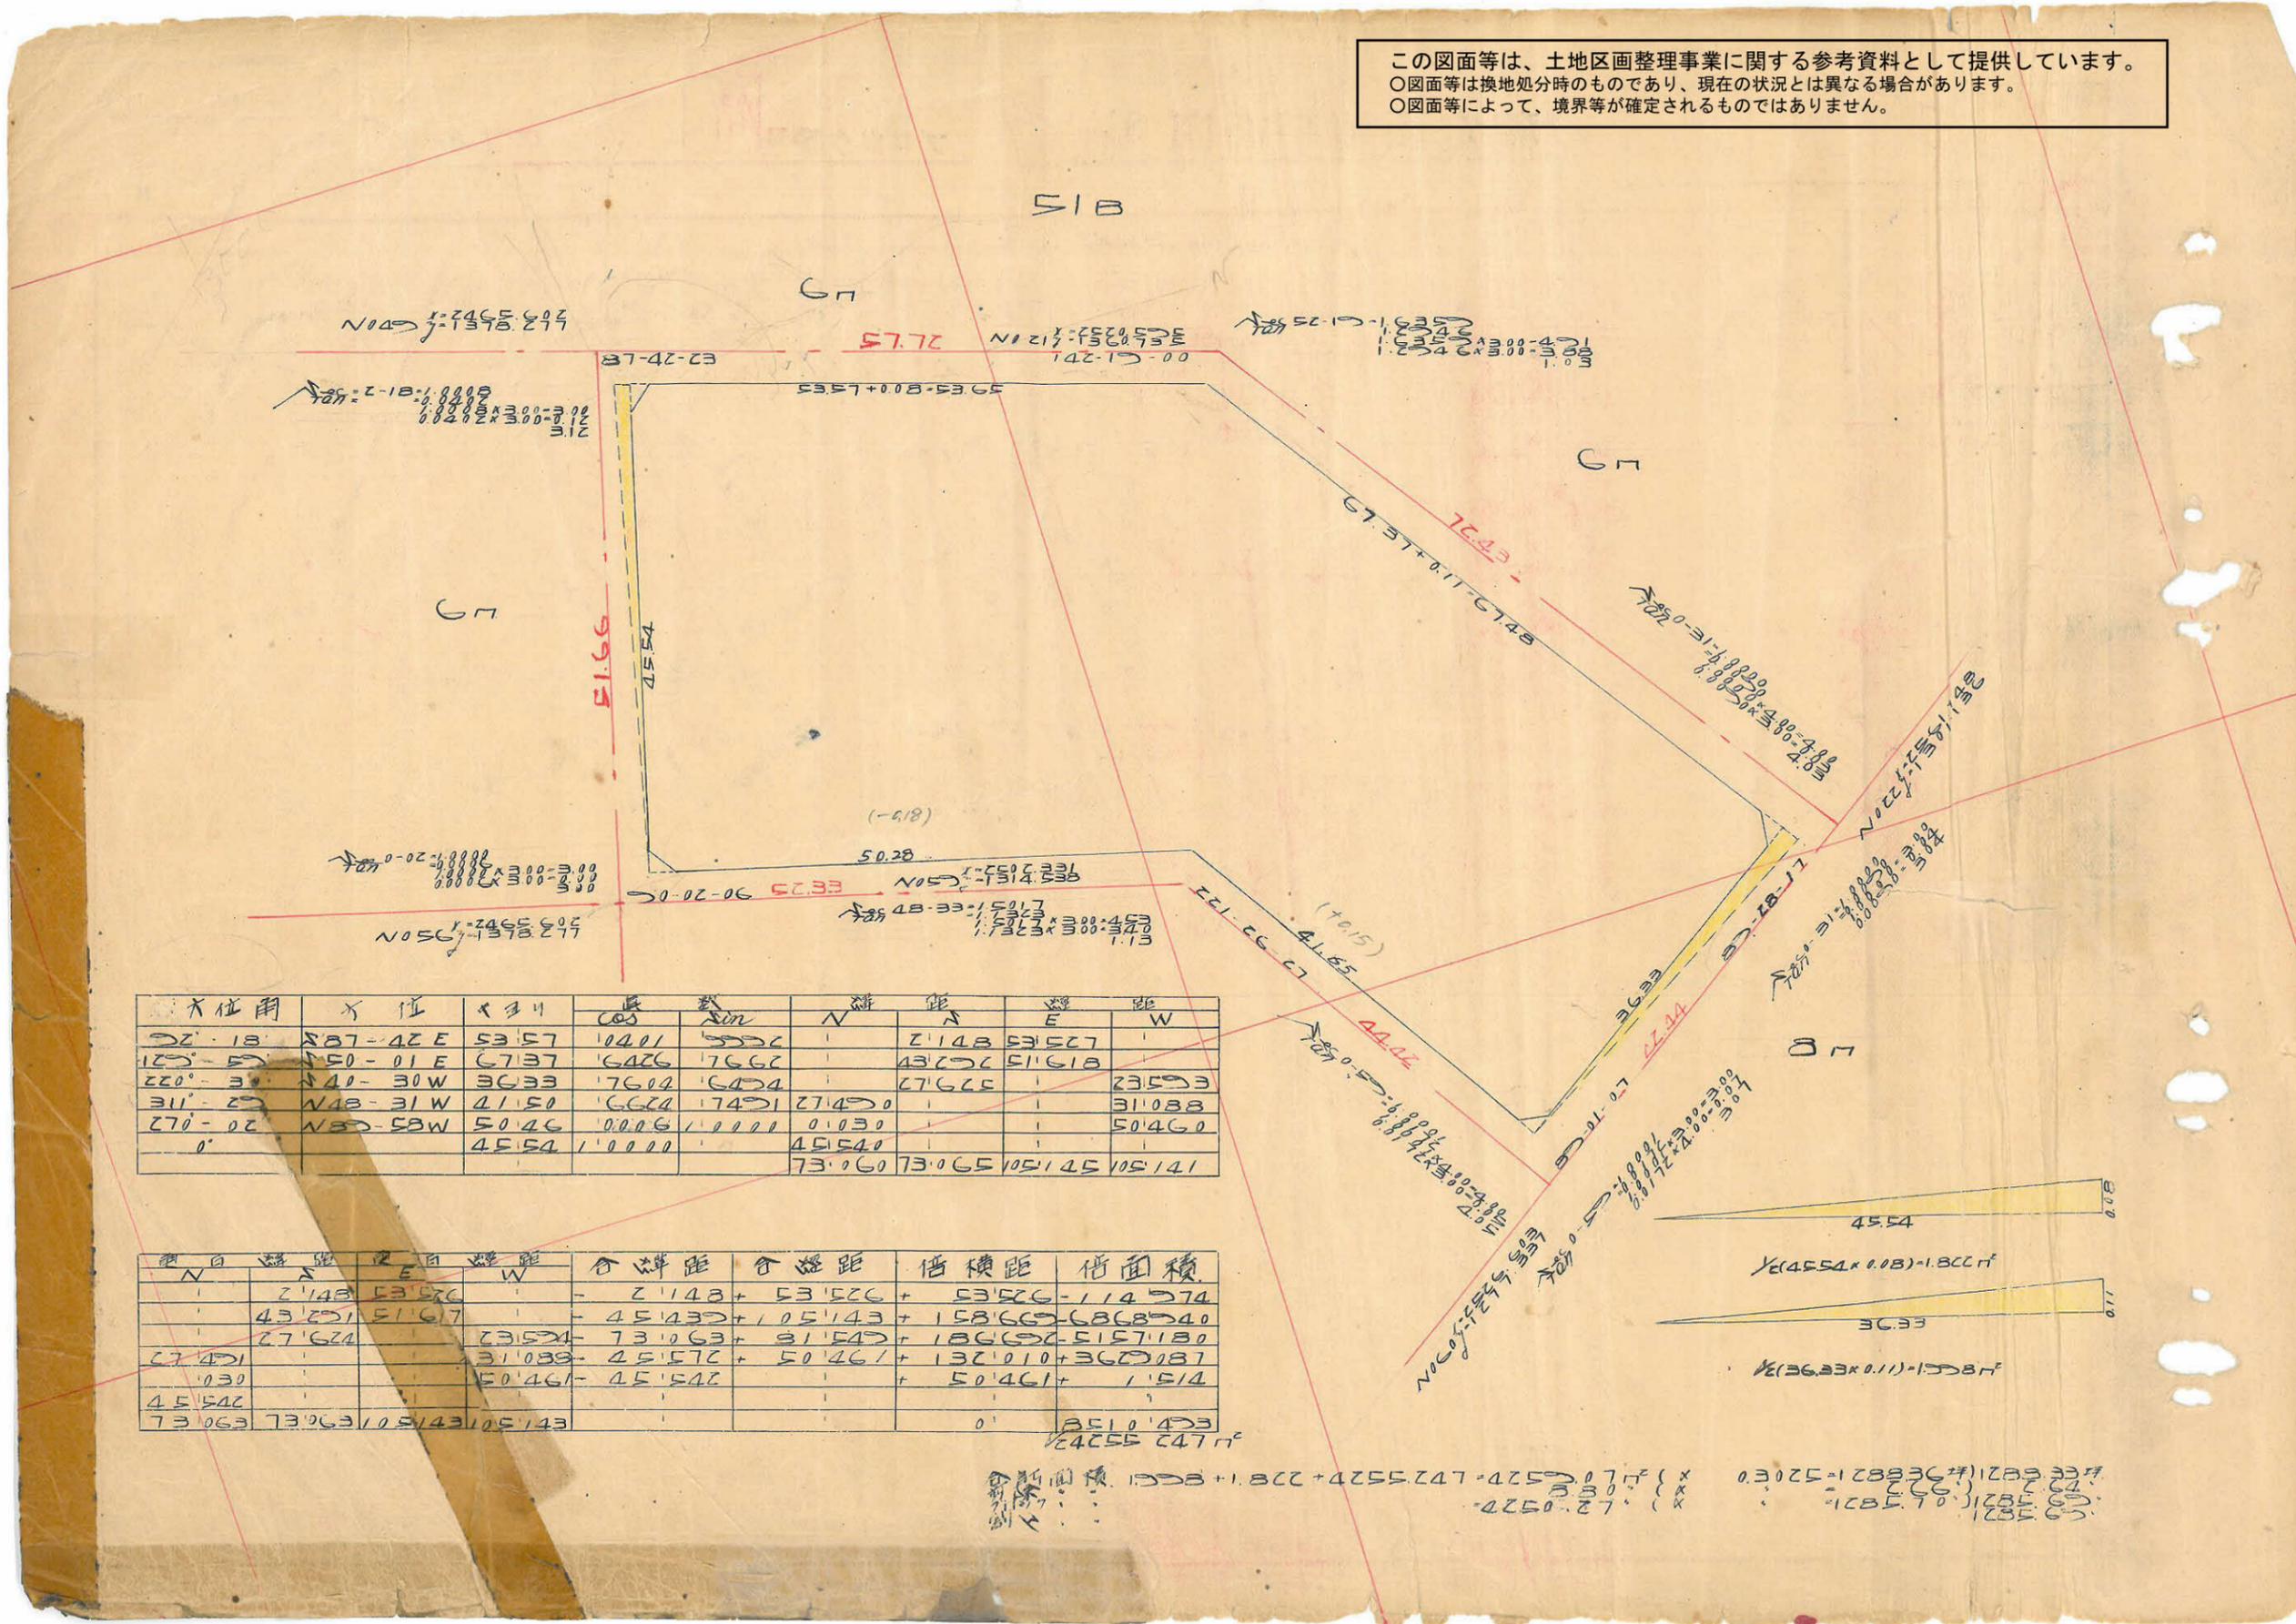

方位角	X 位	X 位	長	長	N 緯	緯	E 経	経	W
22°-18'	S87-42°E	53.57	0.401	53.57		2.148	53.577		
125°-5'	S50-01°E	67.37	6.026	76.62		43.752	51.618		
220°-3'	N41-30°W	36.33	76.04	6.024		27.675		23.593	
311°-2'	N48-31°W	41.50	6.624	7.491	27.450			31.088	
270°-0'	N90-58°W	50.46	0.006	0.000	0.030			50.460	
0		45.54	0.000		45.540				
					73.060	73.065	105.145	105.141	

N	E	W	合 緯 距	合 経 距	倍 横 距	倍 面 積
2.148	53.570		-	2.148 + 53.570	53.570	-1.14574
43.251	51.617		-	45.433 + 1.05143	1.58669	68.8740
27.674	23.594		-	73.063 + 31.549	1.80927	51.57180
27.451		31.088	-	45.572 + 50.461	1.32010	36.0187
45.542		50.461	-	45.542	50.461	1.514
73.063	73.063	105.143	105.143			8510.493

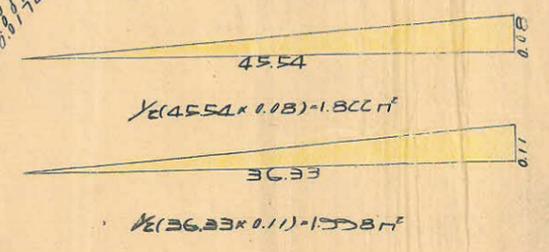

