

課長	係長	測量士	係



(分筆前)
 確定面積平面図 $S = \frac{1}{500}$

ブロック番号 1004 9号

新地名 _____ 町 丁目 _____
 年 月 日 _____

12	7	6
11	8	5
10	9	4


25M

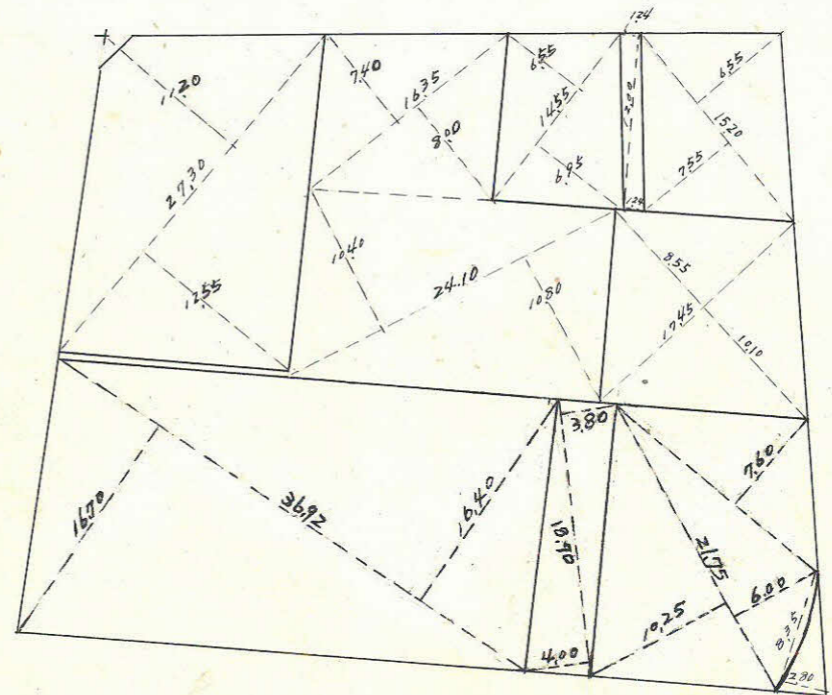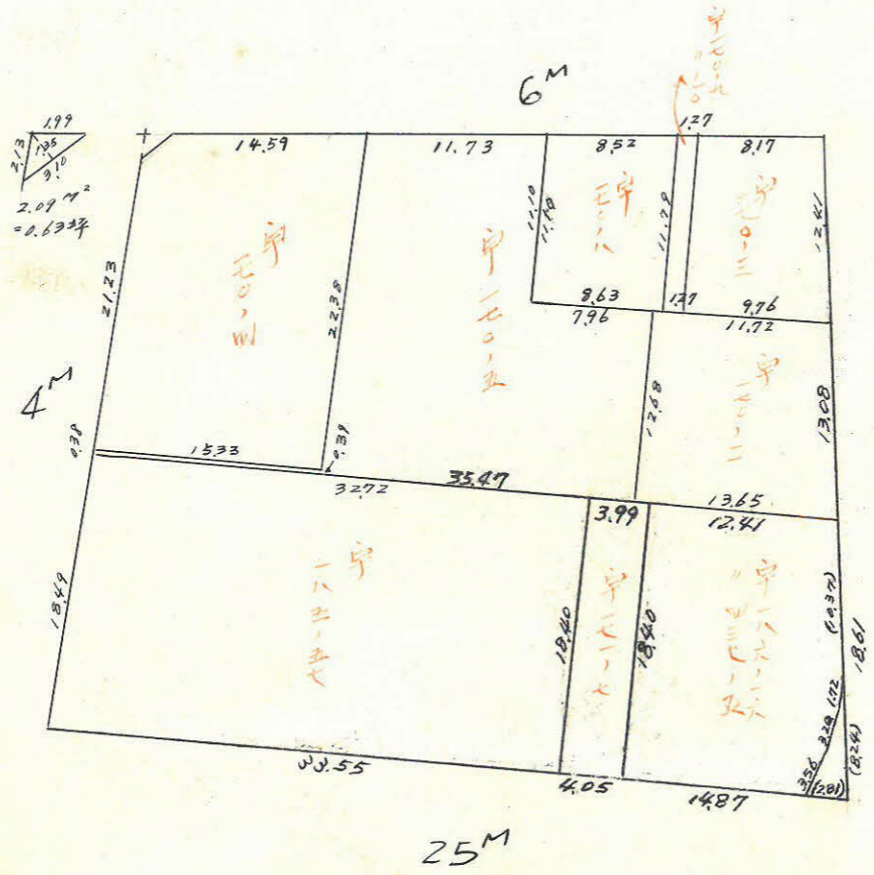

この図面等は、土地区画整理事業に関する参考資料として提供しています。
 ○図面等は換地処分時のものであり、現在の状況とは異なる場合があります。
 ○図面等によって、境界等が確定されるものではありません。

この図面等は、土地区画整理事業に関する参考資料として提供しています。
 ○図面等は換地処分時のものであり、現在の状況とは異なる場合があります。
 ○図面等によって、境界等が確定されるものではありません。

トラス精度 = $\frac{1}{20,700}$

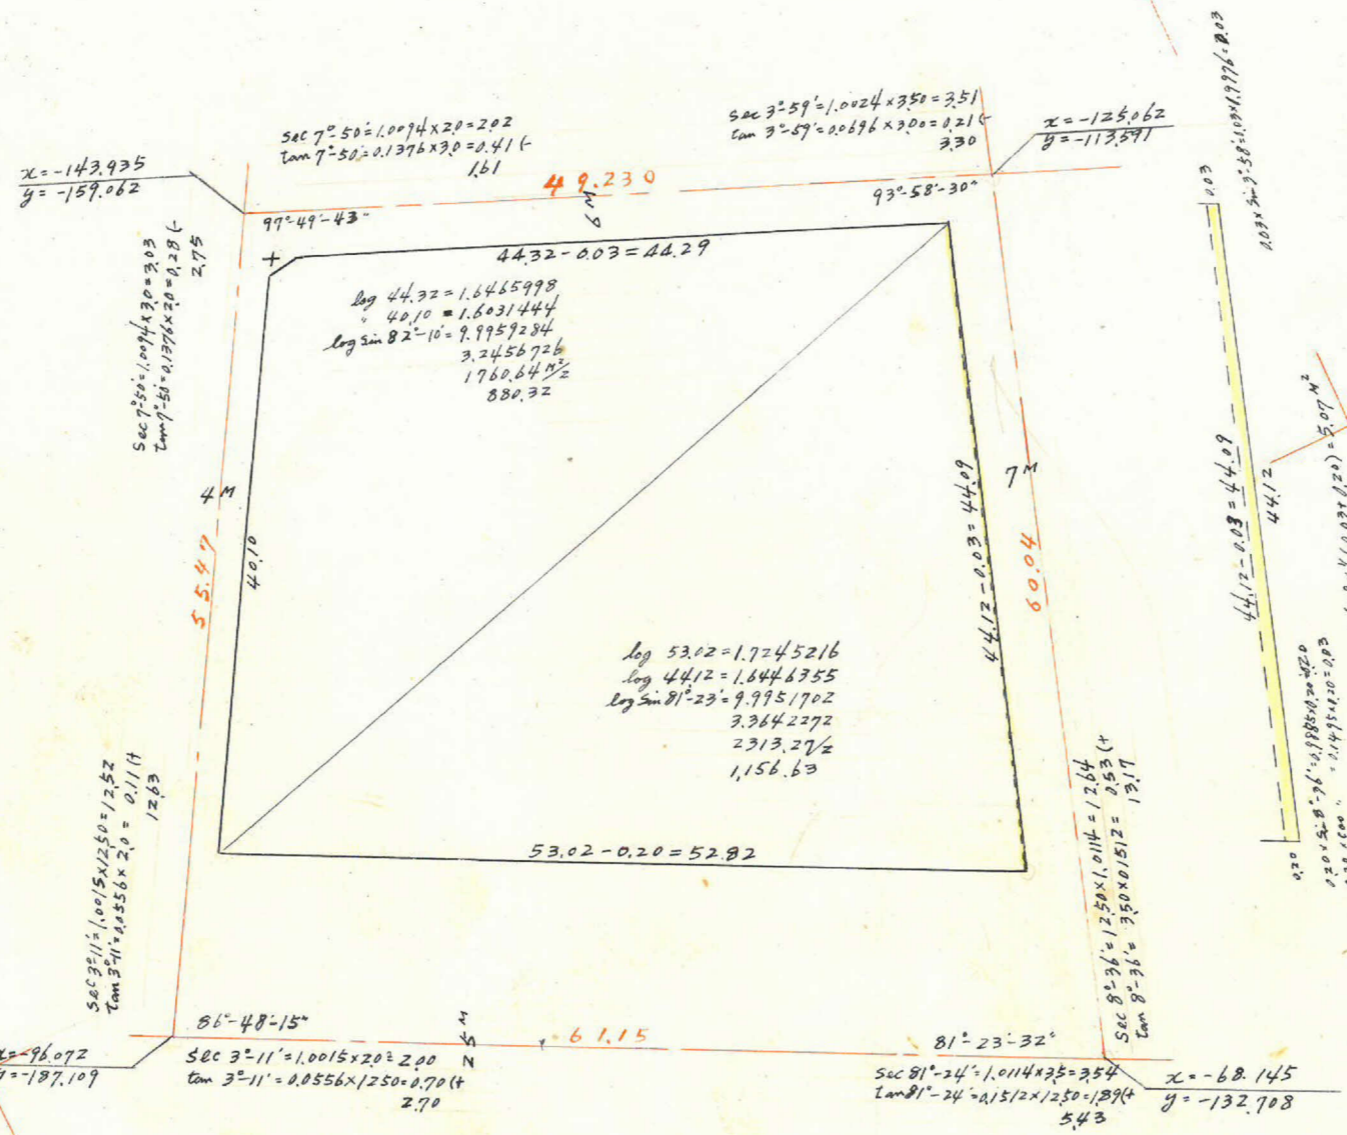

全体面積 $1156.63 + 880.32 - 5.07 = 2031.88 \times 0.3025 = 614.64$
 前除面積 $9.53 + 2.09 \text{ m}^2 = 9.61 \text{ m}^2 \times 0.3025 = 2.90$
 到達面積 611.74 m^2