


課長	係長	測量士	係


(分筆前)
確定面積平面図 $S = \frac{1}{500}$

ブロック番号 104 号 23 号

新地名 _____ 町 丁目 _____
年 月 日 _____

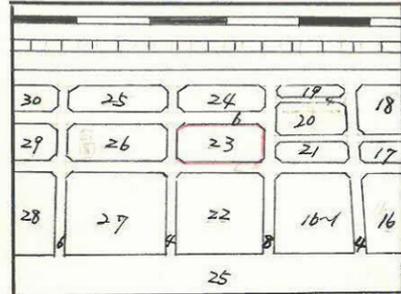


この図面等は、土地区画整理事業に関する参考資料として提供しています。
○図面等は換地処分時のものであり、現在の状況とは異なる場合があります。
○図面等によって、境界等が確定されるものではありません。

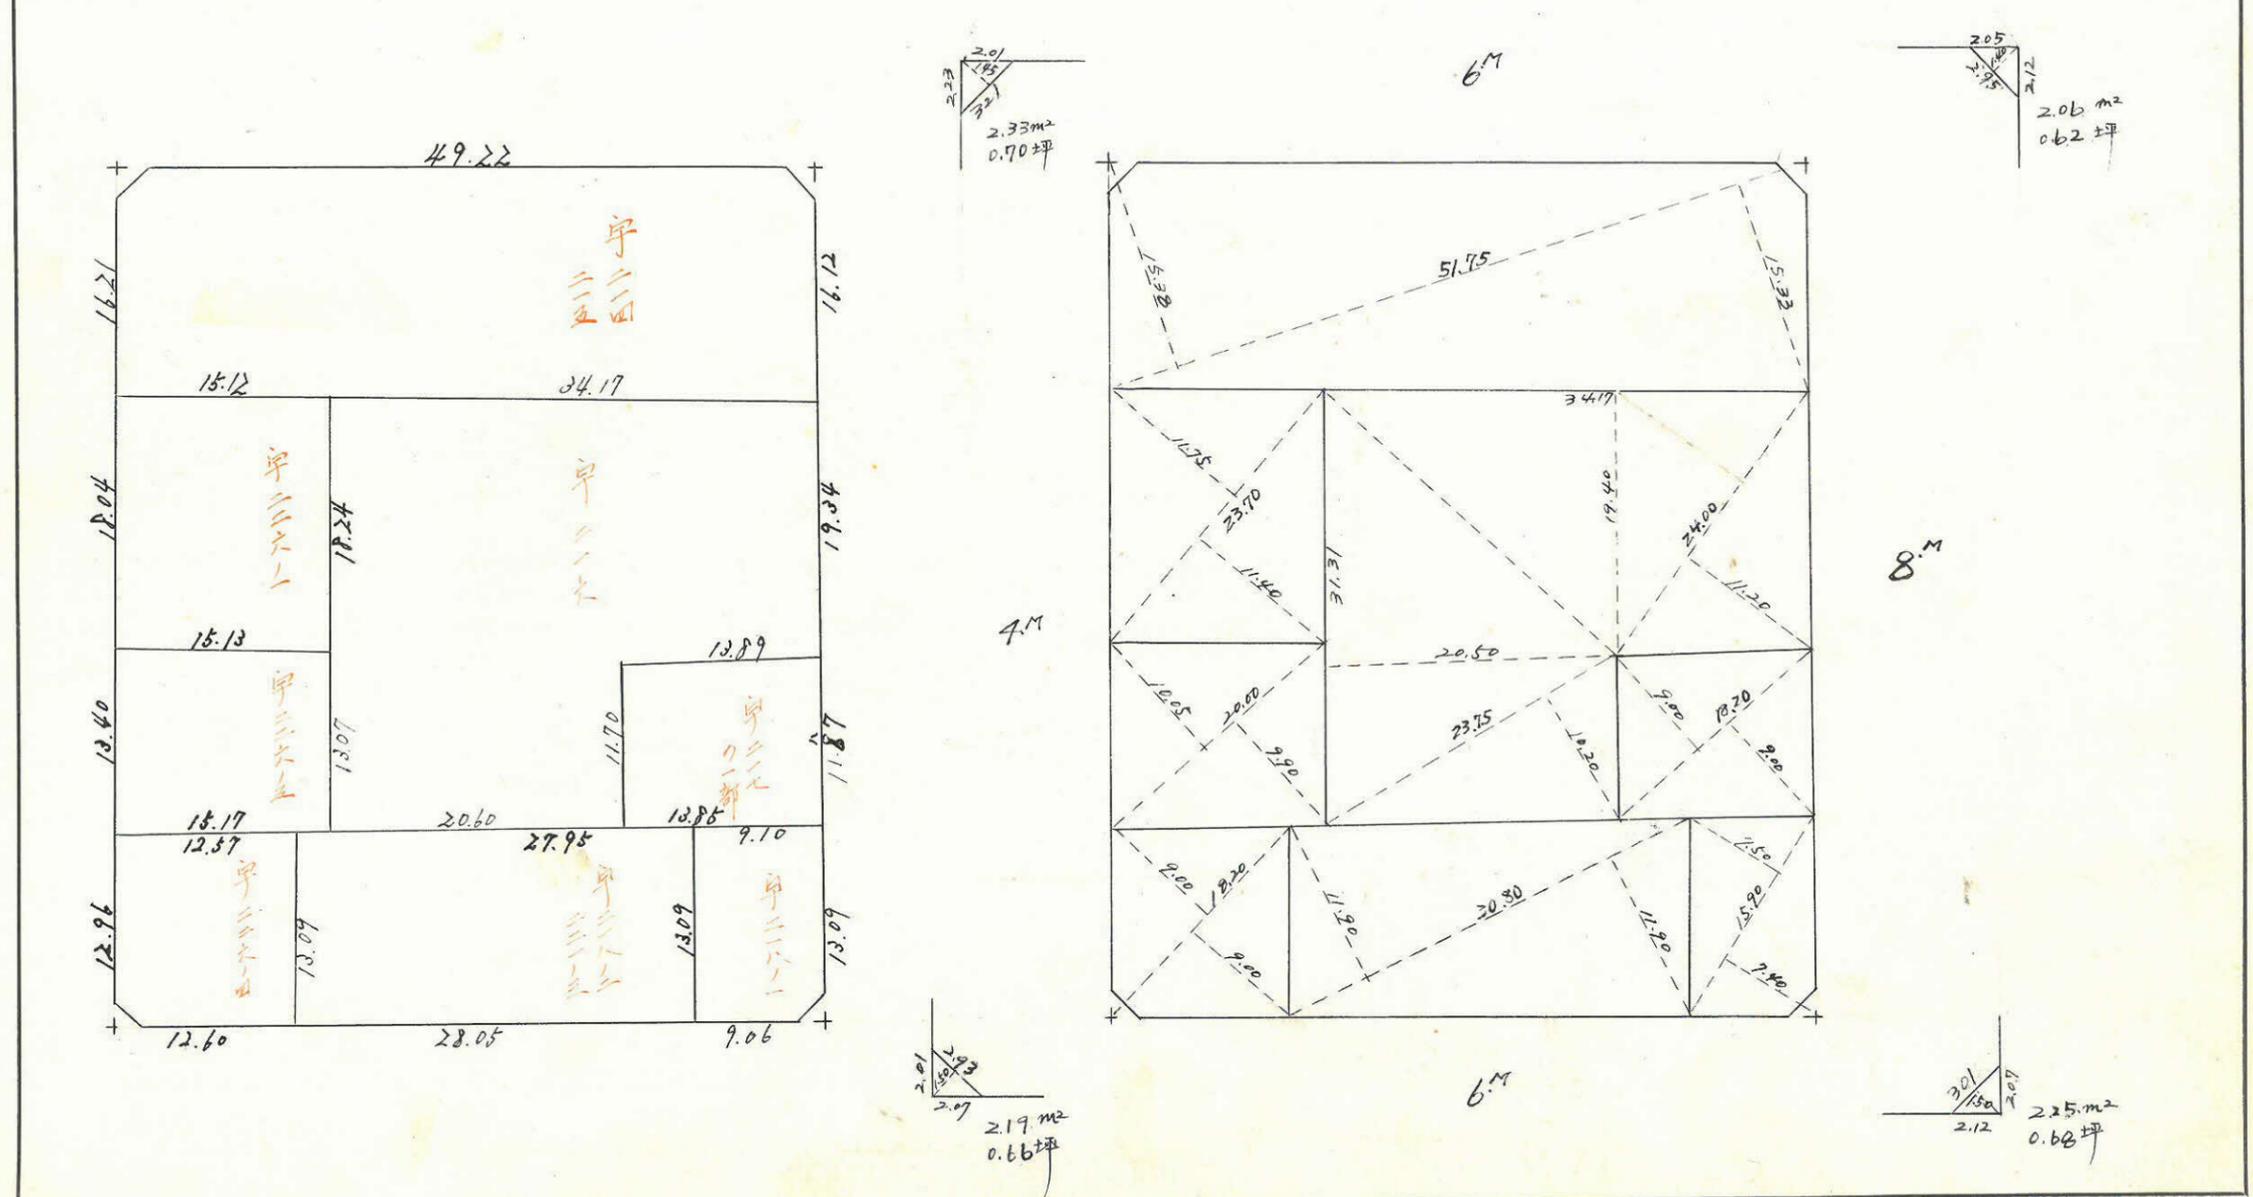

この図面等は、土地区画整理事業に関する参考資料として提供しています。
 ○図面等は換地処分時のものであり、現在の状況とは異なる場合があります。
 ○図面等によって、境界等が確定されるものではありません。

精度 $\frac{1}{20,700}$

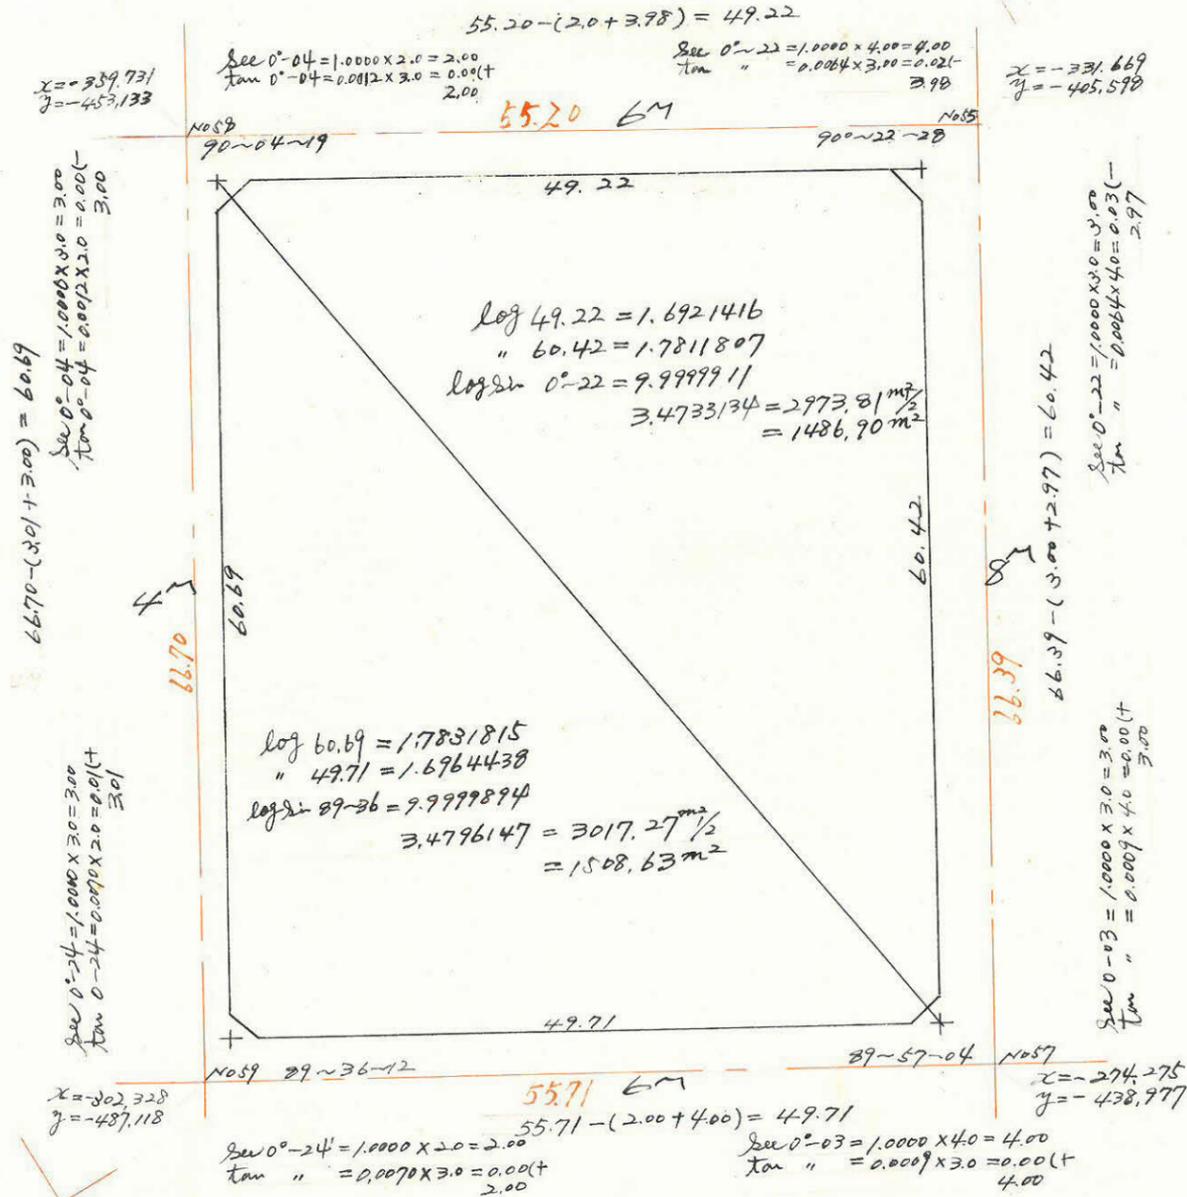

合計面積 $1508.63 + 1486.90 = 2995.53 \text{ m}^2 (\times 0.3025 = 906.14 \text{ 坪}) = 906.14 \text{ 坪}$
 削除 " $2.33 + 2.06 + 2.19 + 2.25 = 8.83 \text{ " (X " = 2.67 ")} = 2.66 \text{ 坪}$
 割込 " $= 2986.70 \text{ " (X " = 903.47 ")} = 903.45 \text{ 坪}$