

課長	係長	測量士	係




(分筆前)
確定面積平面図 $S = \frac{1}{500}$


ブロック番号 脇田

新地名 町 丁目
30 号

中庭測量 昭和41年 2月 日

この図面等は、土地区画整理事業に関する参考資料として提供しています。
○図面等は換地処分時のものであり、現在の状況とは異なる場合があります。
○図面等によって、境界等が確定されるものではありません。

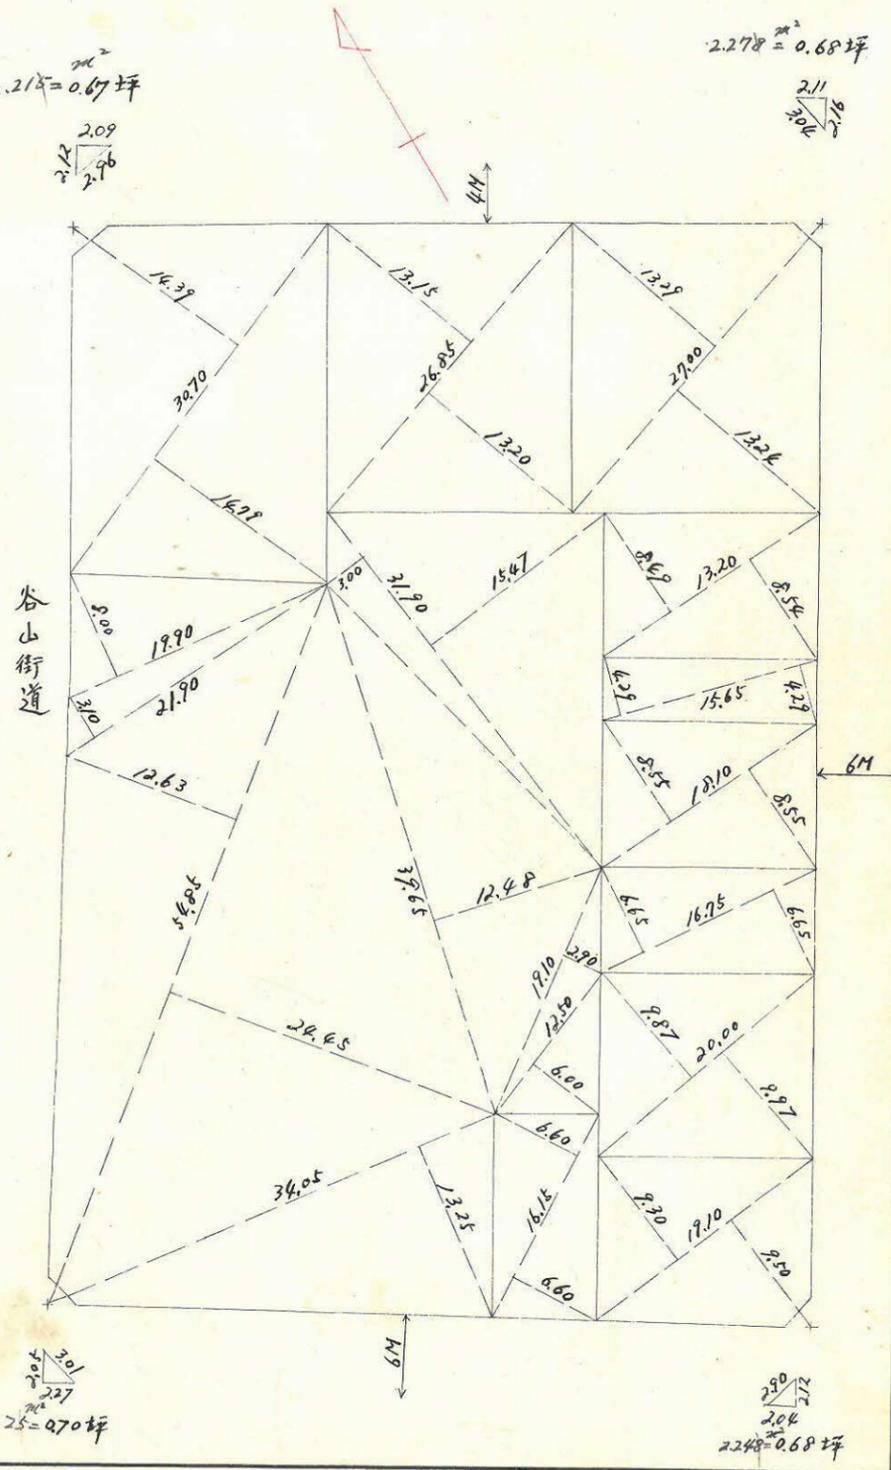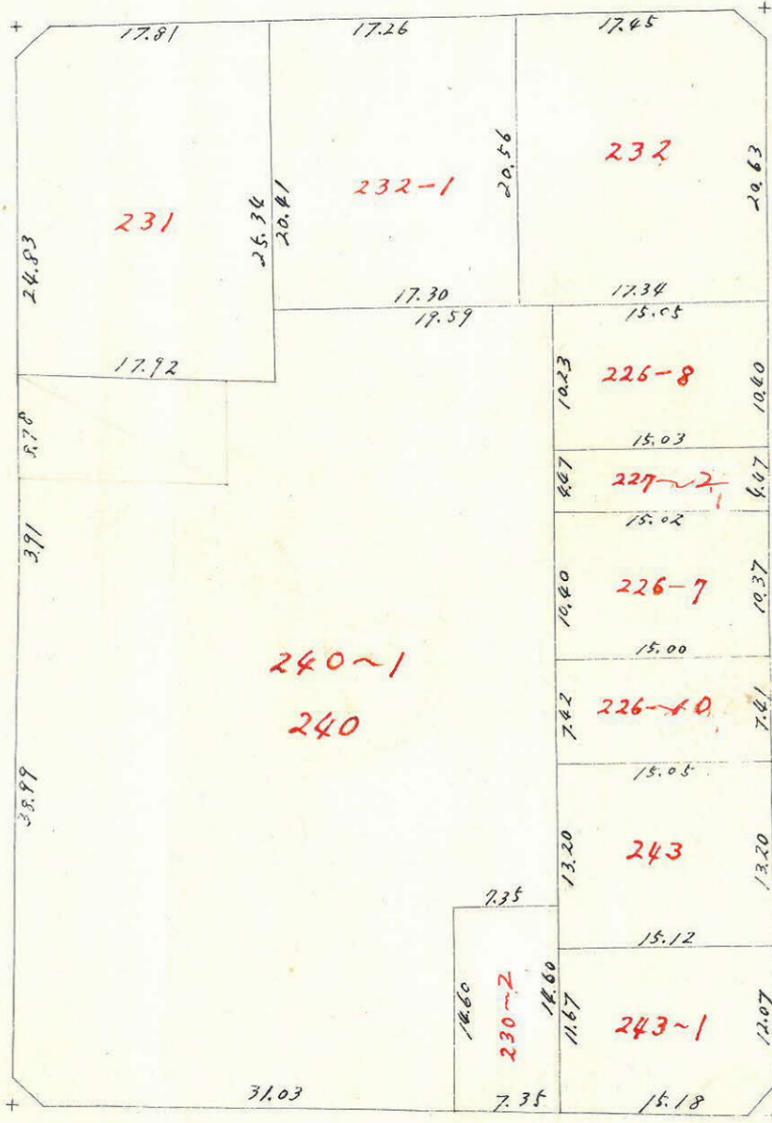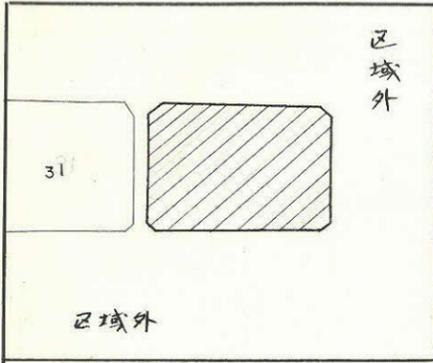

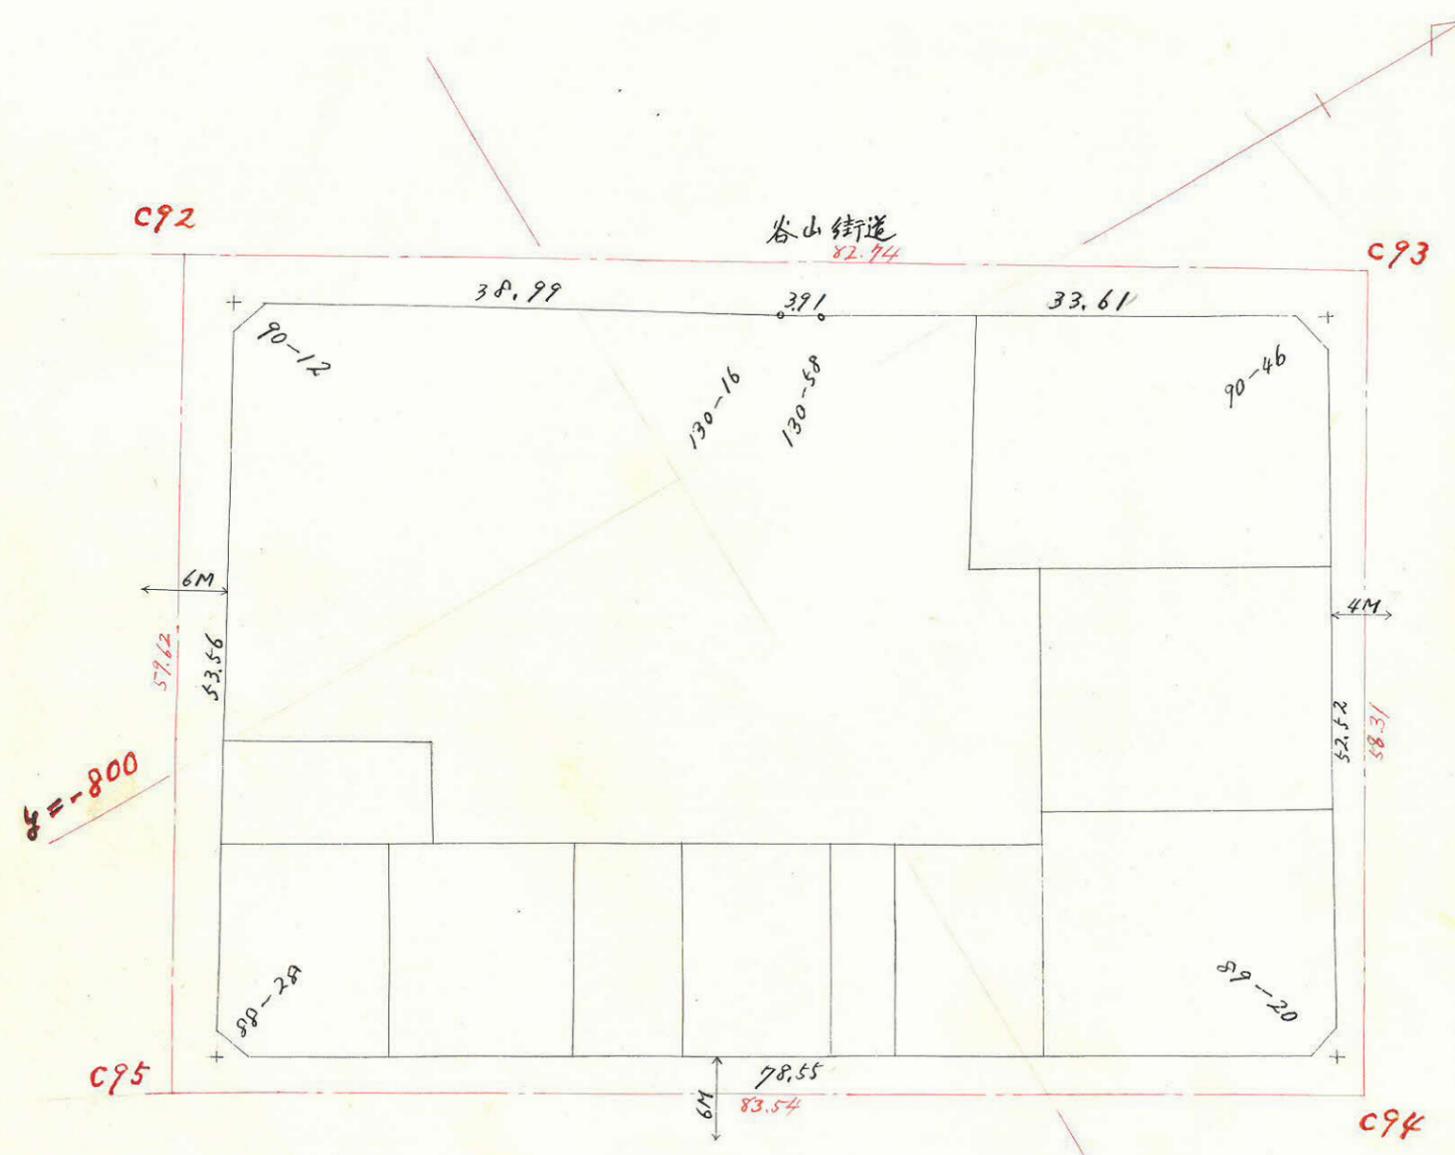

合計面積		4,095.75 ^{M²}	1,238.97 ^{M²}
剪除面積	$2.24 + 2.32 + 2.21 + 2.27 =$	9.04	2.73
割込面積		4,086.71	1,236.24

この図面等は、土地区画整理事業に関する参考資料として提供しています。
 ○図面等は換地処分時のものであり、現在の状況とは異なる場合があります。
 ○図面等によって、境界等が確定されるものではありません。