


課長	係長	測量士	係



(分筆前)
 確定面積平面図 S = $\frac{1}{500}$

ブロック番号 脇田 31号
 新地名 町 丁目

中庭測量 昭和41年 2月 日

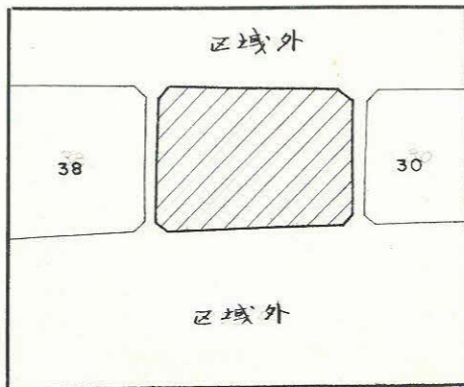

この図面等は、土地区画整理事業に関する参考資料として提供しています。
 ○図面等は換地処分時のものであり、現在の状況とは異なる場合があります。
 ○図面等によって、境界等が確定されるものではありません。

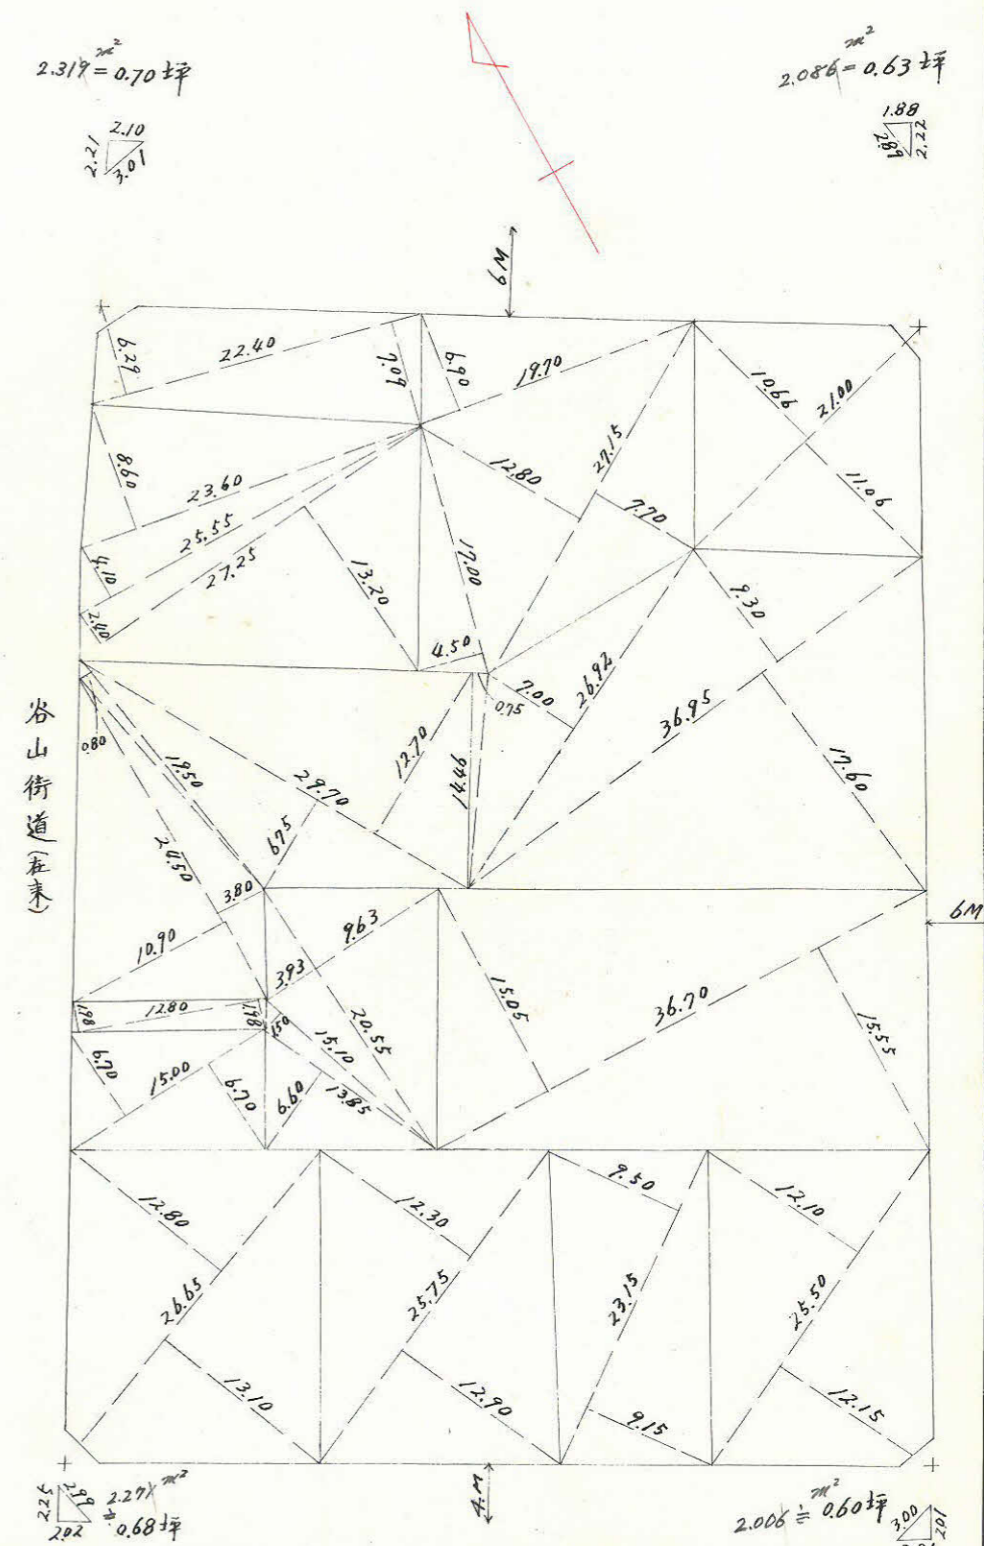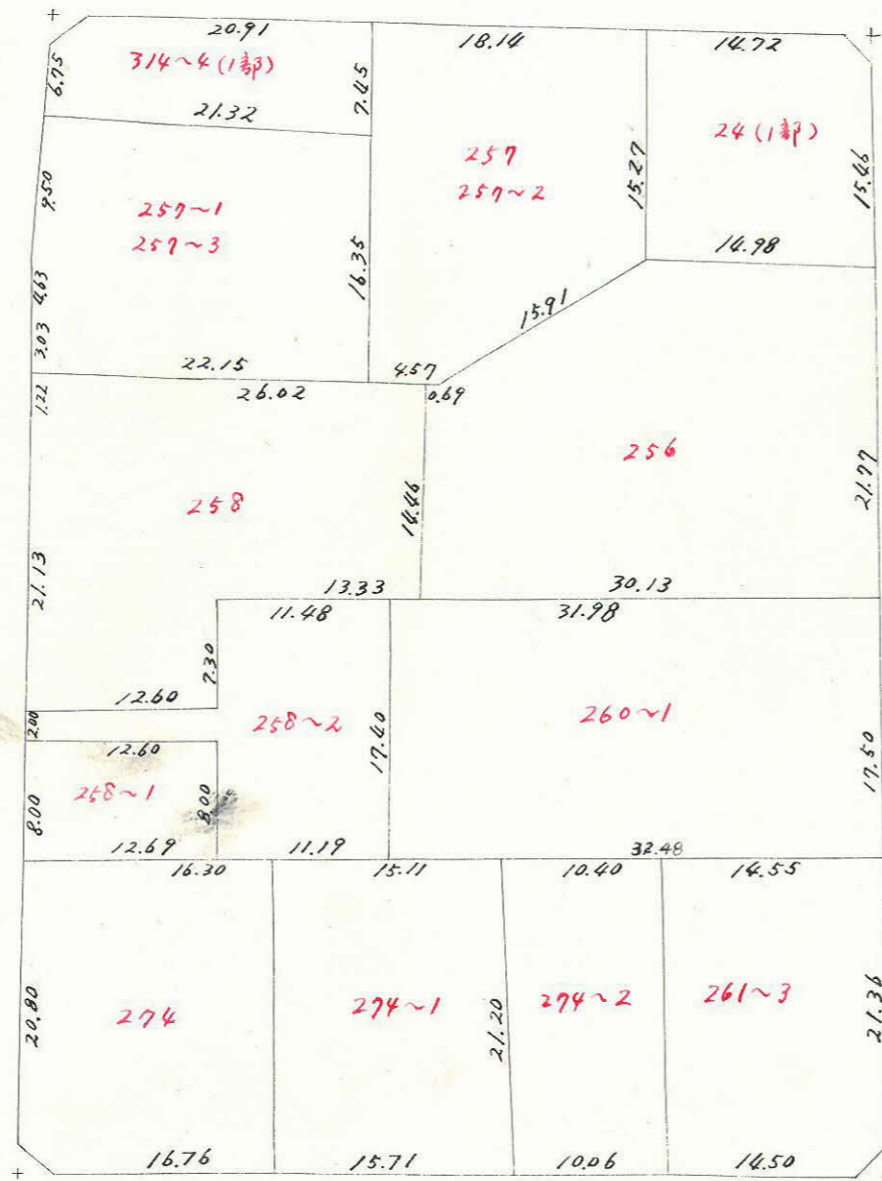



この図面等は、土地区画整理事業に関する参考資料として提供しています。
 ○図面等は換地処分時のものであり、現在の状況とは異なる場合があります。
 ○図面等によって、境界等が確定されるものではありません。

合計面積		4.273 ^{M²} 71	1.292 ^{M²} 80
剪除面積	2.00 + 2.27 + 2.31 + 2.08 =	8.66	2.61
割込面積		4.265 ^{M²} 05	1.290 ^{M²} 19