
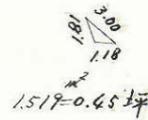
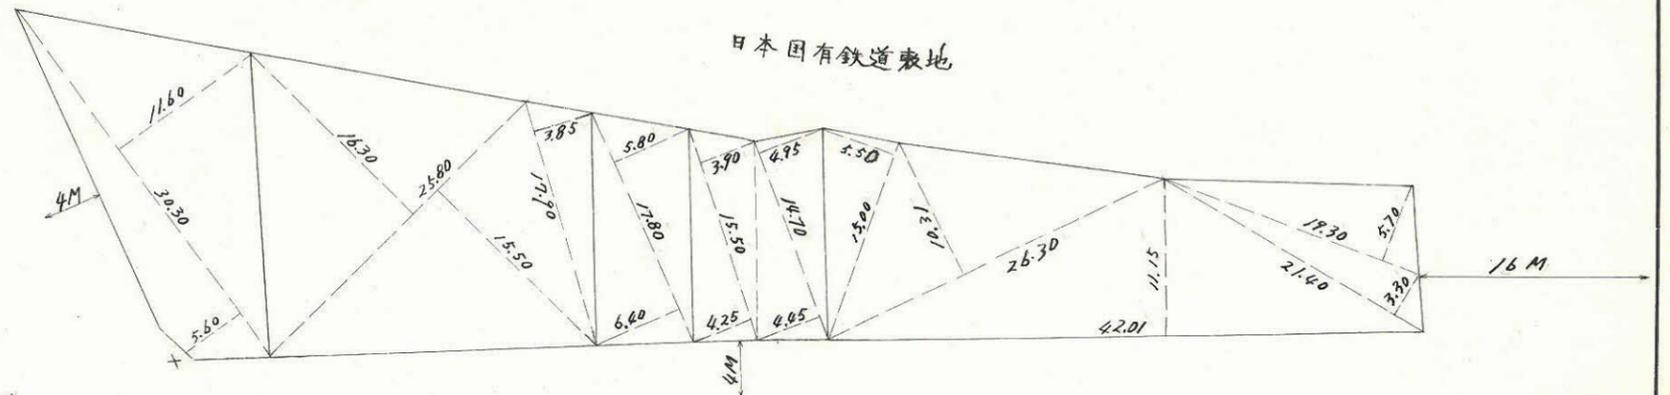
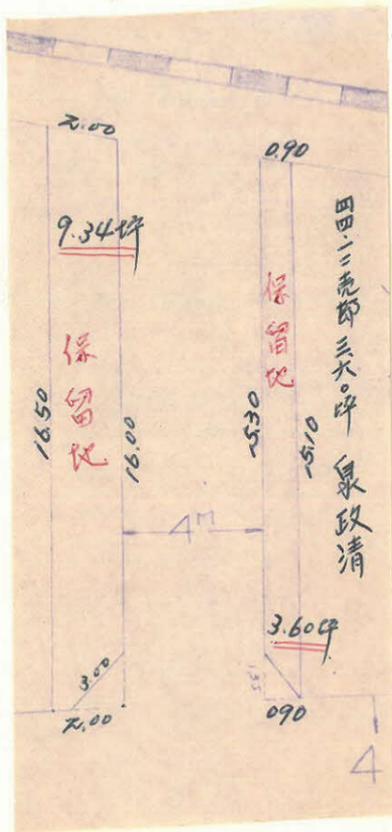
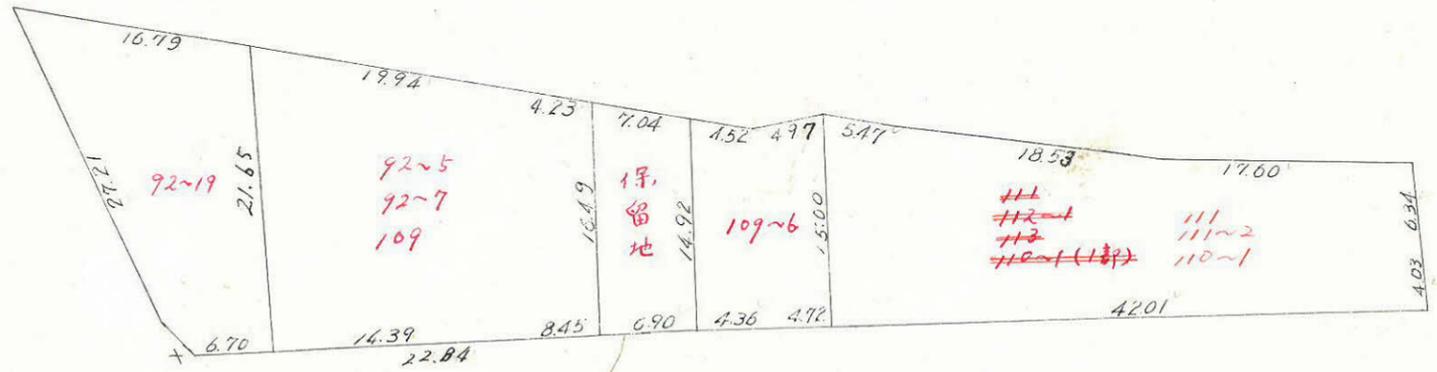


課長	係長	測量士	係


(分筆前)  
確定面積平面図  $S = \frac{1}{500}$

ブロック番号 脇田 122号  
新地名 町 丁目

中庭測量 昭和41年 2 月 日

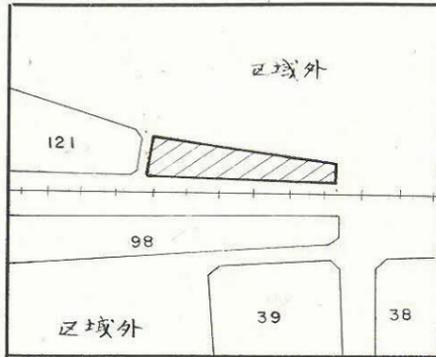

この図面等は、土地区画整理事業に関する参考資料として提供しています。  
○図面等は換地処分時のものであり、現在の状況とは異なる場合があります。  
○図面等によって、境界等が確定されるものではありません。

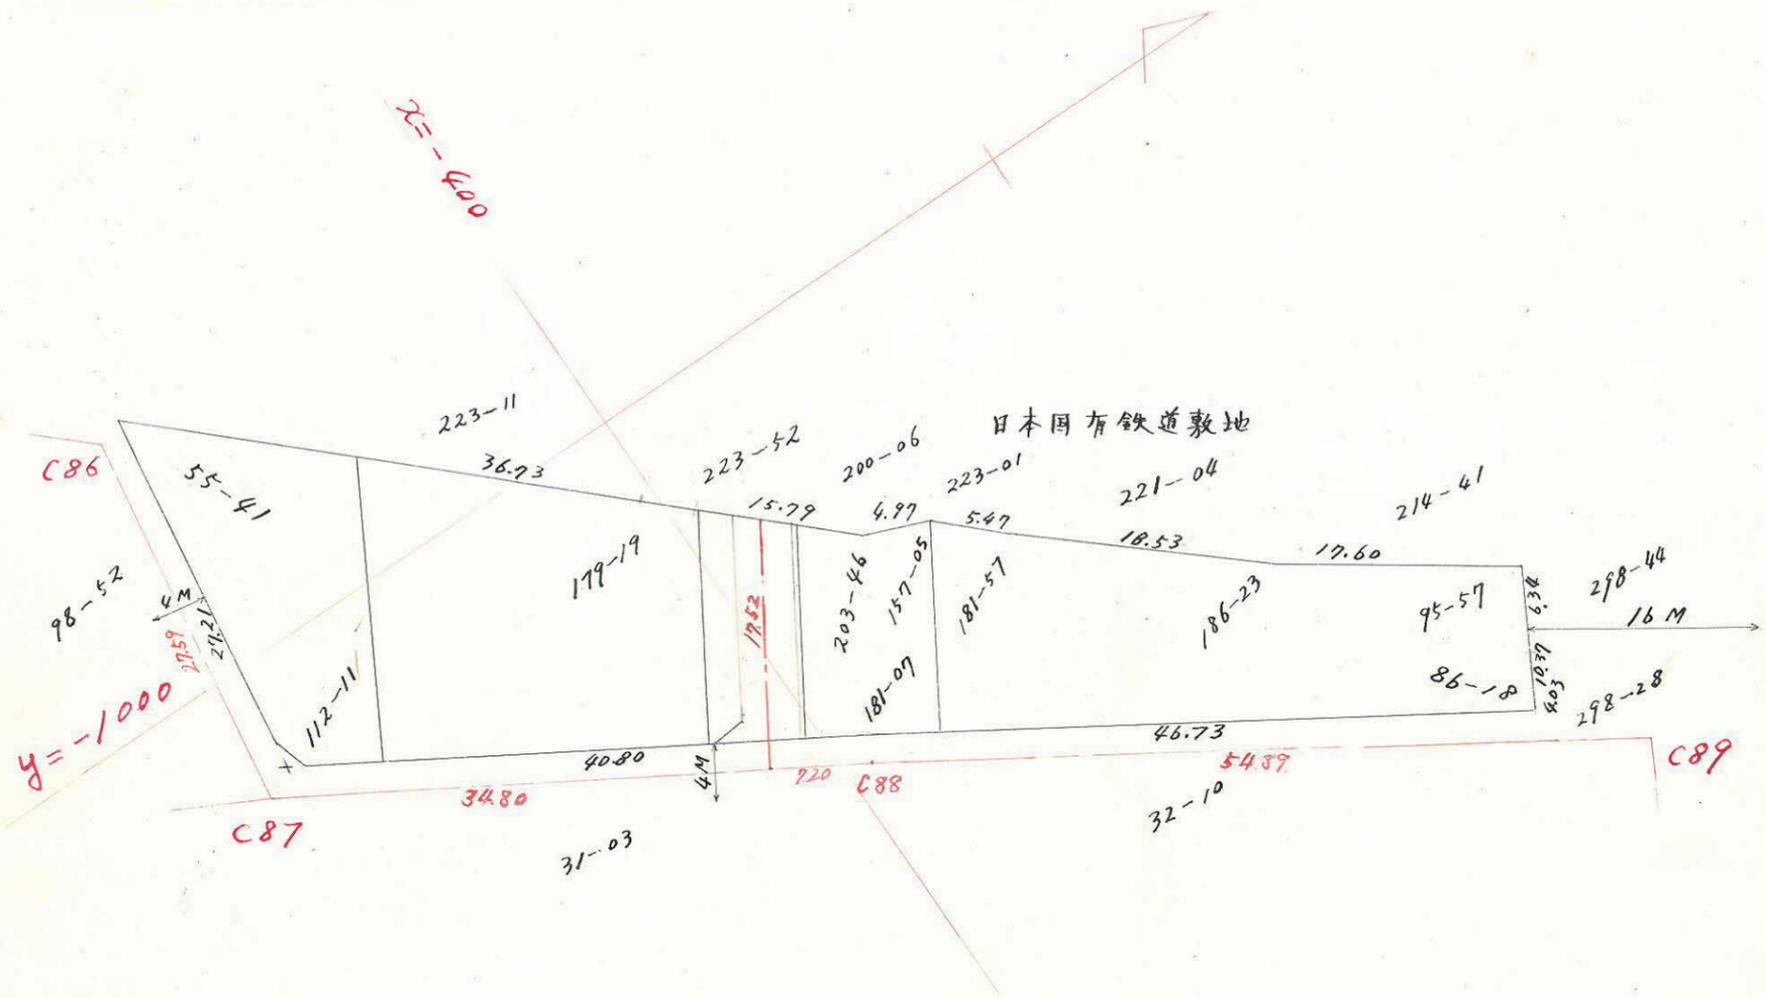

この図面等は、土地区画整理事業に関する参考資料として提供しています。  
 ○図面等は換地処分時のものであり、現在の状況とは異なる場合があります。  
 ○図面等によって、境界等が確定されるものではありません。

合計面積		1.447	M <sup>2</sup>	437.85
剪除面積	1.518	+	+	= 1.51
割込面積		1.445	.94	437.40