

課長	係長	測量士	係



(分筆前)  
確定面積平面図  $S = \frac{1}{500}$

ブロック番号 脇田

121 号


新地名 町 丁目

中庭測量 昭和41年2月 日

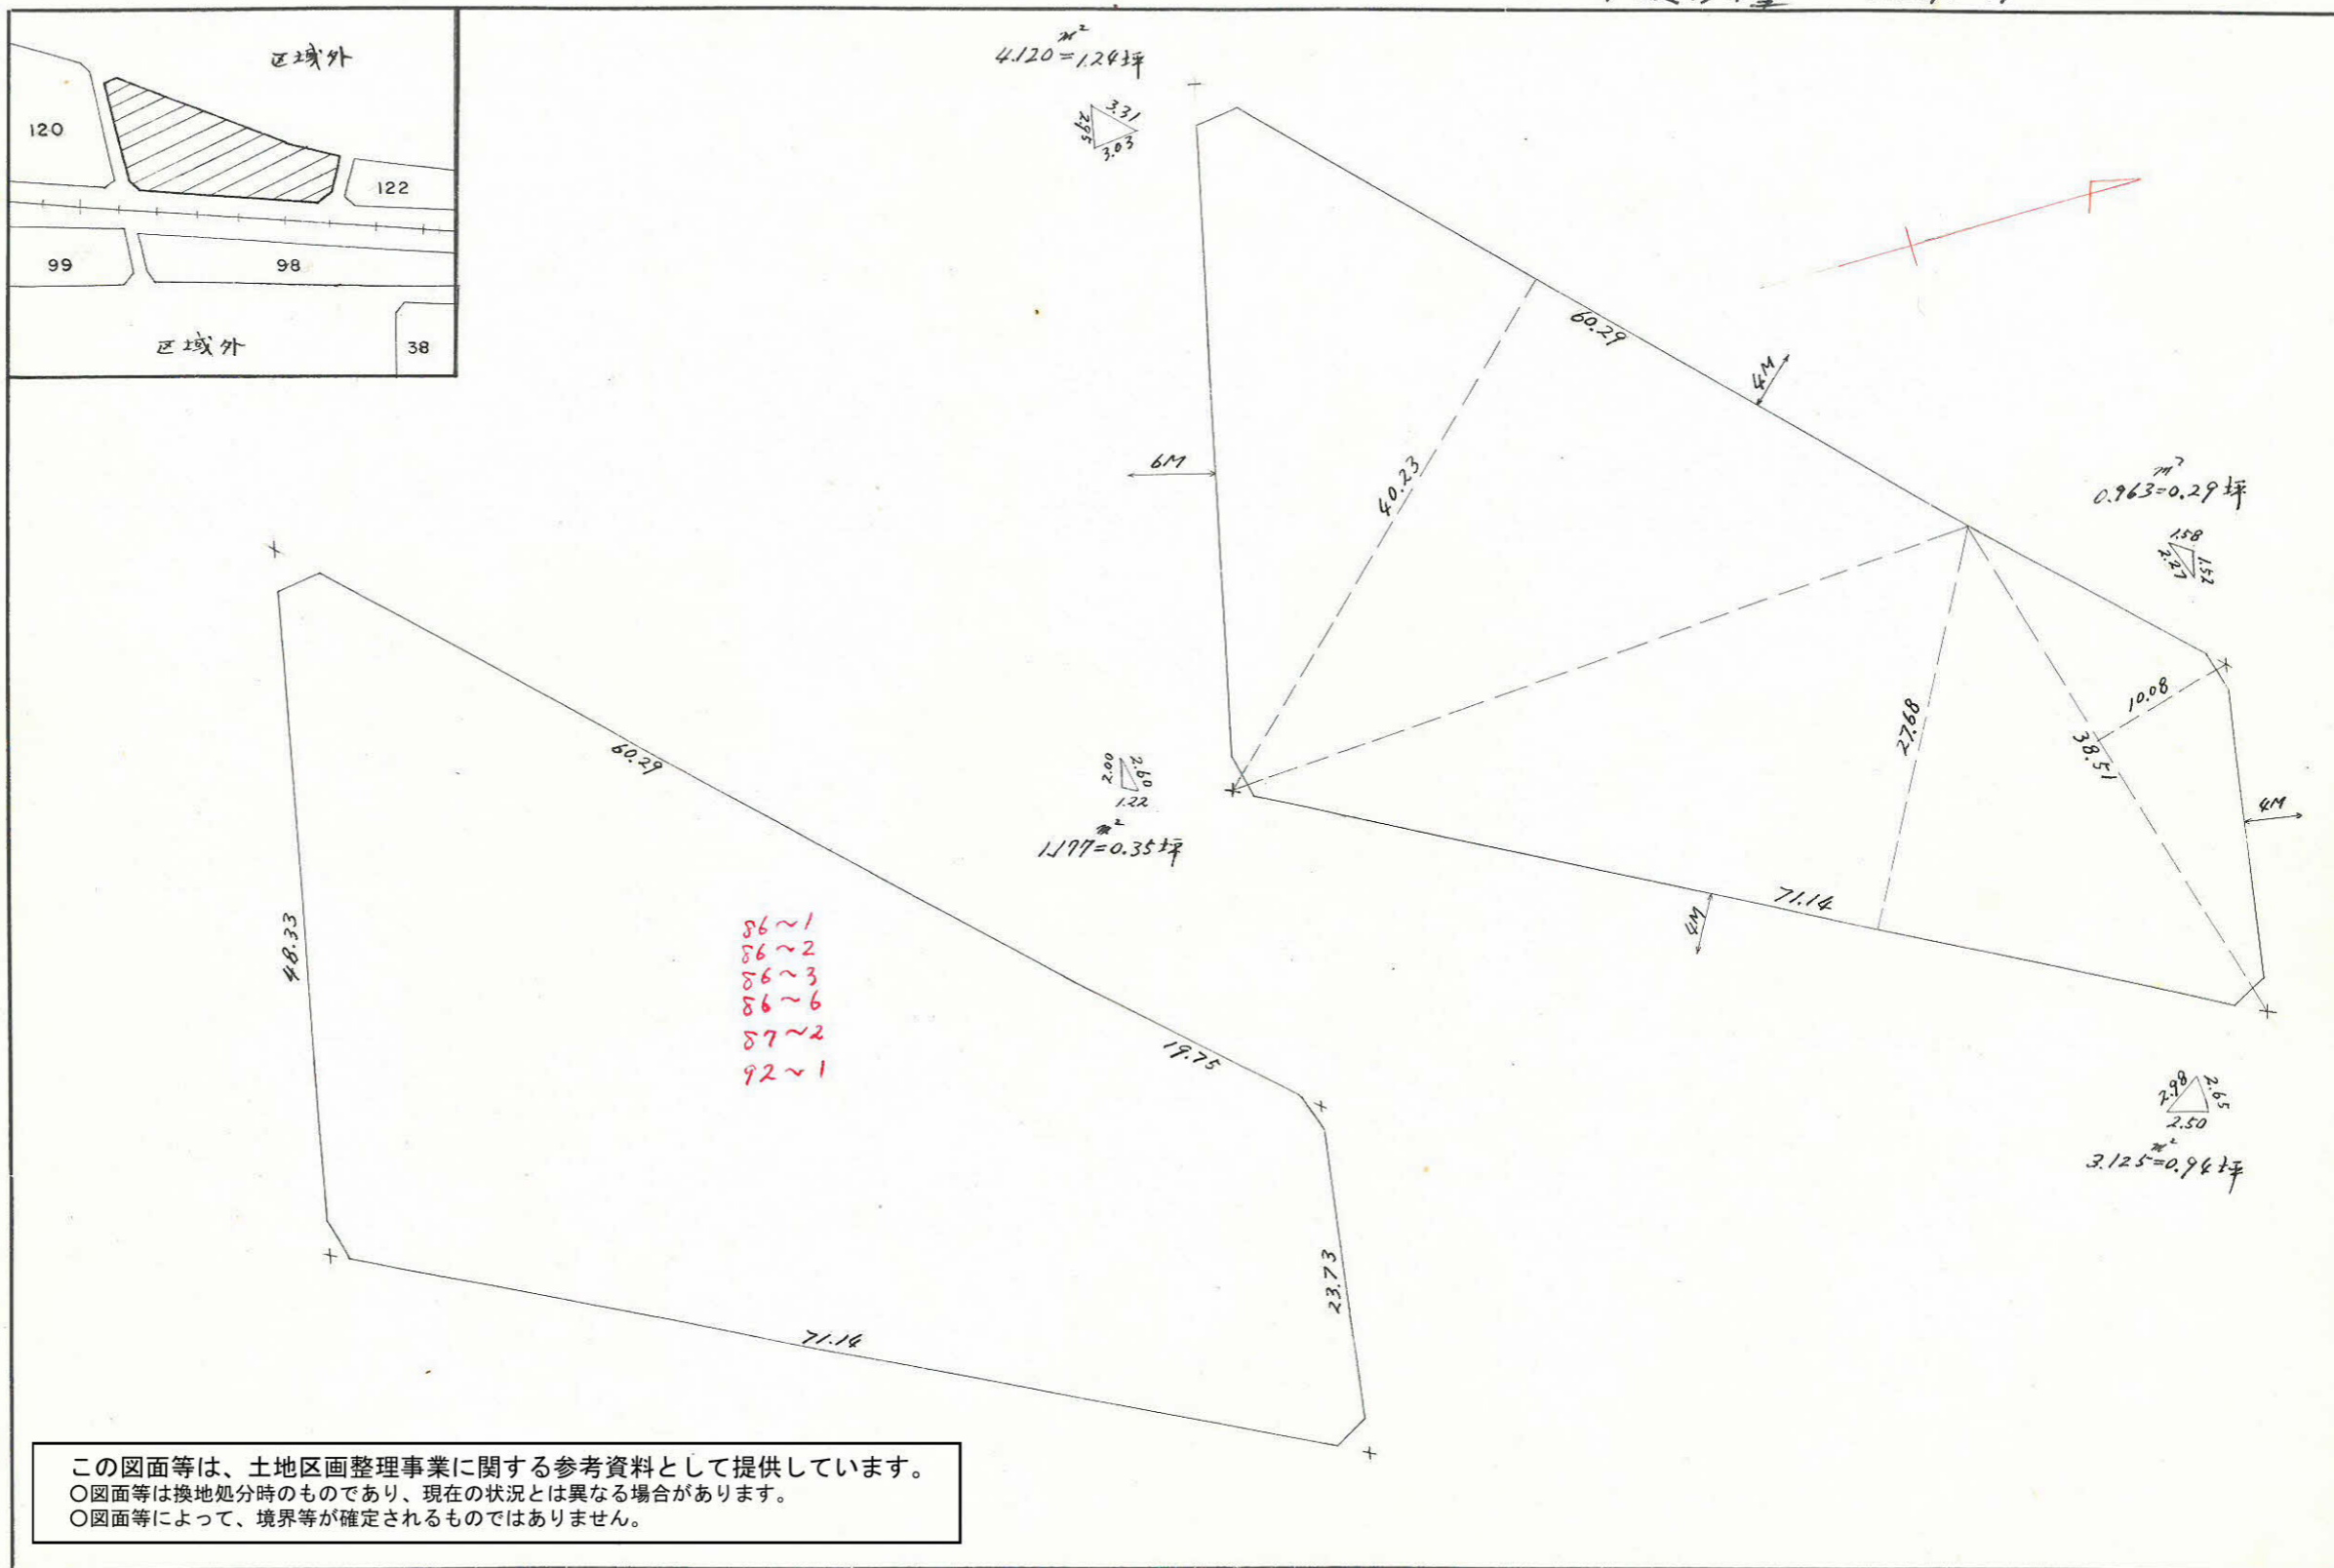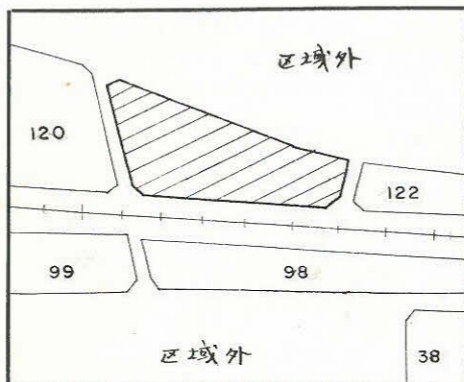

この図面等は、土地区画整理事業に関する参考資料として提供しています。  
○図面等は換地処分時のものであり、現在の状況とは異なる場合があります。  
○図面等によって、境界等が確定されるものではありません。

この図面等は、土地区画整理事業に関する参考資料として提供しています。  
 ○図面等は換地処分時のものであり、現在の状況とは異なる場合があります。  
 ○図面等によって、境界等が確定されるものではありません。

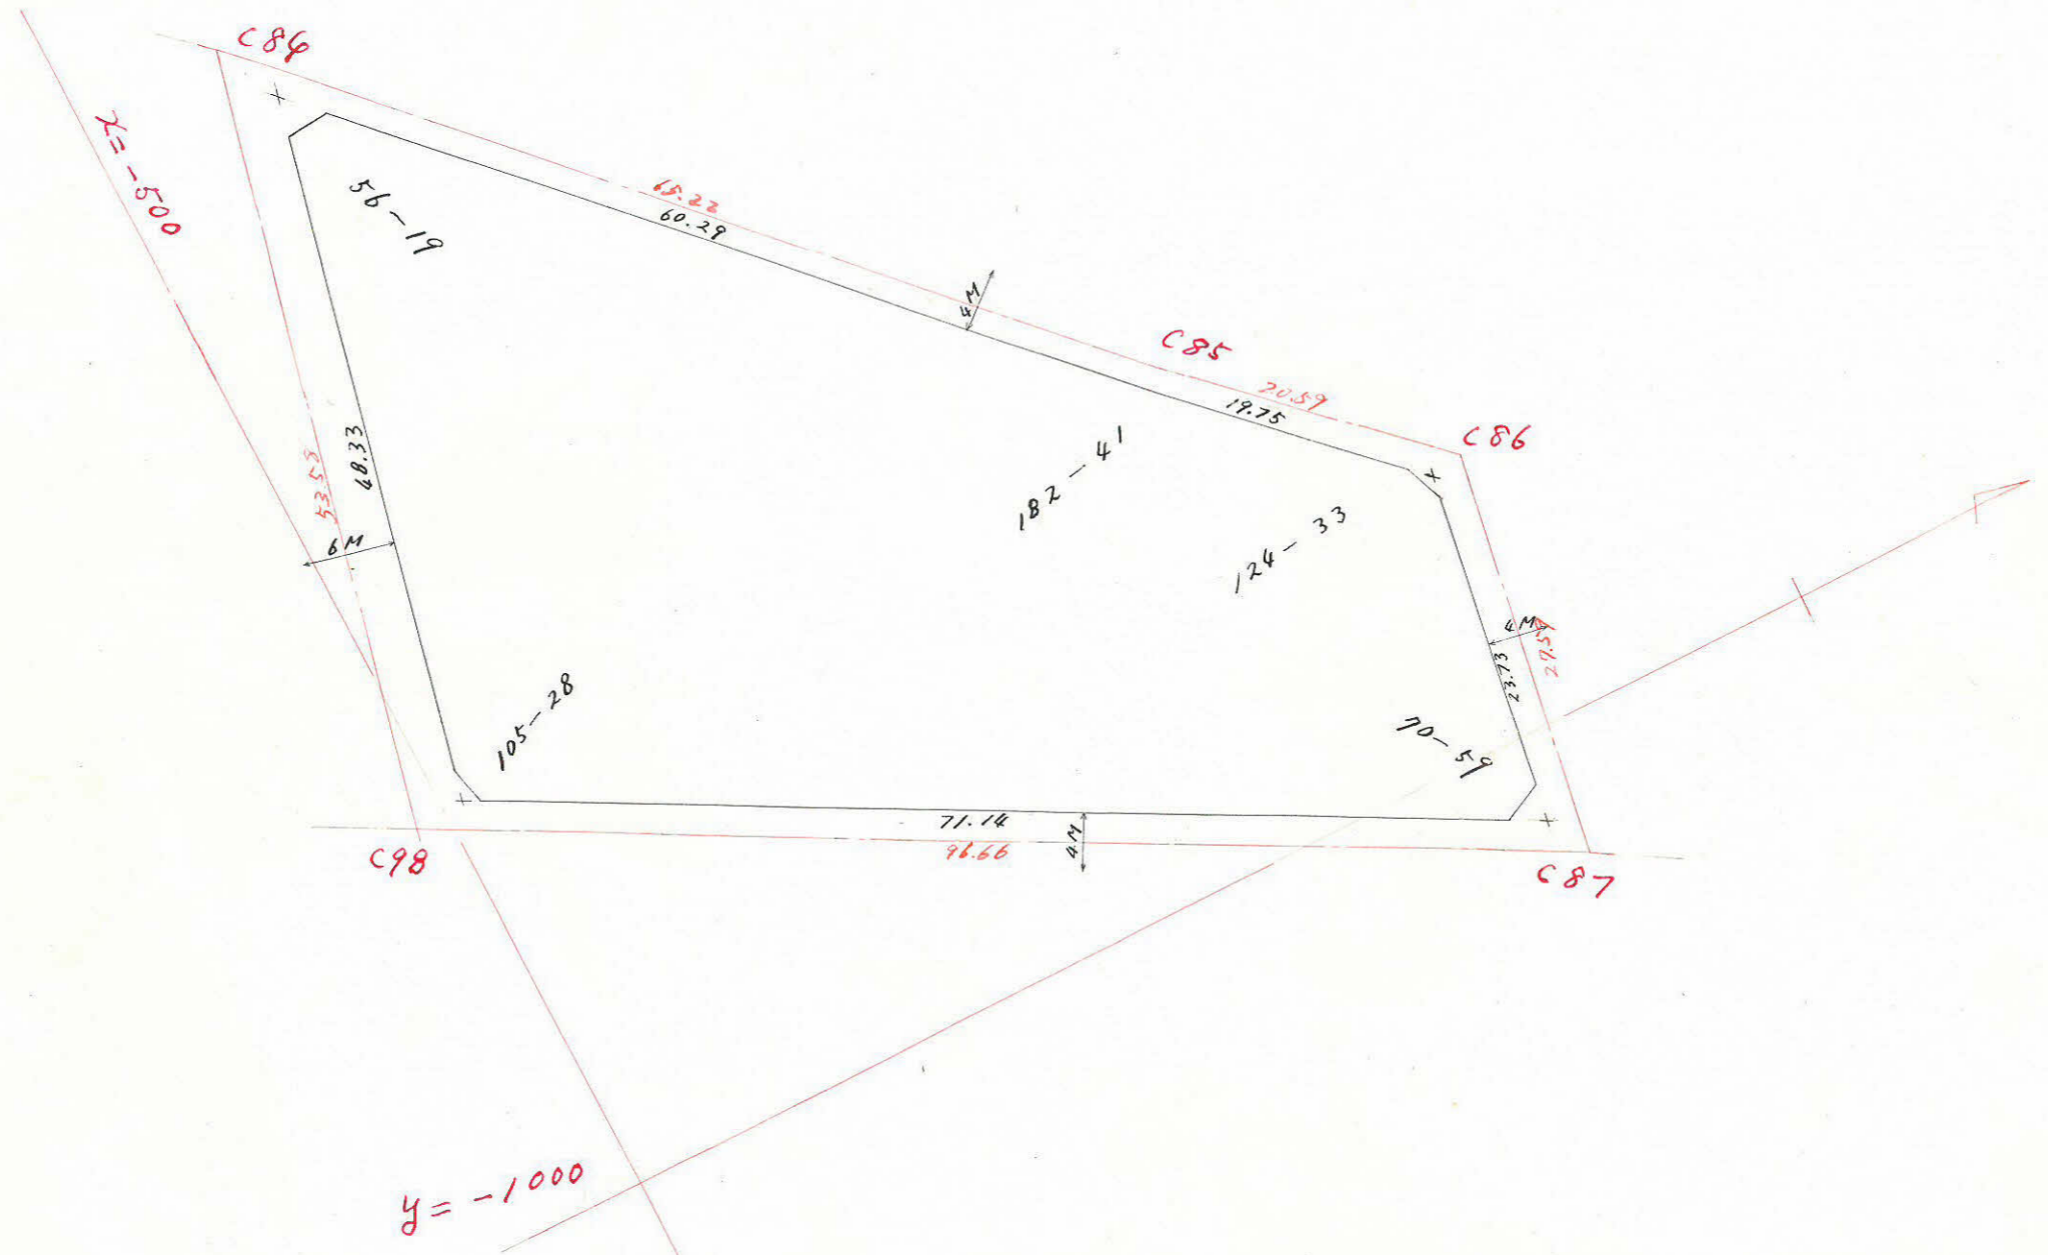

合計面積	2,391.61 M <sup>2</sup>	723.40 坪
剪除面積	1.17 + 3.12 + 0.96 + 4.12 = 9.37	2.82
割込面積	2,382.04	720.58