

課長	係長	測量士	係




(分筆前)
確定面積平面図 $S = \frac{1}{500}$

ブロック番号 脇田


98 号

新地名 町 丁目

中庭測量 昭和41年 月 日

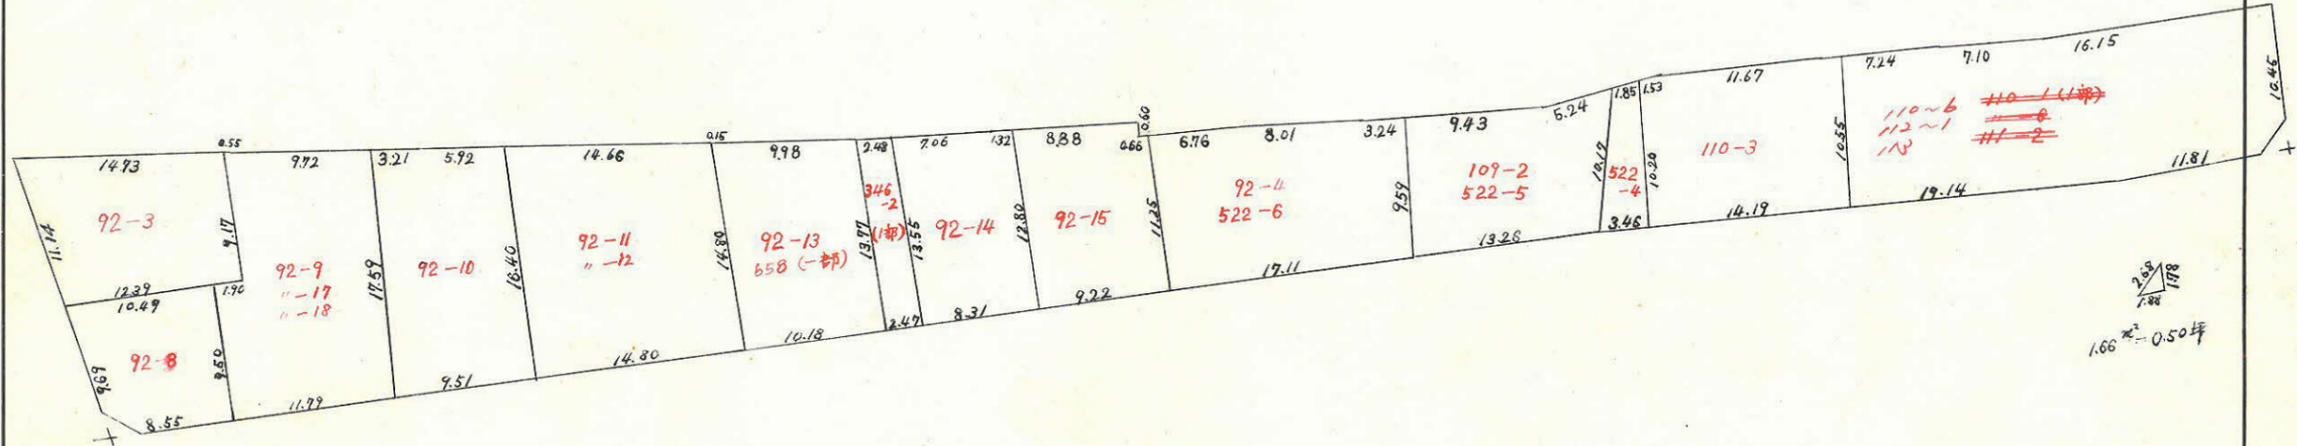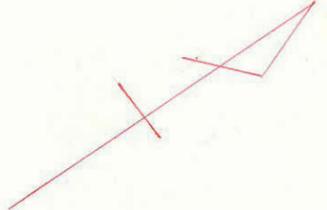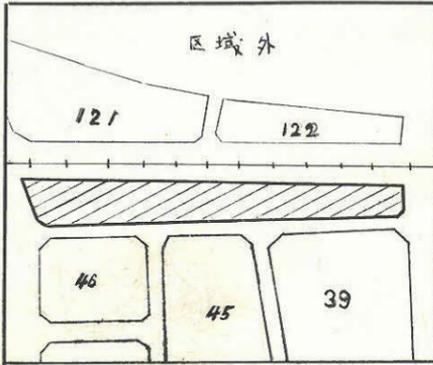


$1.85 \text{ M}^2 = 0.56 \text{ 坪}$

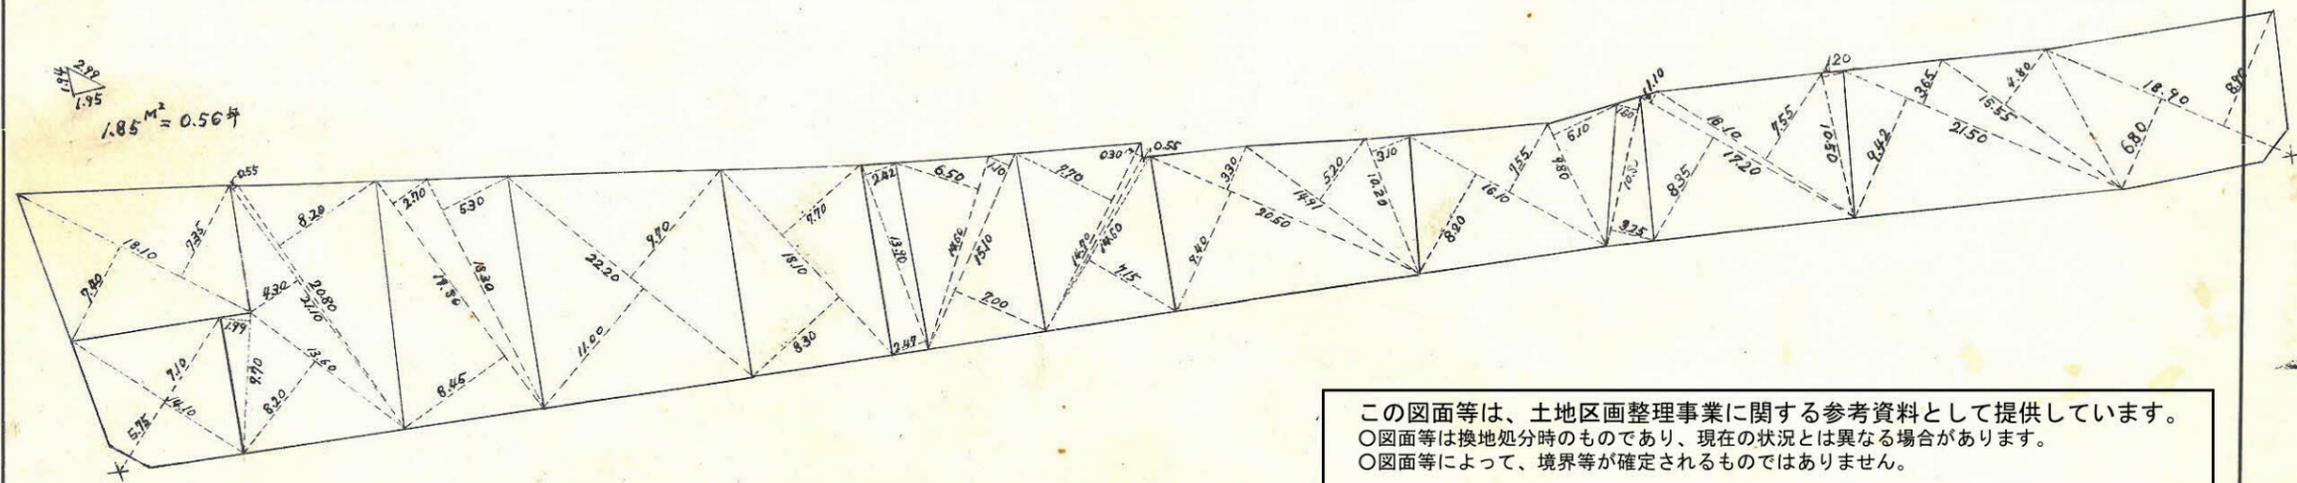

この図面等は、土地区画整理事業に関する参考資料として提供しています。
 ○図面等は換地処分時のものであり、現在の状況とは異なる場合があります。
 ○図面等によって、境界等が確定されるものではありません。

この図面等は、土地区画整理事業に関する参考資料として提供しています。
 ○図面等は換地処分時のものであり、現在の状況とは異なる場合があります。
 ○図面等によって、境界等が確定されるものではありません。

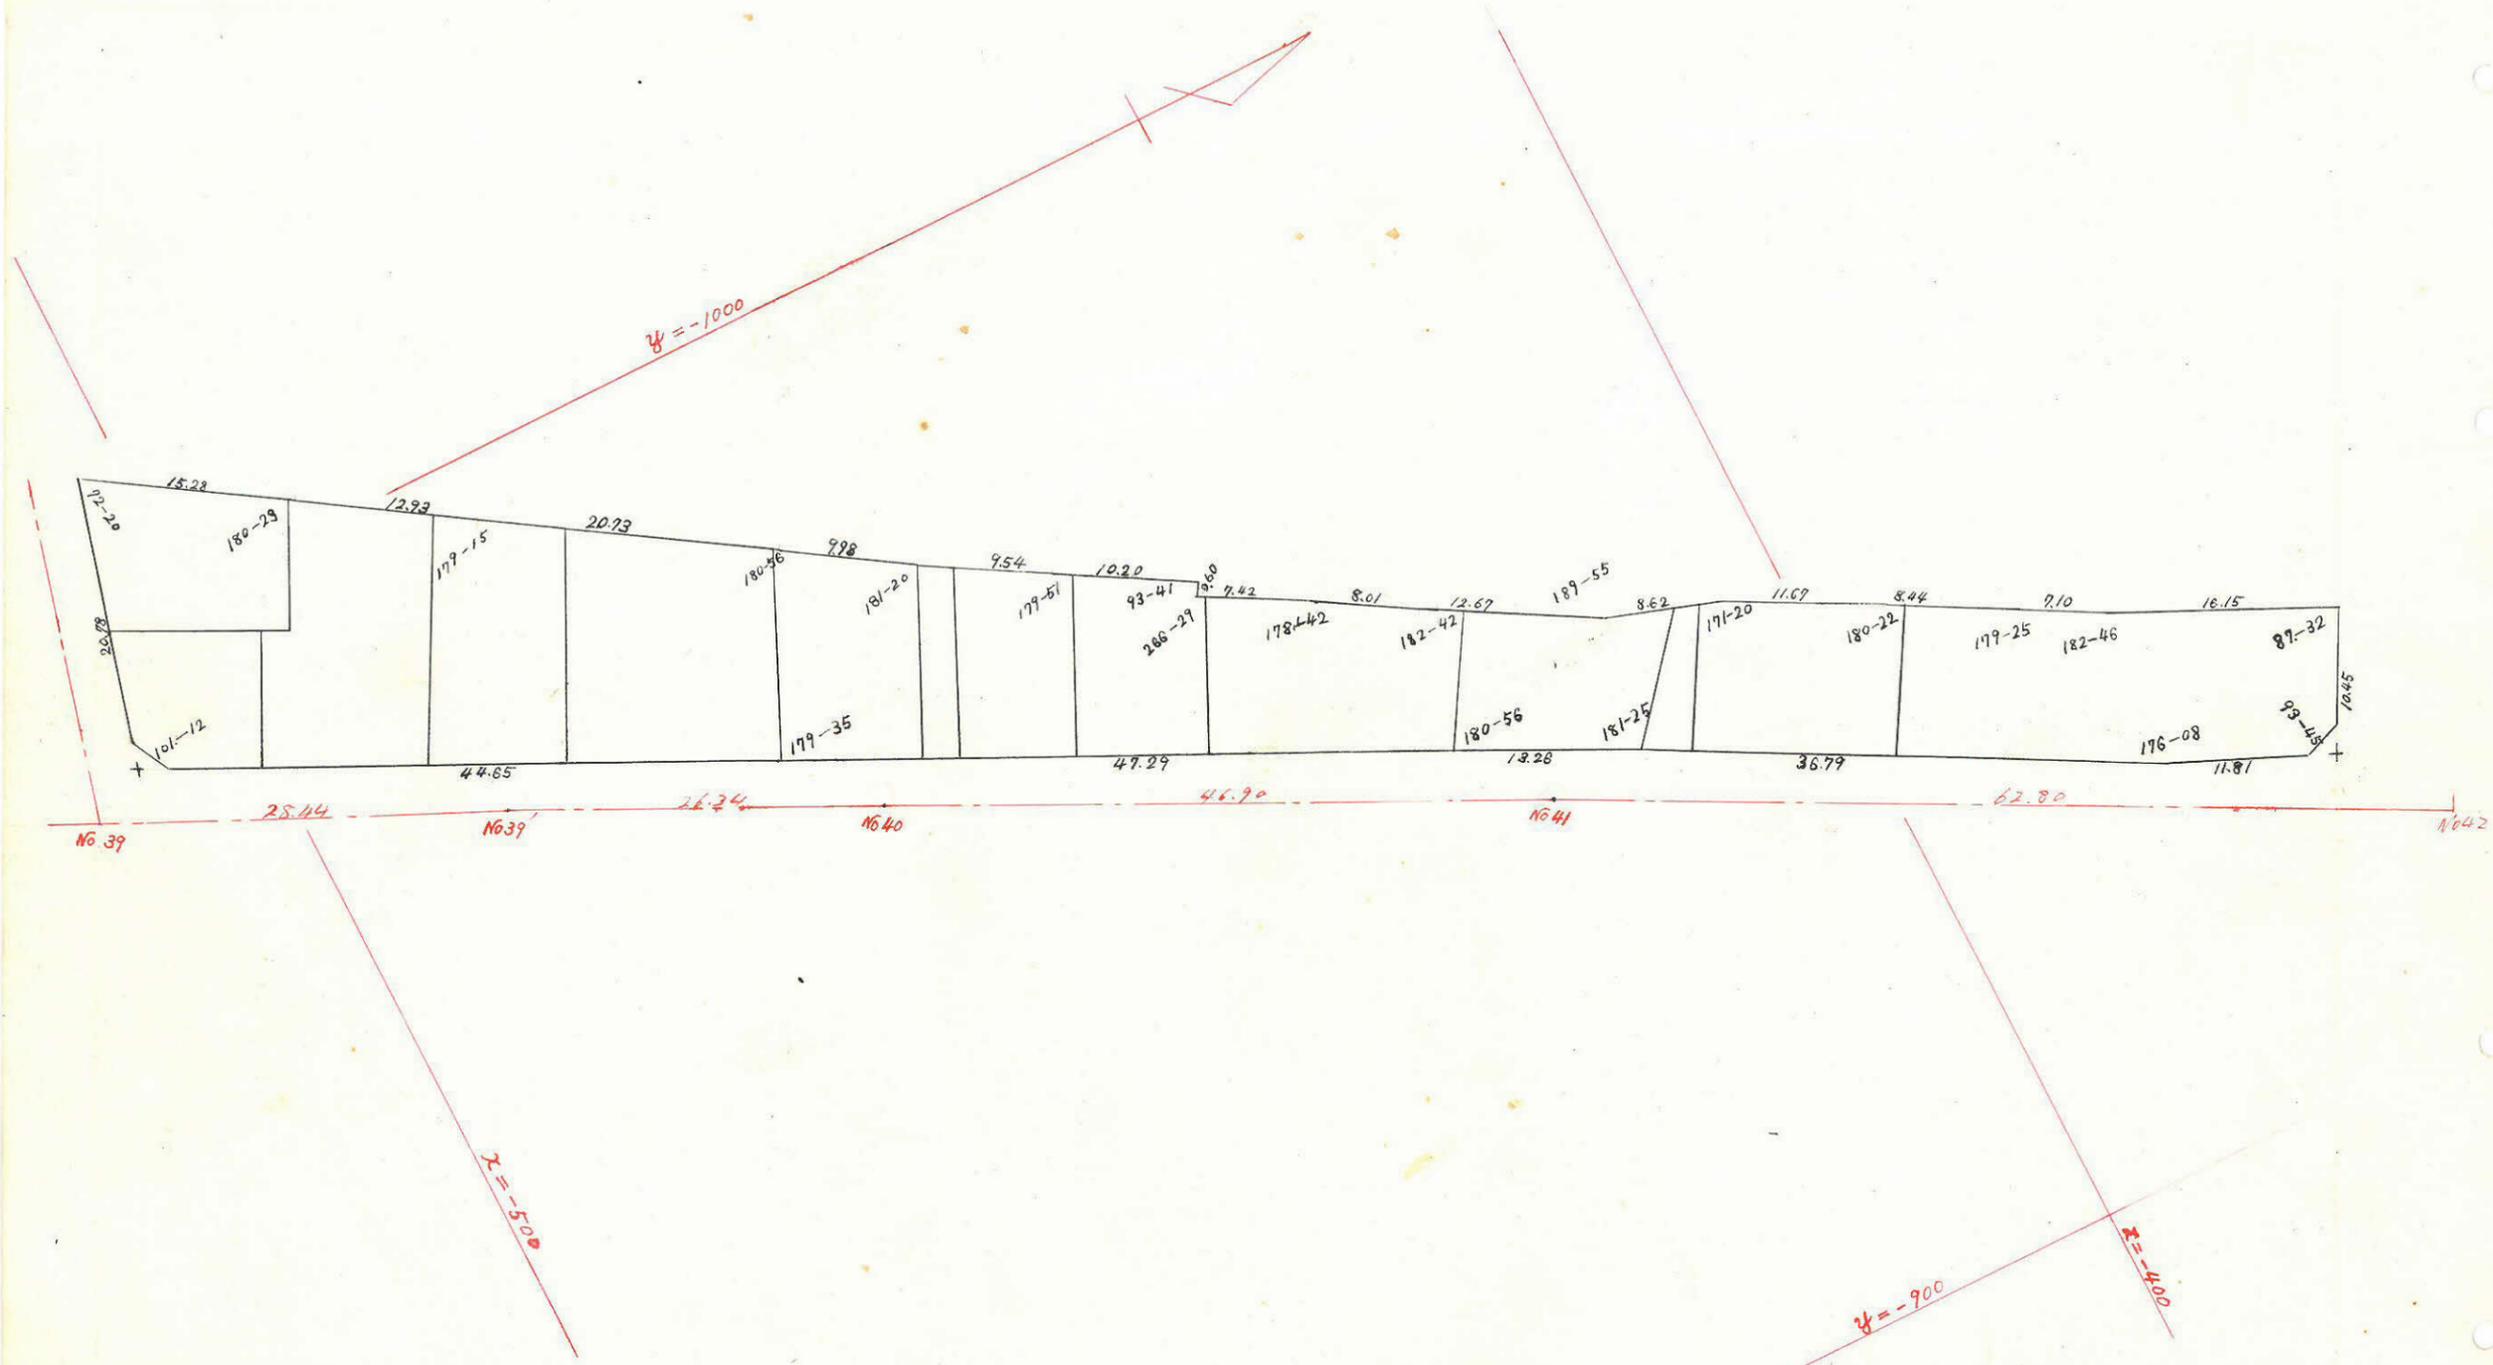

合計面積		2.034.92 ^坪	615.56 ^坪
剪除面積	1.85 + 1.66 =	3.51	1.06
割込面積		2.031.41	614.50