

課長	係長	測量士	係

(分筆前)
確定面積平面図

$$S = \frac{1}{500}$$

ブロック番号


陽田

49号


新地名 町 丁目

旭測量

昭和40年3月 日

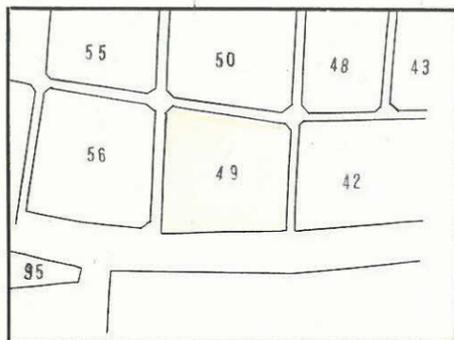

この図面等は、土地区画整理事業に関する参考資料として提供しています。
○図面等は換地処分時のものであり、現在の状況とは異なる場合があります。
○図面等によって、境界等が確定されるものではありません。

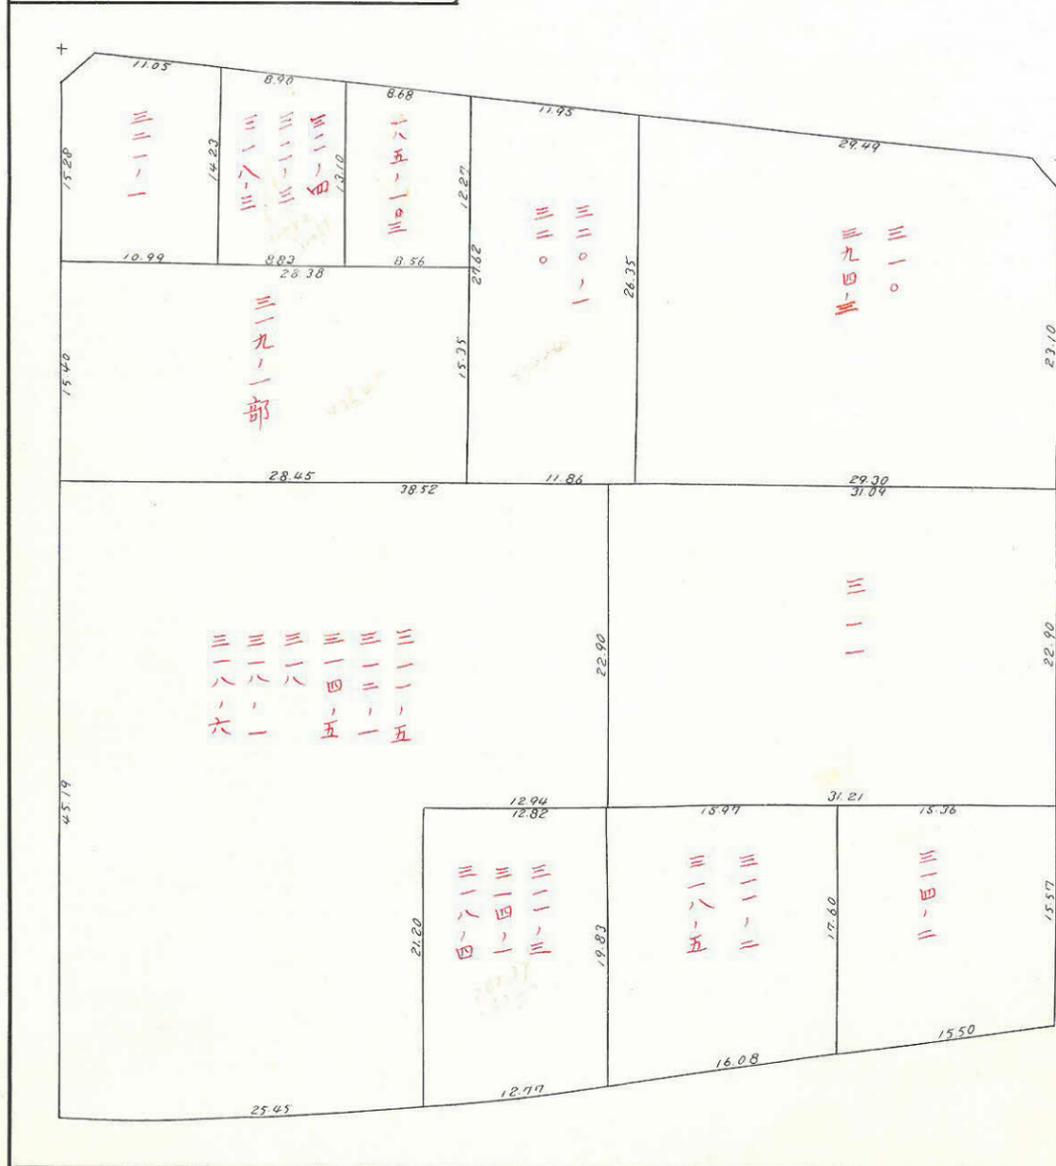

$$S = \frac{2.13 + 3.04 + 2.26}{2} = 3.71$$

$$= \sqrt{3.71(3.71 - 2.13)(3.71 - 3.04)(3.71 - 2.26)}$$

$$= \sqrt{4.6224} = 2.1502 = 2.1502$$

$$5.6947 = 0.6527 \cdot 0.7277$$





$$S = \frac{2.00 + 2.15 + 2.28}{2} = 3.54$$

$$A = \sqrt{3.54(3.54 - 2.00)(3.54 - 2.15)(3.54 - 2.28)}$$

$$= \sqrt{4.6224} = 2.1502$$

$$= 0.6527$$

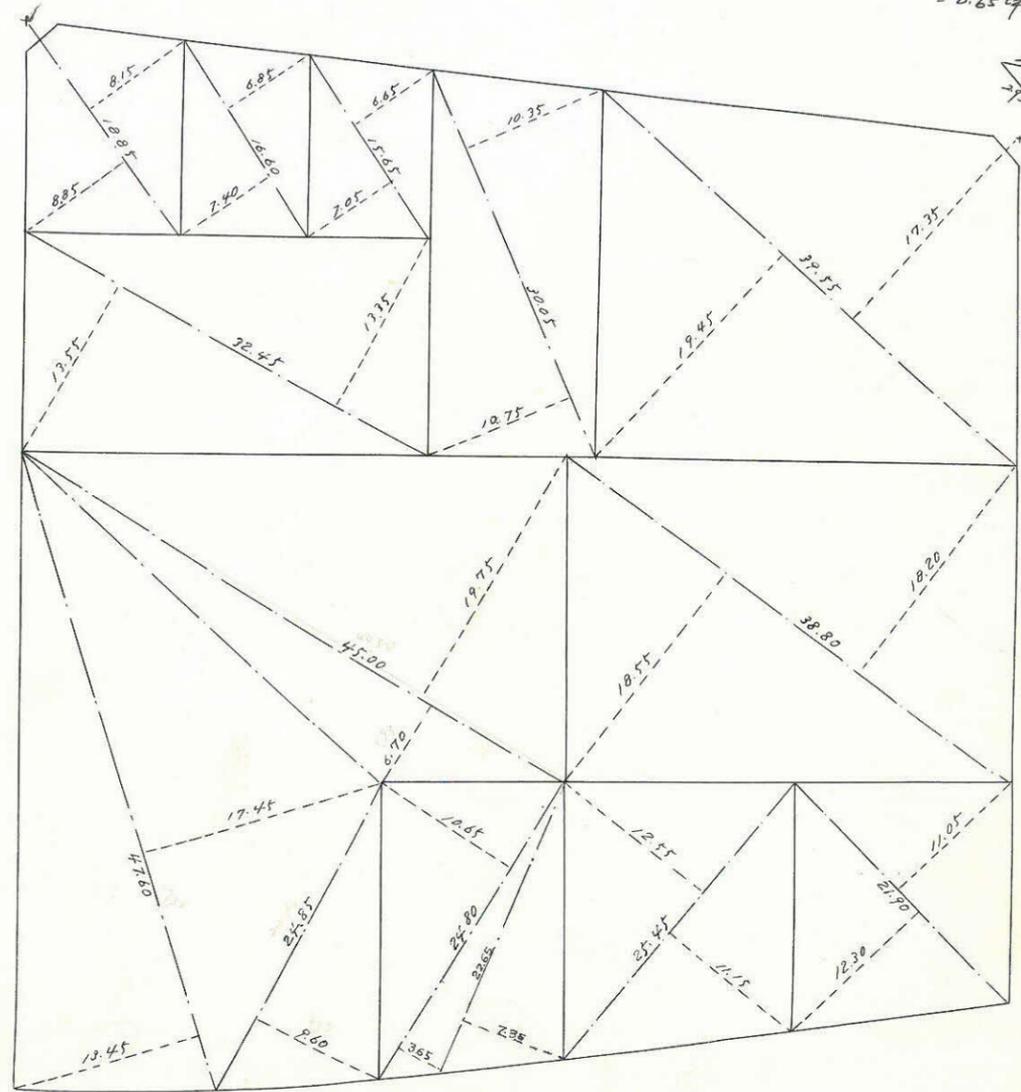

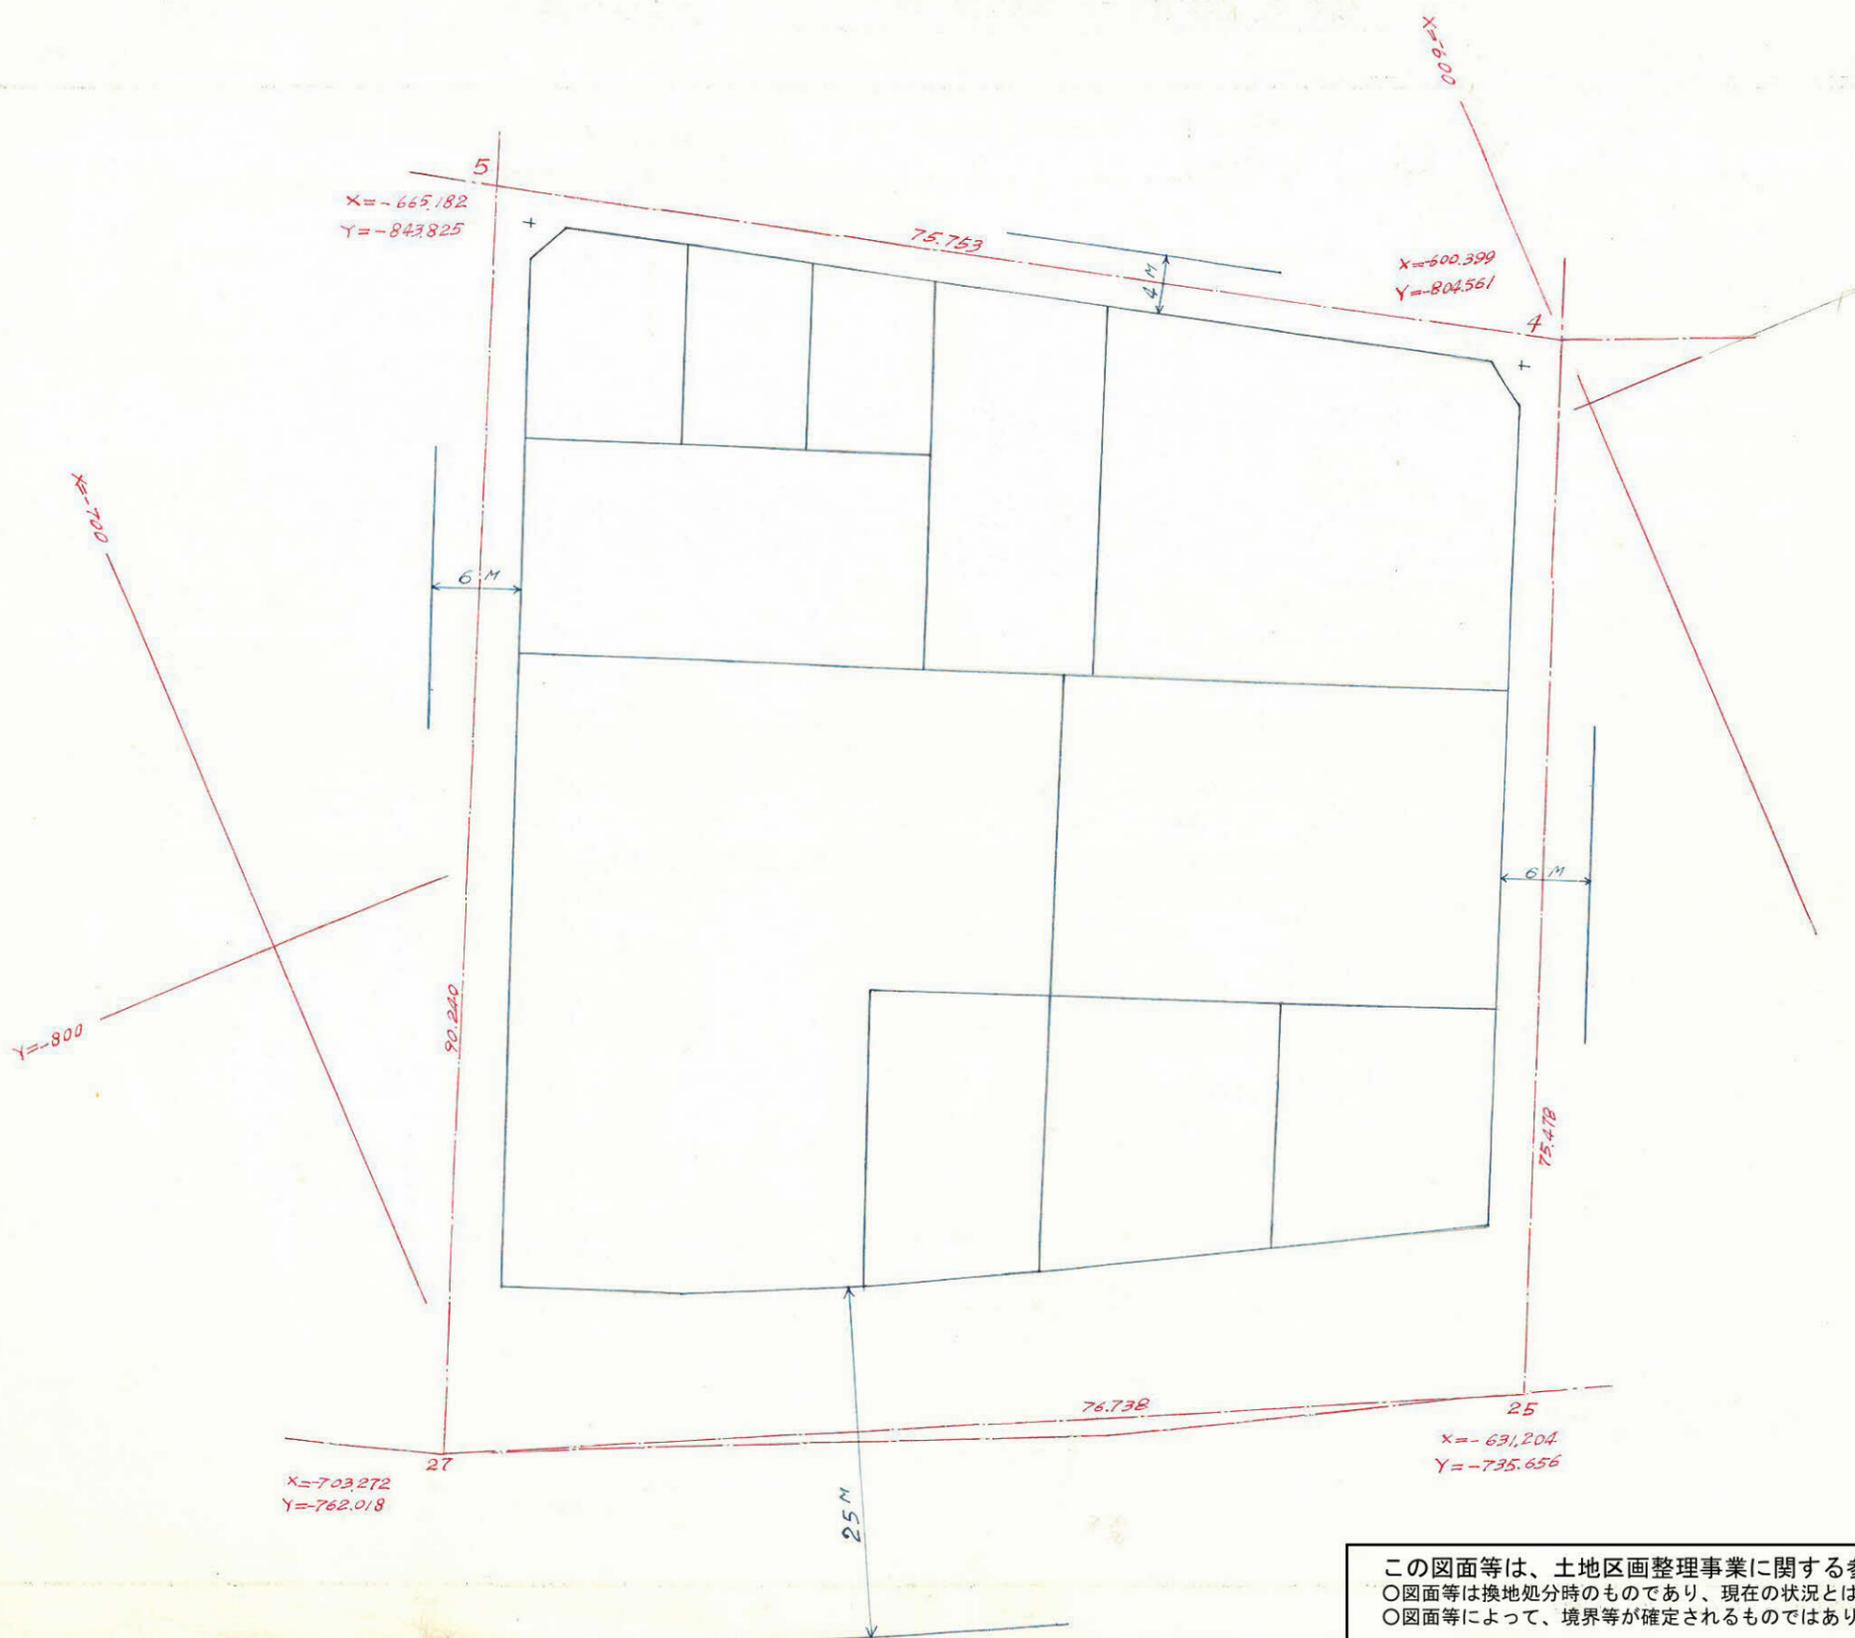

この図面等は、土地区画整理事業に関する参考資料として提供しています。
 ○図面等は換地処分時のものであり、現在の状況とは異なる場合があります。
 ○図面等によって、境界等が確定されるものではありません。