

課長	係長	測量士	係

(分 筆 前)




確定面積平面図 $S = \frac{1}{500}$

ブロック番号 協田


91 号

新地名 町 丁目

中庭測量 昭和41年 2月 日

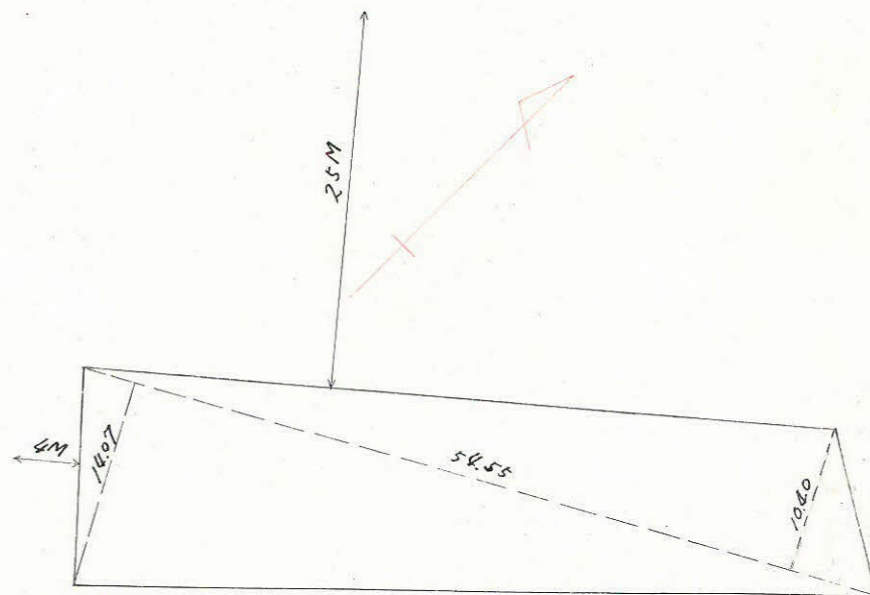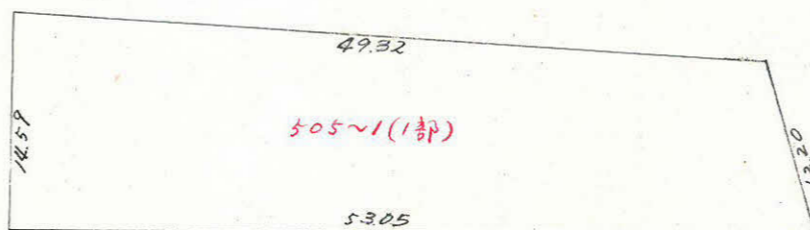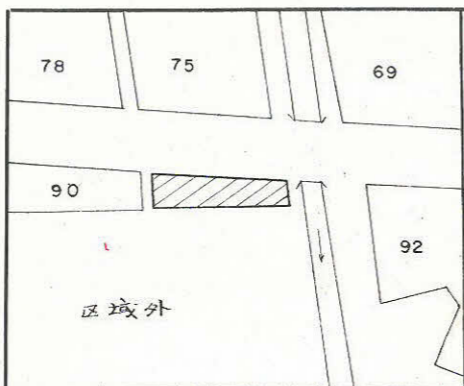

この図面等は、土地区画整理事業に関する参考資料として提供しています。
 ○図面等は換地処分時のものであり、現在の状況とは異なる場合があります。
 ○図面等によって、境界等が確定されるものではありません。

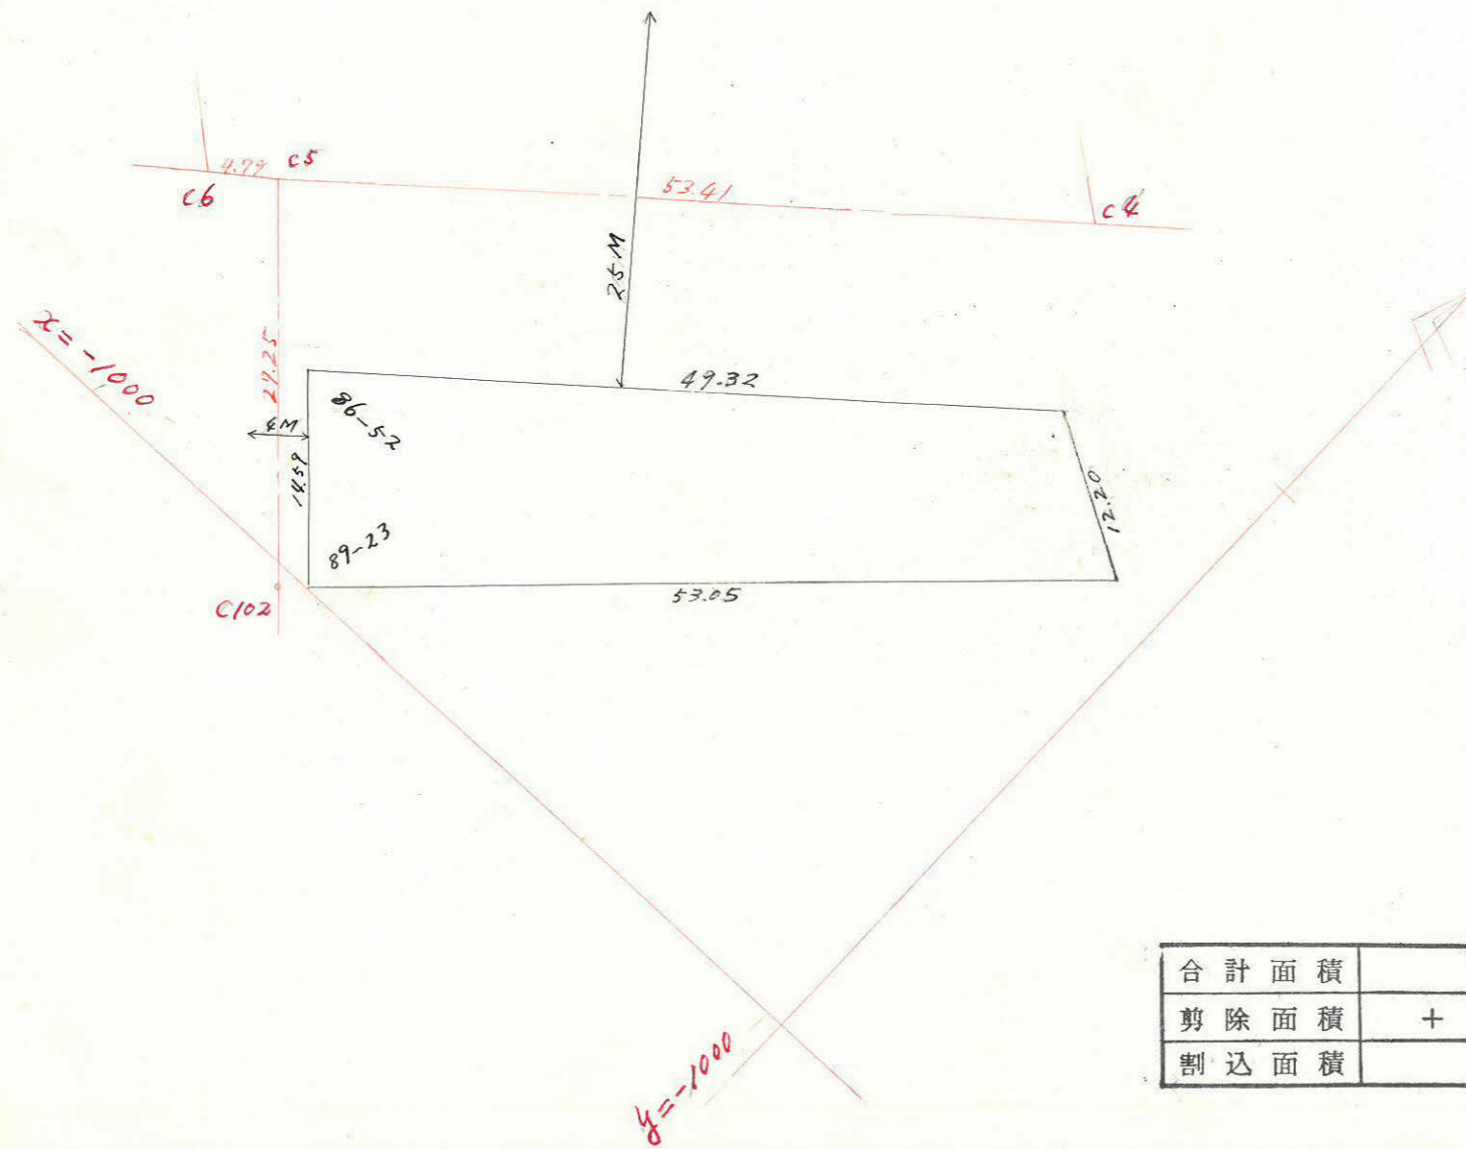

合計面積		667.419	201.89
剪除面積	+	+	=
割込面積		667.419	201.89