


課長	係長	測量士	係



(分筆前)  
確定面積平面図  $S = \frac{1}{500}$


ブロック番号 脇田 88 号  
新地名 町 丁目

中庭測量 昭和41年 2 月 日

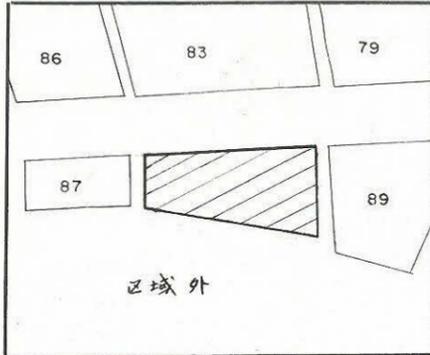

この図面等は、土地区画整理事業に関する参考資料として提供しています。  
○図面等は換地処分時のものであり、現在の状況とは異なる場合があります。  
○図面等によって、境界等が確定されるものではありません。

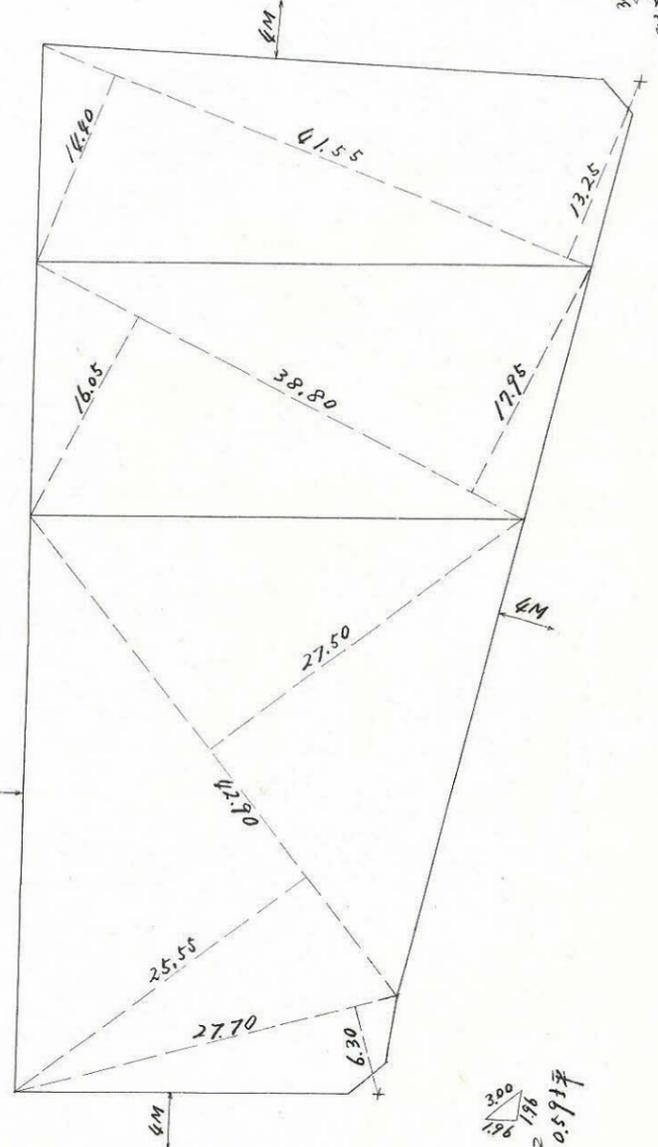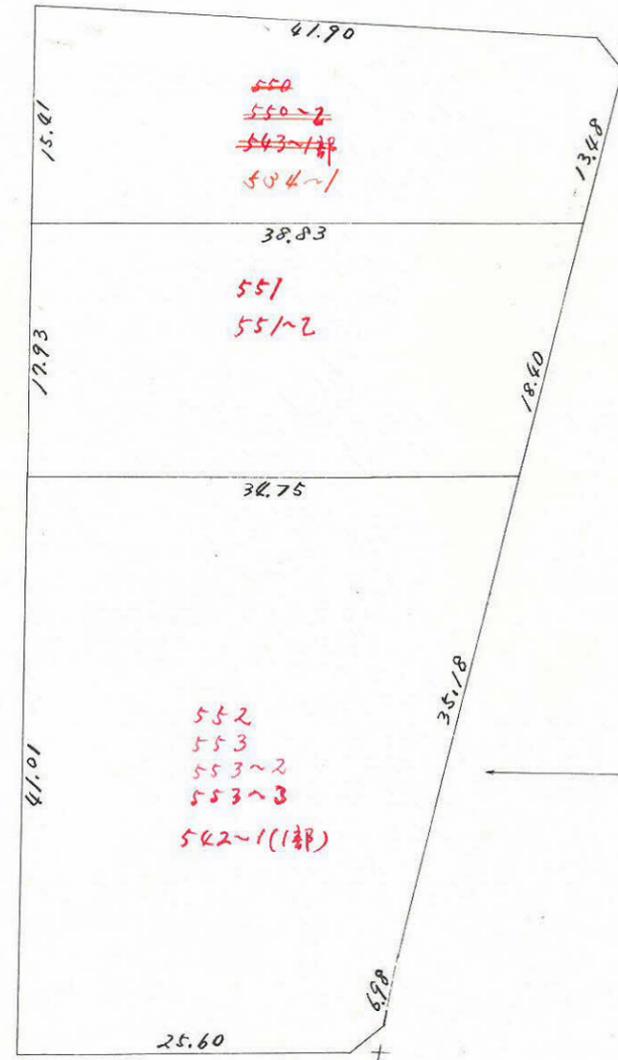

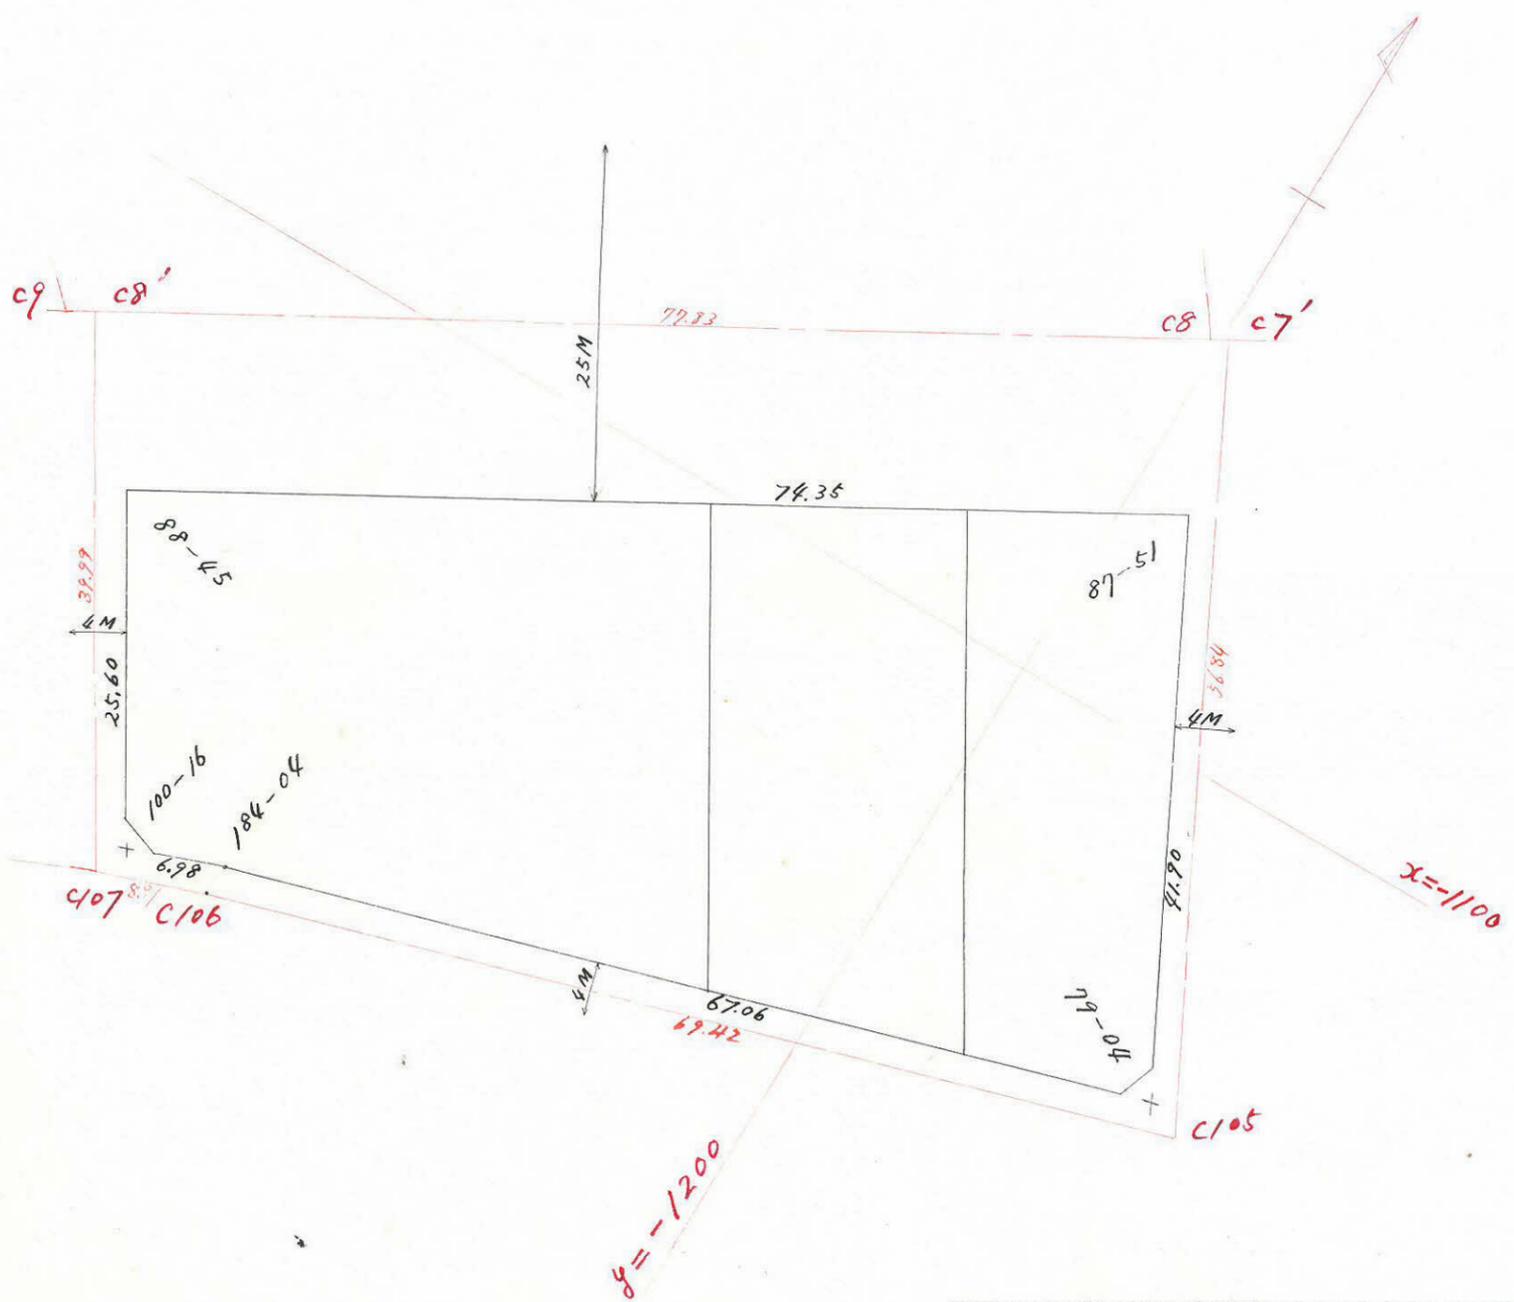

この図面等は、土地区画整理事業に関する参考資料として提供しています。  
 ○図面等は換地処分時のものであり、現在の状況とは異なる場合があります。  
 ○図面等によって、境界等が確定されるものではありません。

合計面積		2,459 M <sup>2</sup> .20	743 坪.91
剪除面積	2.70+1.98+ + =	4.71	1.41
割込面積		2,454.49	742.50