

課長	係長	測量士	係




(分筆前)
確定面積平面図 $S = \frac{1}{500}$

ブロック番号 脇田

87号

新地名 町 丁目


中庭測量 昭和41年2月 日

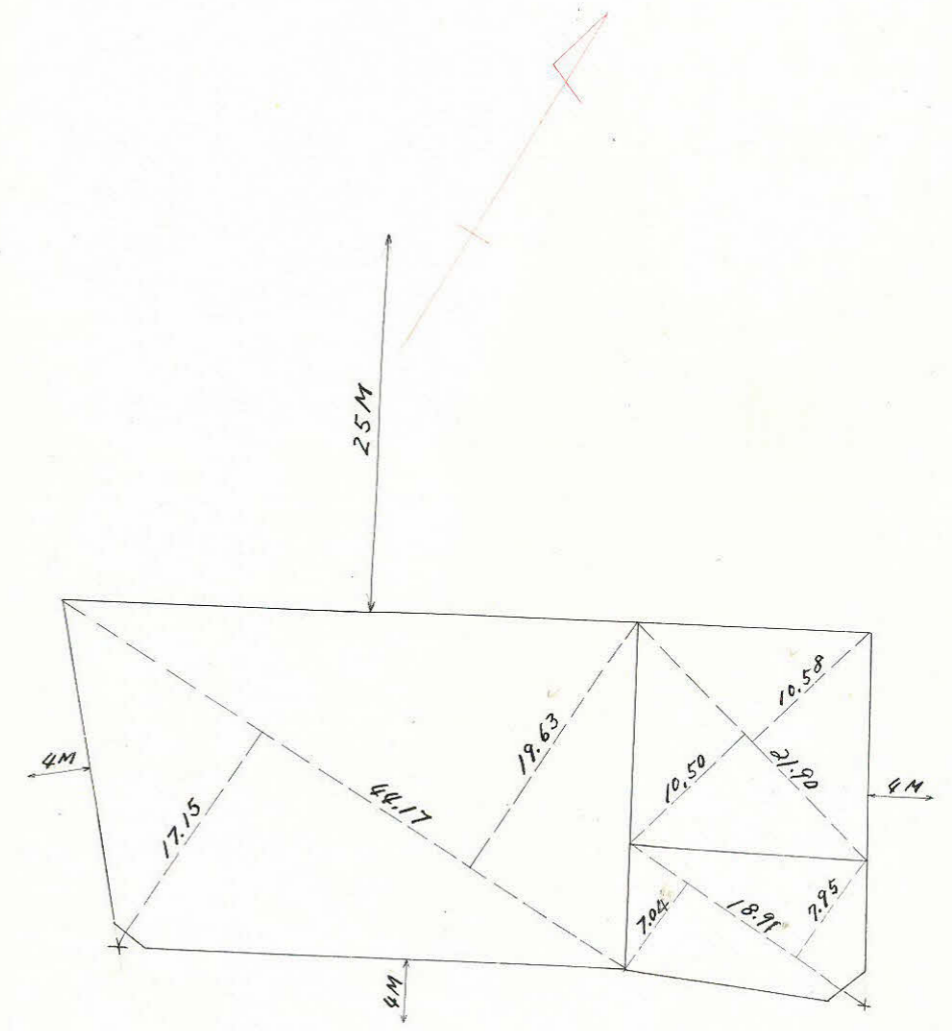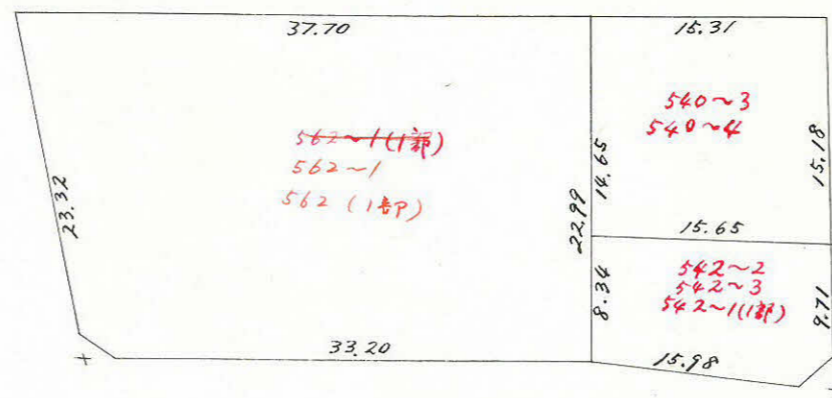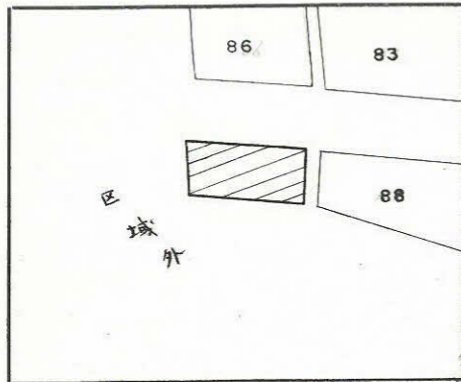

$\frac{3.06}{1.97} \times 1.868 = 0.56 \text{坪}$

$\frac{3.00}{2.35} \times 2.575 = 0.78 \text{坪}$

この図面等は、土地区画整理事業に関する参考資料として提供しています。
○図面等は換地処分時のものであり、現在の状況とは異なる場合があります。
○図面等によって、境界等が確定されるものではありません。

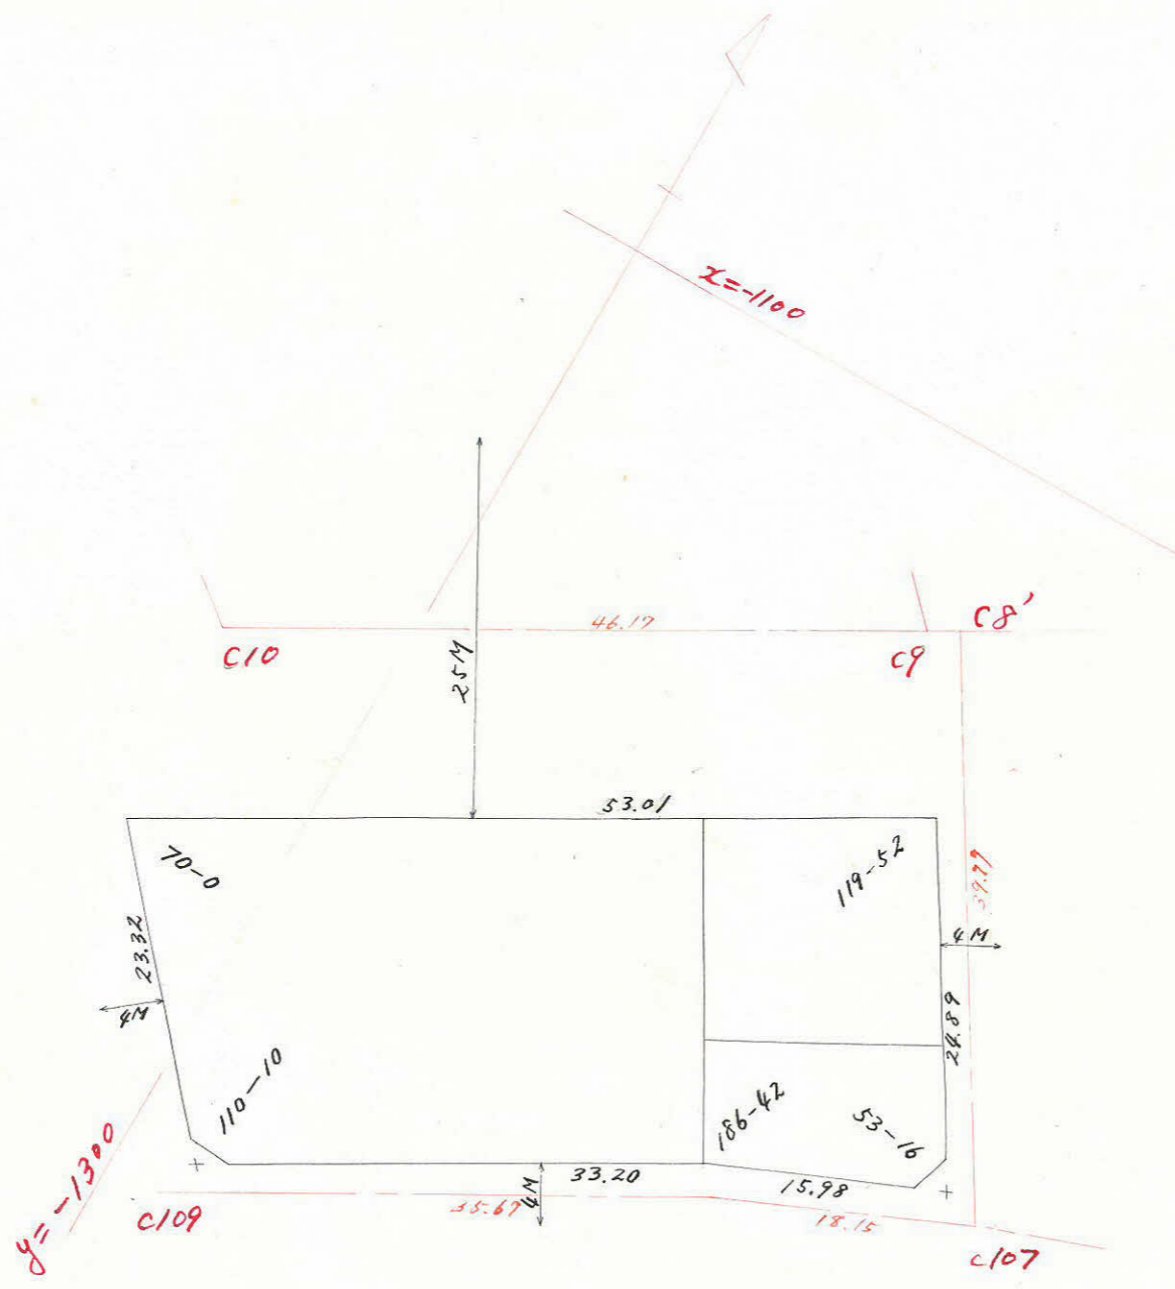

この図面等は、土地区画整理事業に関する参考資料として提供しています。
 ○図面等は換地処分時のものであり、現在の状況とは異なる場合があります。
 ○図面等によって、境界等が確定されるものではありません。

合計面積		1,184.85	358.41
剪除面積	$2.59 + 1.86 + \dots =$	4.45	1.33
割込面積		1,180.40	357.08