

課長	係長	測量士	係

(分筆前)




確定面積平面図 $S = \frac{1}{500}$

ブロック番号 脇田


100-1 号

新地名 町 丁目

中庭測量 昭和41年 2月 日

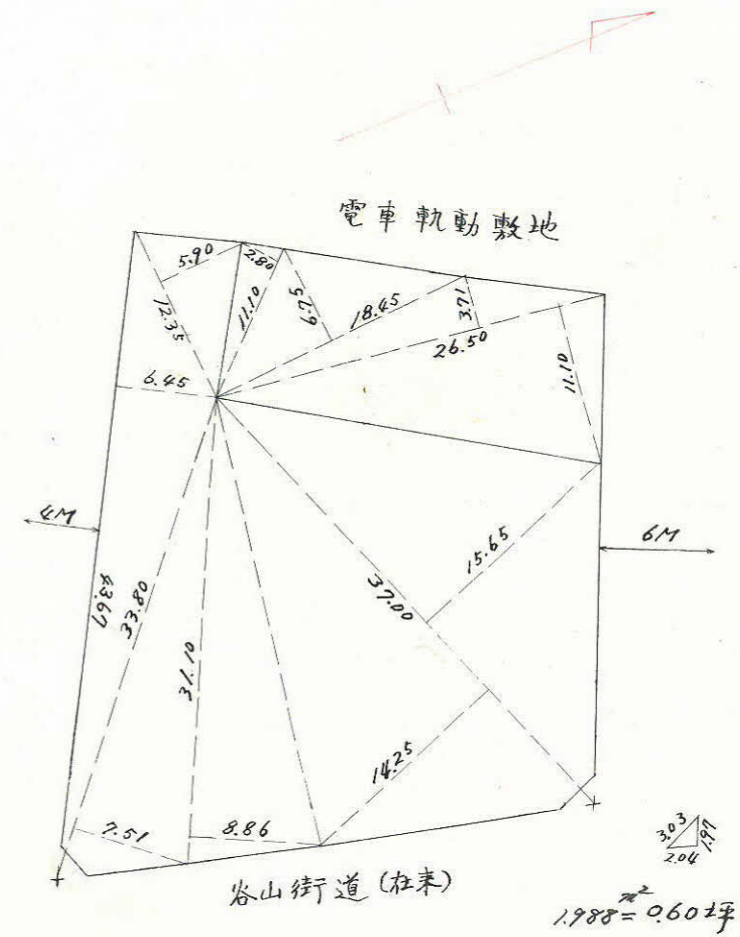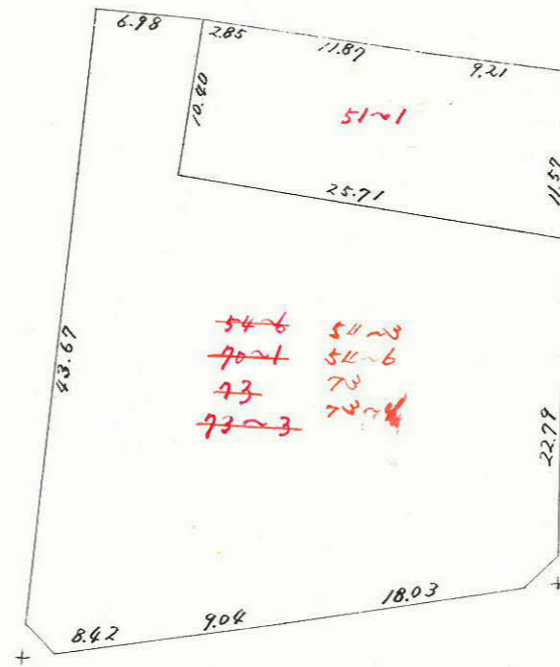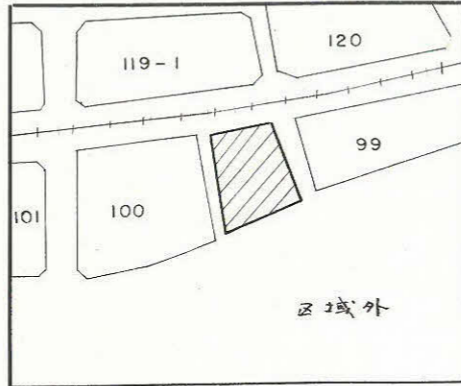

この図面等は、土地区画整理事業に関する参考資料として提供しています。
 ○図面等は換地処分時のものであり、現在の状況とは異なる場合があります。
 ○図面等によって、境界等が確定されるものではありません。

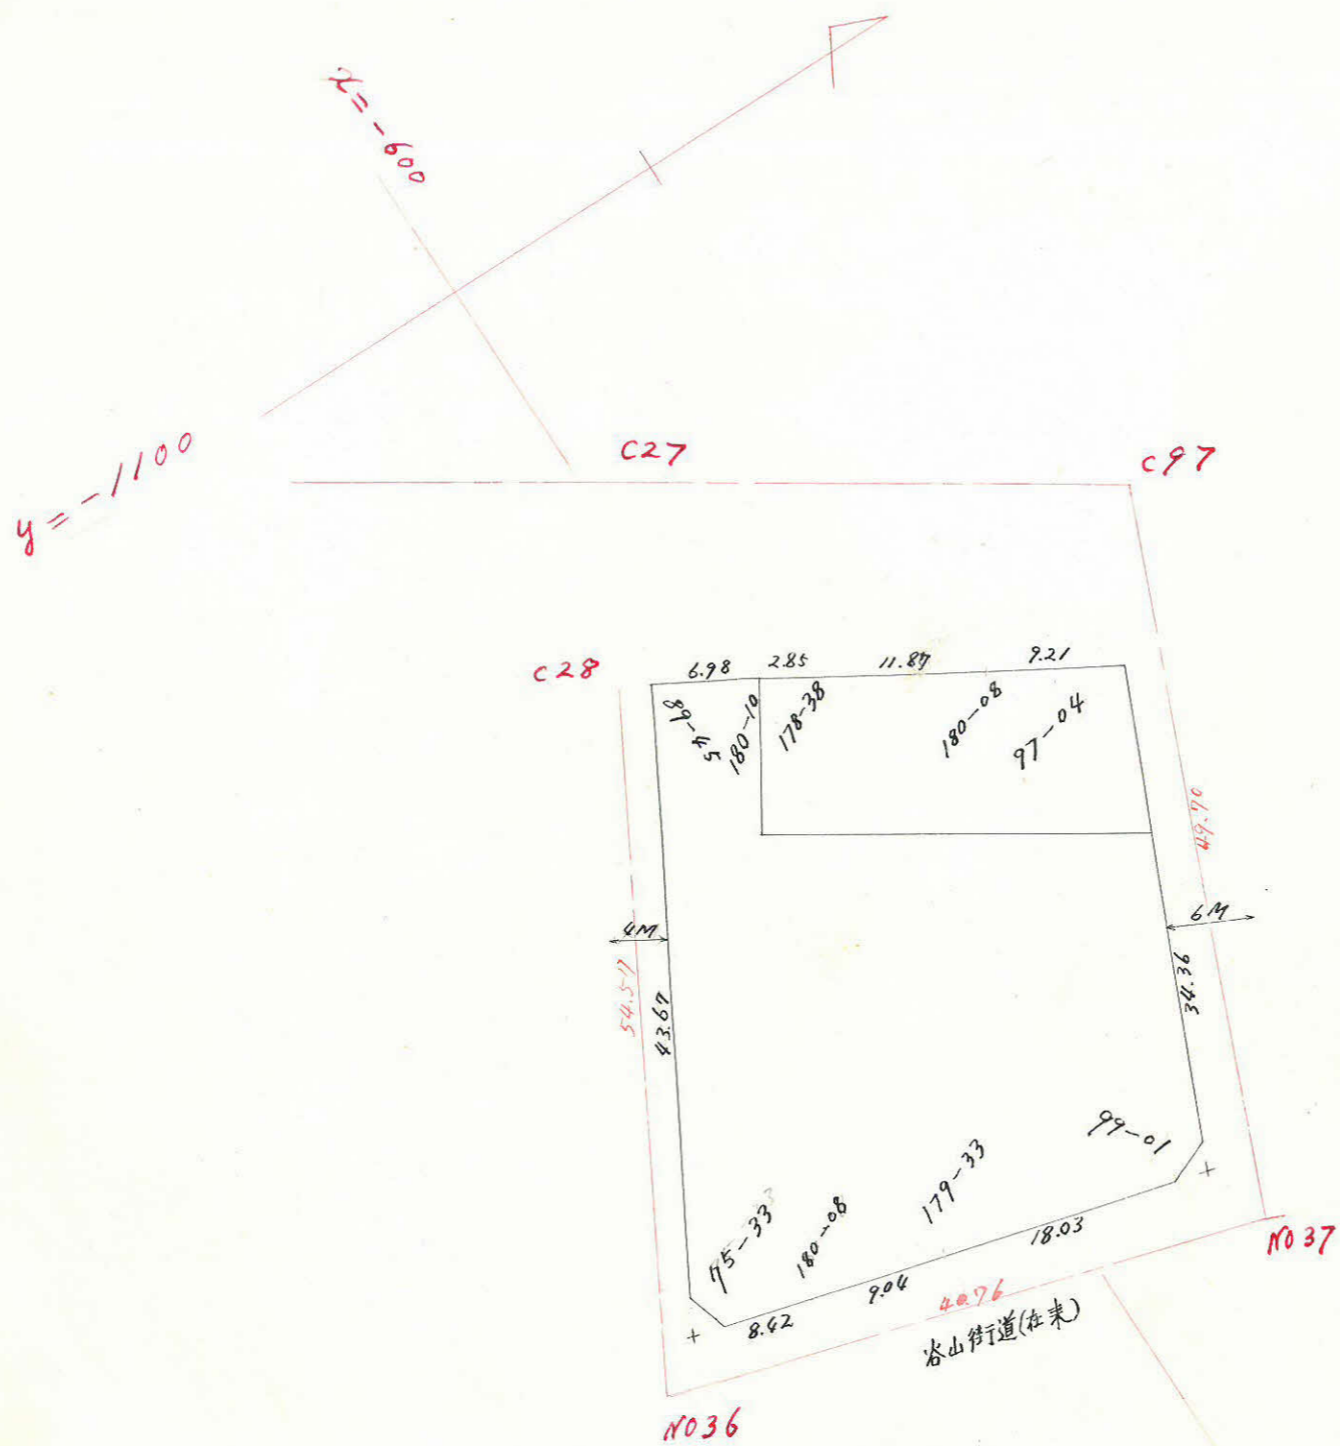

この図面等は、土地区画整理事業に関する参考資料として提供しています。
 ○図面等は換地処分時のものであり、現在の状況とは異なる場合があります。
 ○図面等によって、境界等が確定されるものではありません。

合計面積	1,280 M ² .24	387 坪.28
剪除面積	2.55 + 1.98 + + = 4.53	1 坪.37
割込面積	1,275.71	385 坪.91