

課長	係長	測量士	係

(分 筆 前)
確定面積平面図 $S = \frac{1}{500}$


ブロック番号

55号

55号

新地名 町 丁目

粗測量 昭和40年 3 月 日

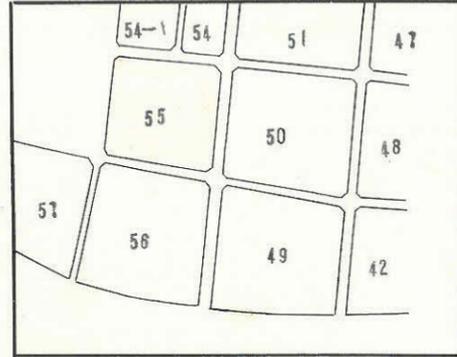

この図面等は、土地区画整理事業に関する参考資料として提供しています。
○図面等は換地処分時のものであり、現在の状況とは異なる場合があります。
○図面等によって、境界等が確定されるものではありません。

$$S = \frac{2.23 + 3.11 + 2.10}{2} = 3.72$$

$$= \sqrt{3.72(3.72 - 2.23)(3.72 - 3.11)(3.72 - 2.10)}$$

$$= \sqrt{5.4774}$$

$$= 2.34 \text{ m}^2$$



$$= 0.70 \text{ 坪}$$

$$S = \frac{2.17 + 3.02 + 2.07}{2} = 2.63$$

$$= \sqrt{2.63(2.63 - 2.17)(2.63 - 3.02)(2.63 - 2.07)}$$

$$= \sqrt{5.0433}$$

$$= 2.24 \text{ m}^2 = 0.68 \text{ 坪}$$

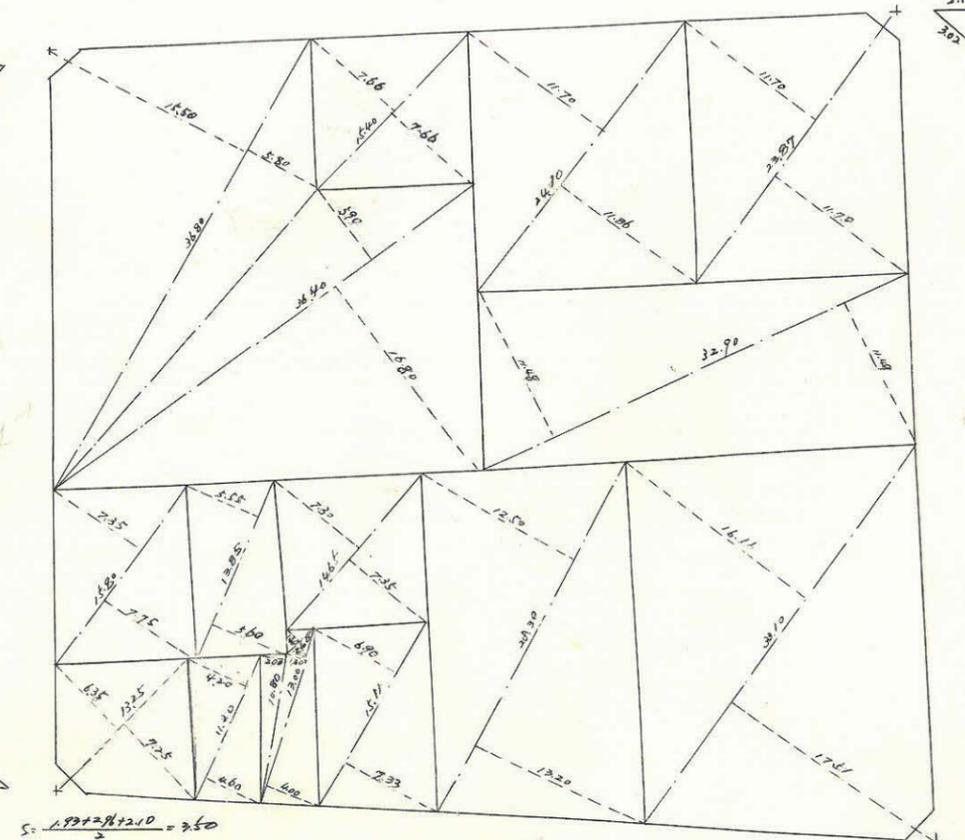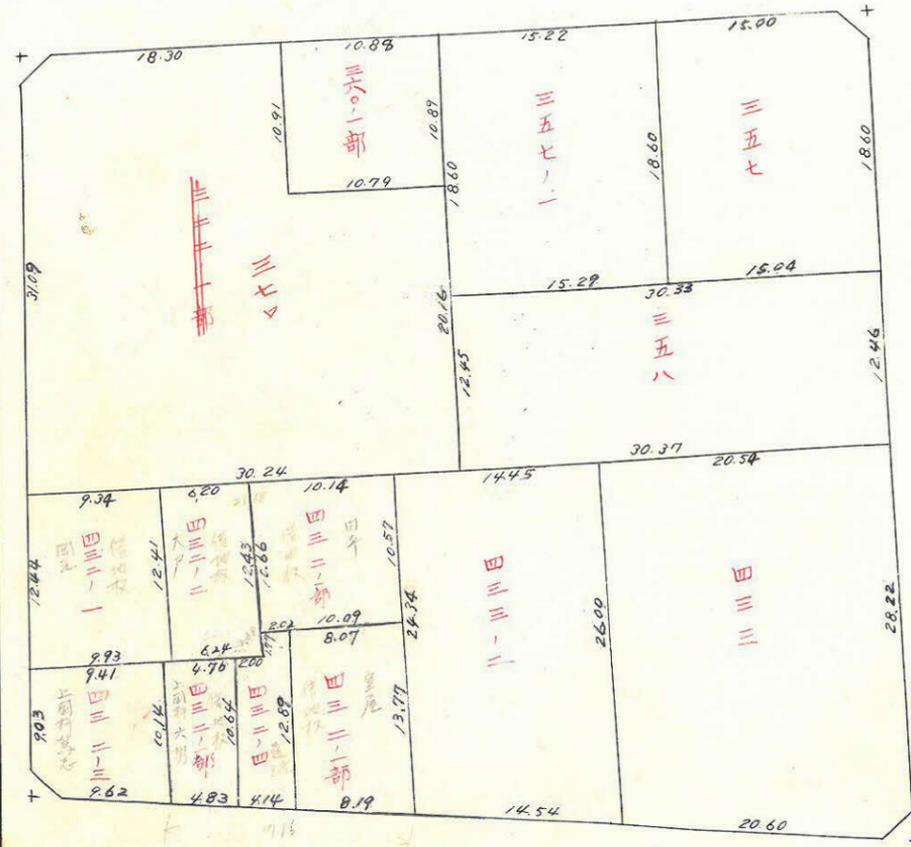


$$= \sqrt{4.1542}$$

$$= 2.05 \text{ m}^2$$

$$= 0.62 \text{ 坪}$$

$$S = \frac{2.96 + 2.30 + 2.18}{2} = 3.72$$

$$= \sqrt{3.72(3.72 - 2.96)(3.72 - 2.30)(3.72 - 2.18)}$$

$$= \sqrt{6.1825}$$

$$= 2.49 \text{ m}^2$$

$$= 0.75 \text{ 坪}$$

