


課長	係長	測量士	係

(分筆前)
確定面積平面図 S = $\frac{1}{500}$

新地名 町 丁目
 ブロック番号 56 号
 組測量 昭和40年 月 日

この図面等は、土地区画整理事業に関する参考資料として提供しています。
 ○図面等は換地処分時のものであり、現在の状況とは異なる場合があります。
 ○図面等によって、境界等が確定されるものではありません。

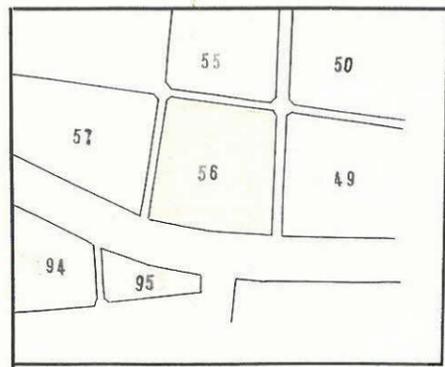


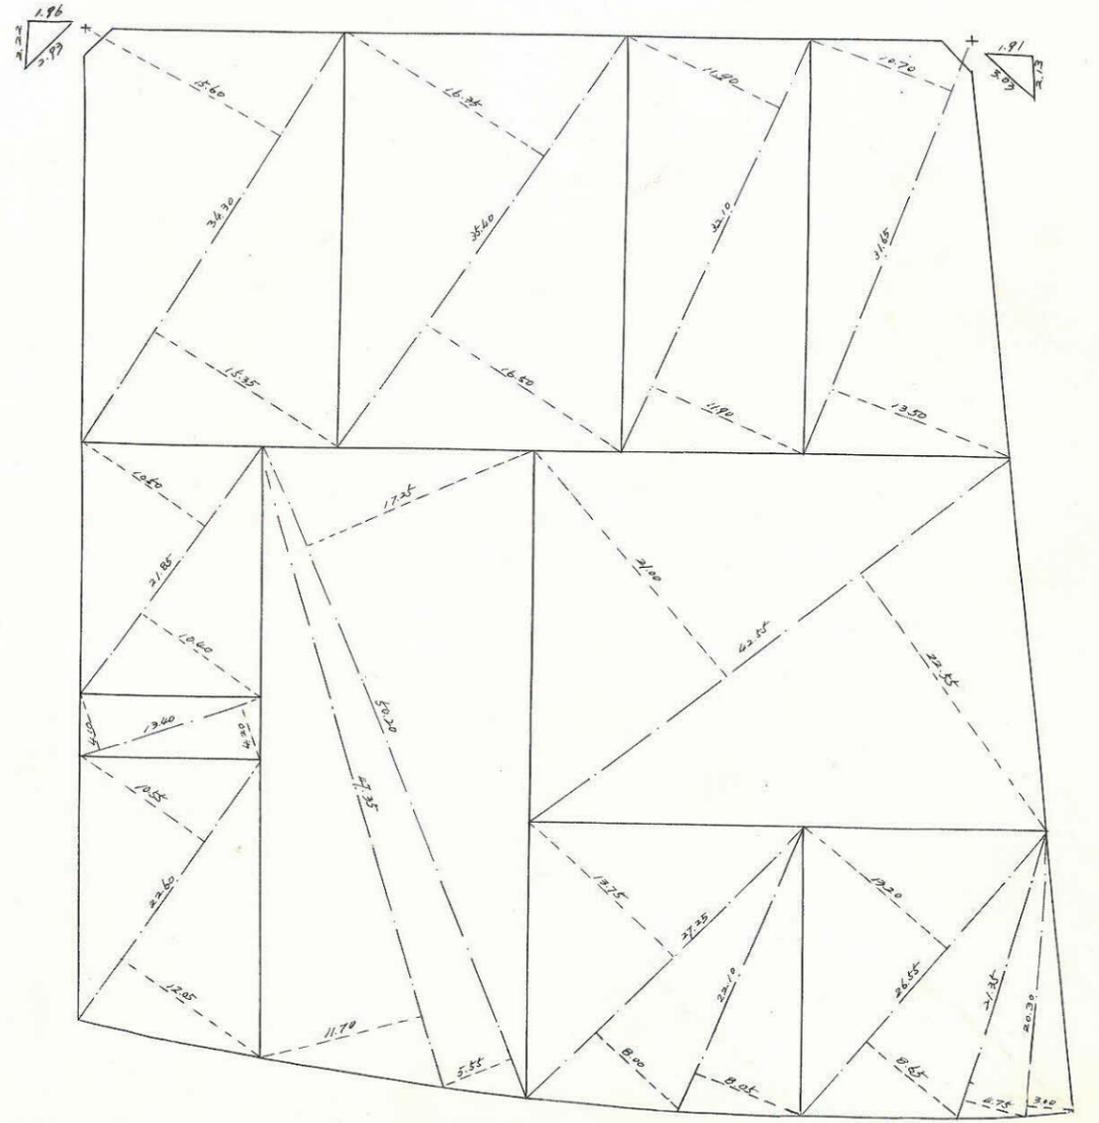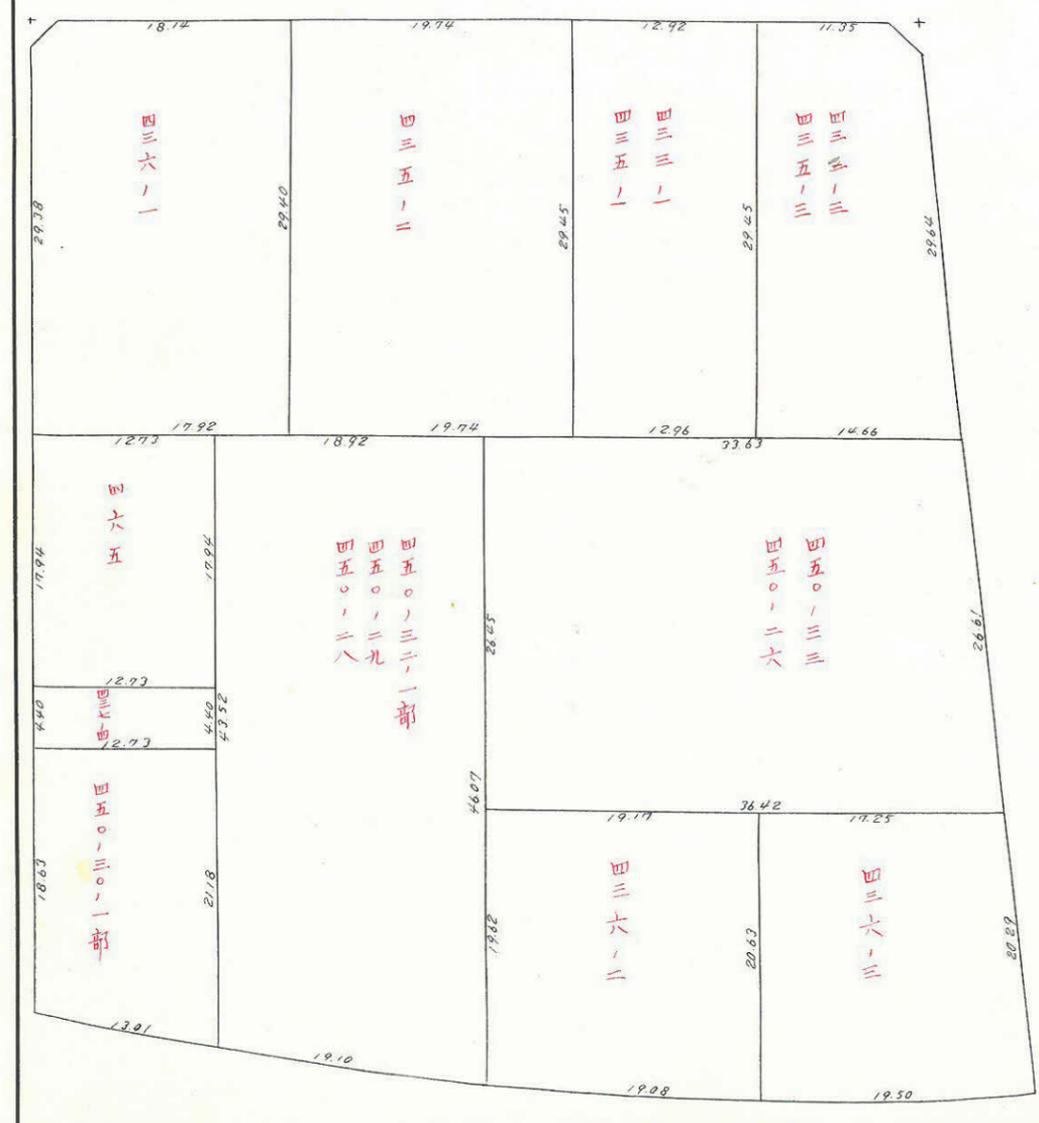

この図面等は、土地区画整理事業に関する参考資料として提供しています。
○図面等は換地処分時のものであり、現在の状況とは異なる場合があります。
○図面等によって、境界等が確定されるものではありません。

