



課長	係長	測量士	係

(分 筆 前)  
 確定面積平面図 S =  $\frac{1}{500}$

ブロック番号 脇田

新地名 町 丁目  
 63 号


中産測量 昭和41年 2月 日

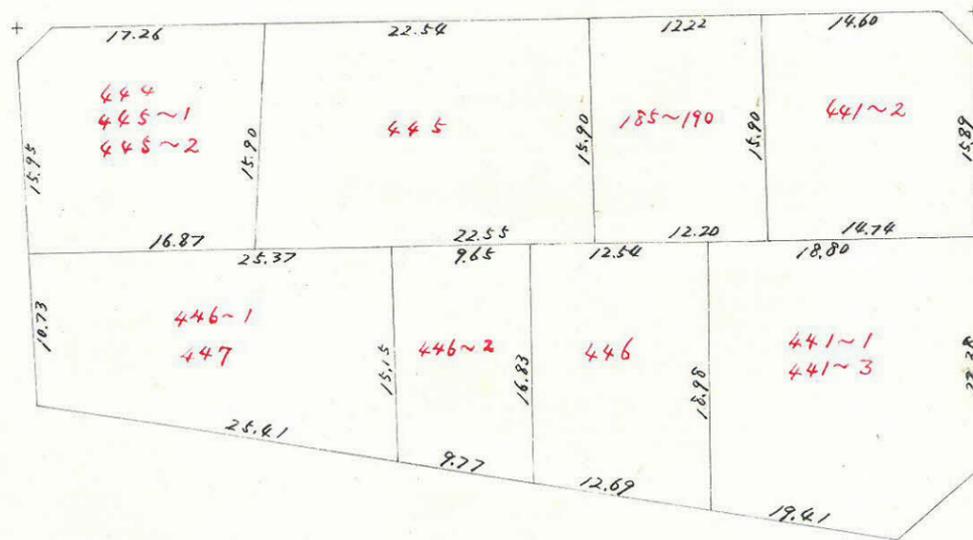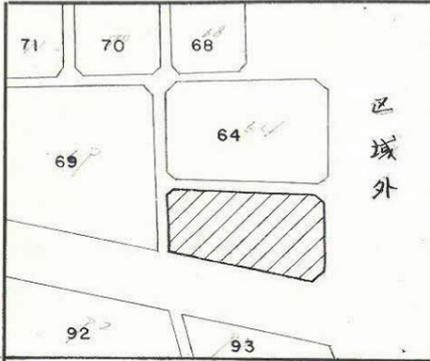

$2.331 = 0.7027$   $m^2$




$2.289 = 0.6917$   $m^2$

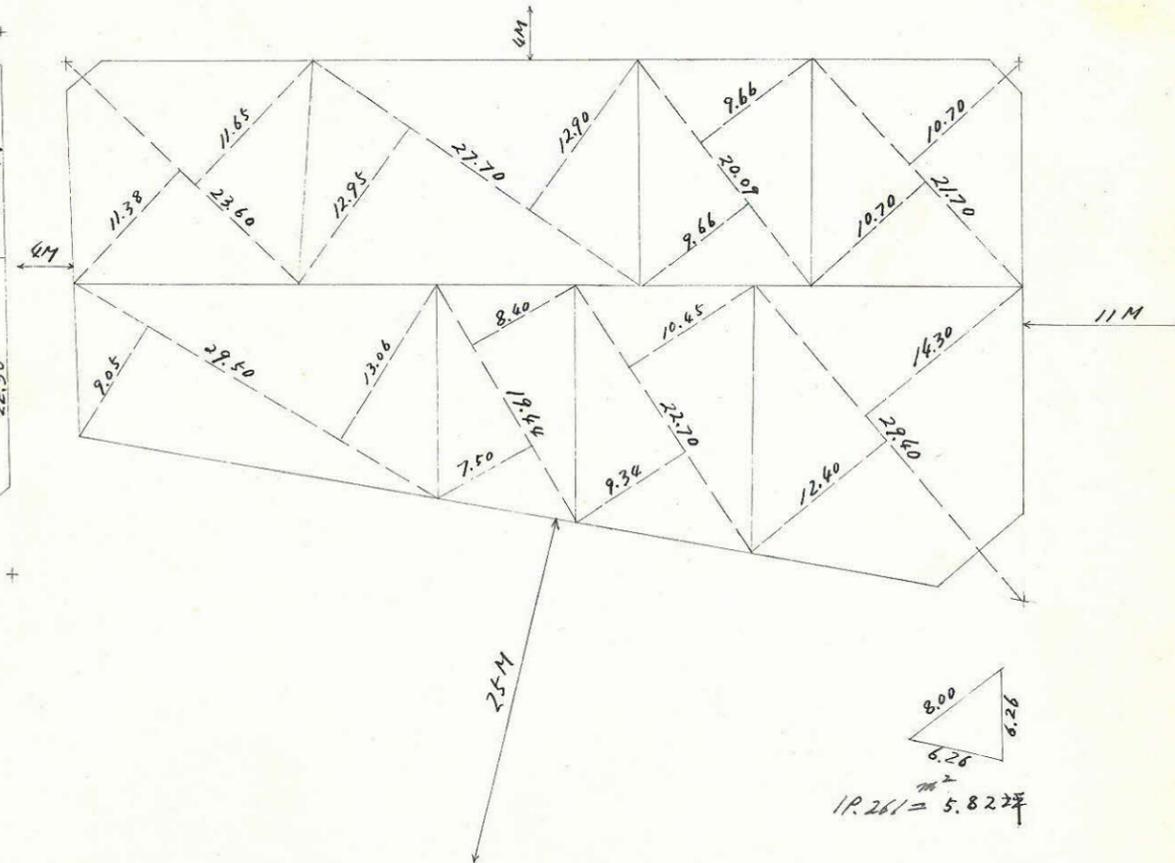

$19.261 = 5.8227$   $m^2$

この図面等は、土地区画整理事業に関する参考資料として提供しています。  
 ○図面等は換地処分時のものであり、現在の状況とは異なる場合があります。  
 ○図面等によって、境界等が確定されるものではありません。

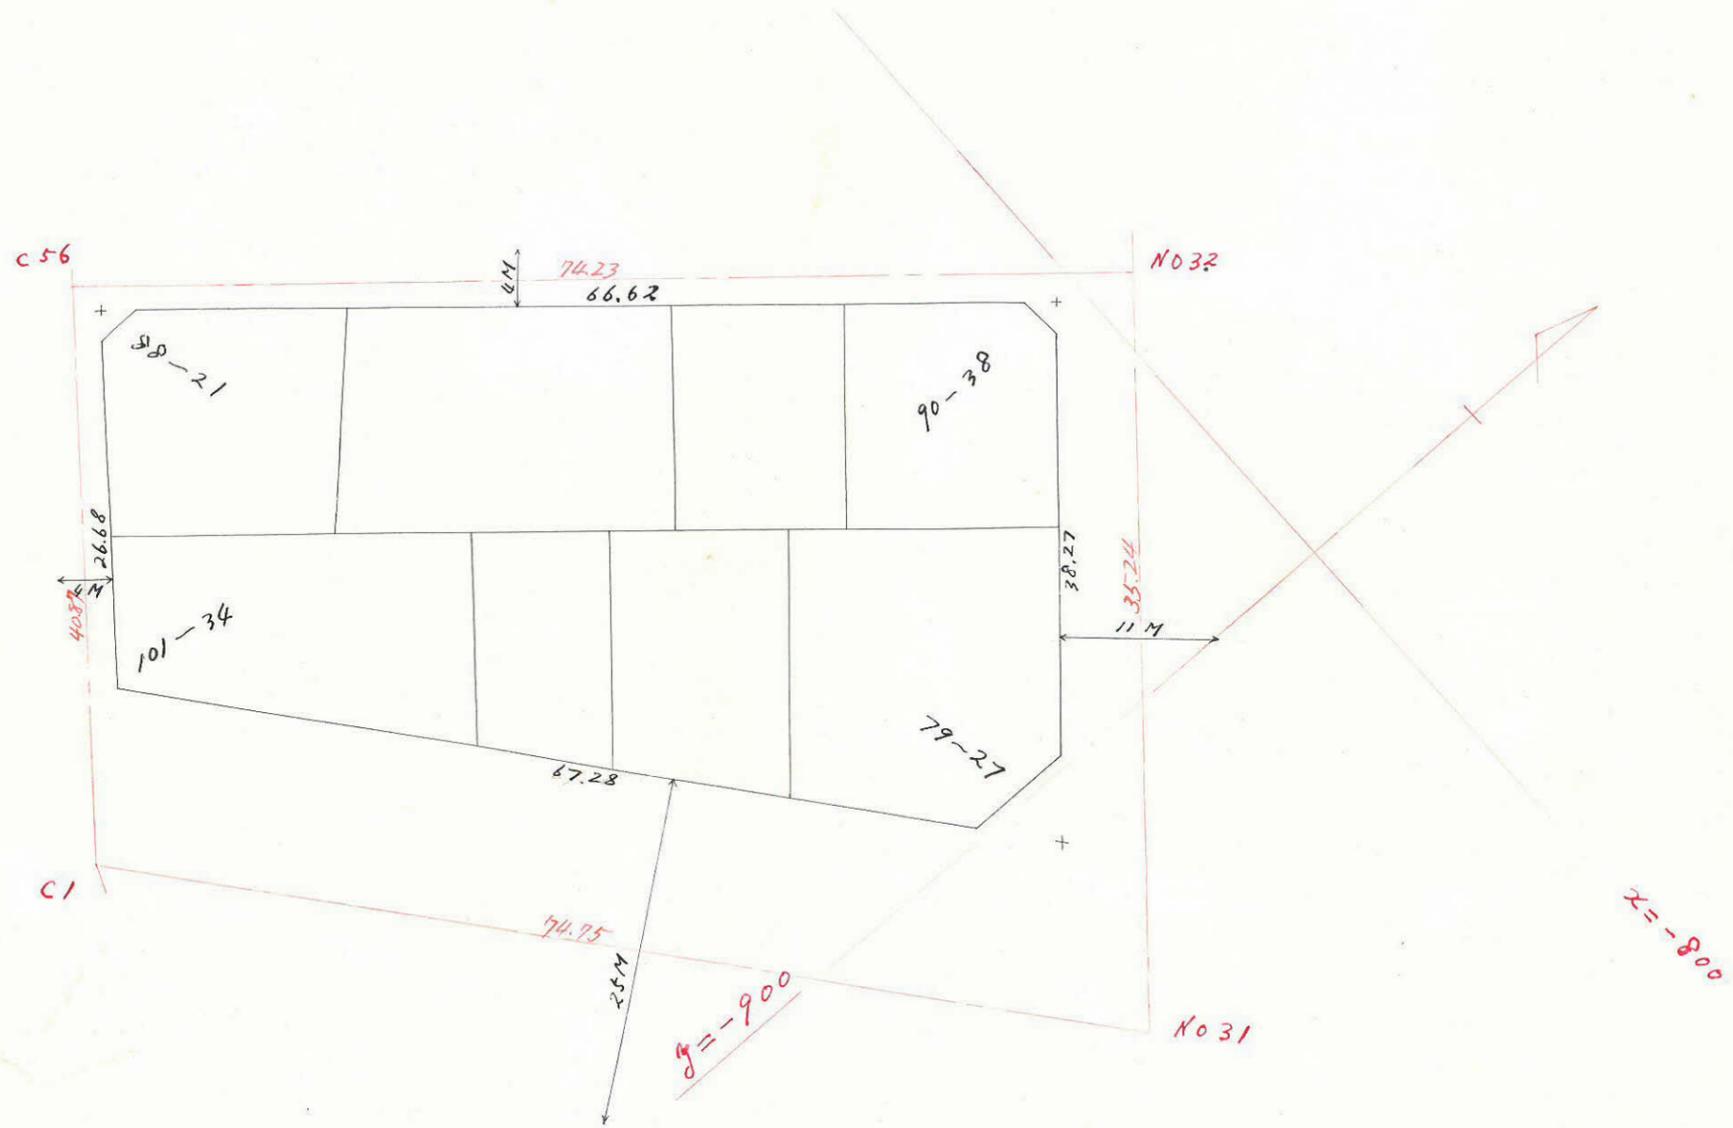

この図面等は、土地区画整理事業に関する参考資料として提供しています。  
 ○図面等は換地処分時のものであり、現在の状況とは異なる場合があります。  
 ○図面等によって、境界等が確定されるものではありません。

合計面積		2153.83	651.54
剪除面積	228+203+1926+	= 23.87	7.21
割込面積		2129.96	644.33