

課	長	係	長	測	量	士	係

(分 筆 前)

確定面積平面図 $S = \frac{1}{500}$


ブロック番号

脇田

69 号

新地名 町 丁目


中産測量 昭和41年 2月 日

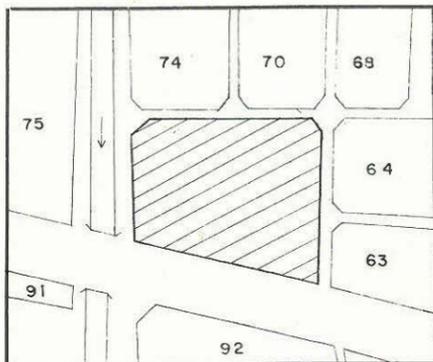


$2.263 = 0.68 \text{ 坪}$



$2.982 = 0.90 \text{ 坪}$

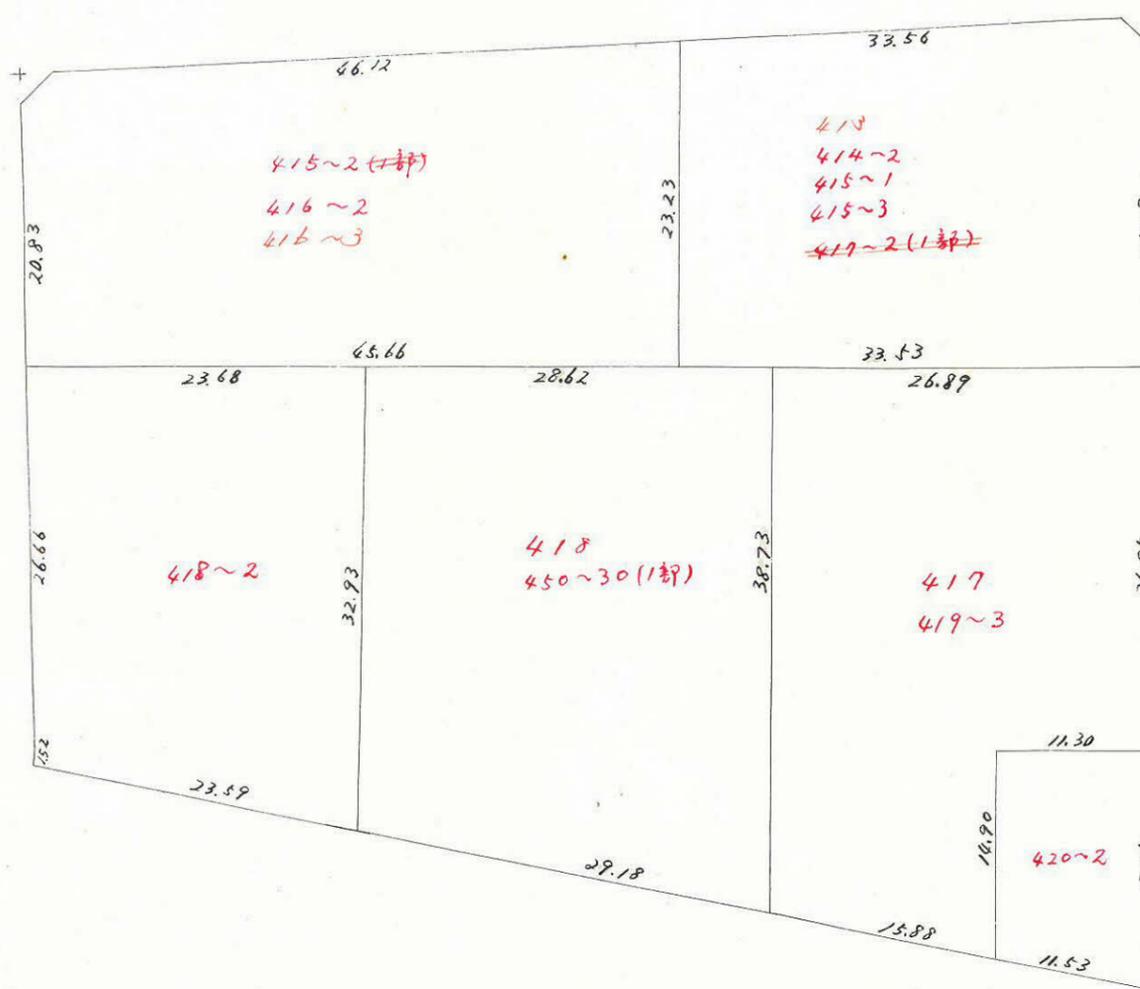

この図面等は、土地区画整理事業に関する参考資料として提供しています。
 ○図面等は換地処分時のものであり、現在の状況とは異なる場合があります。
 ○図面等によって、境界等が確定されるものではありません。

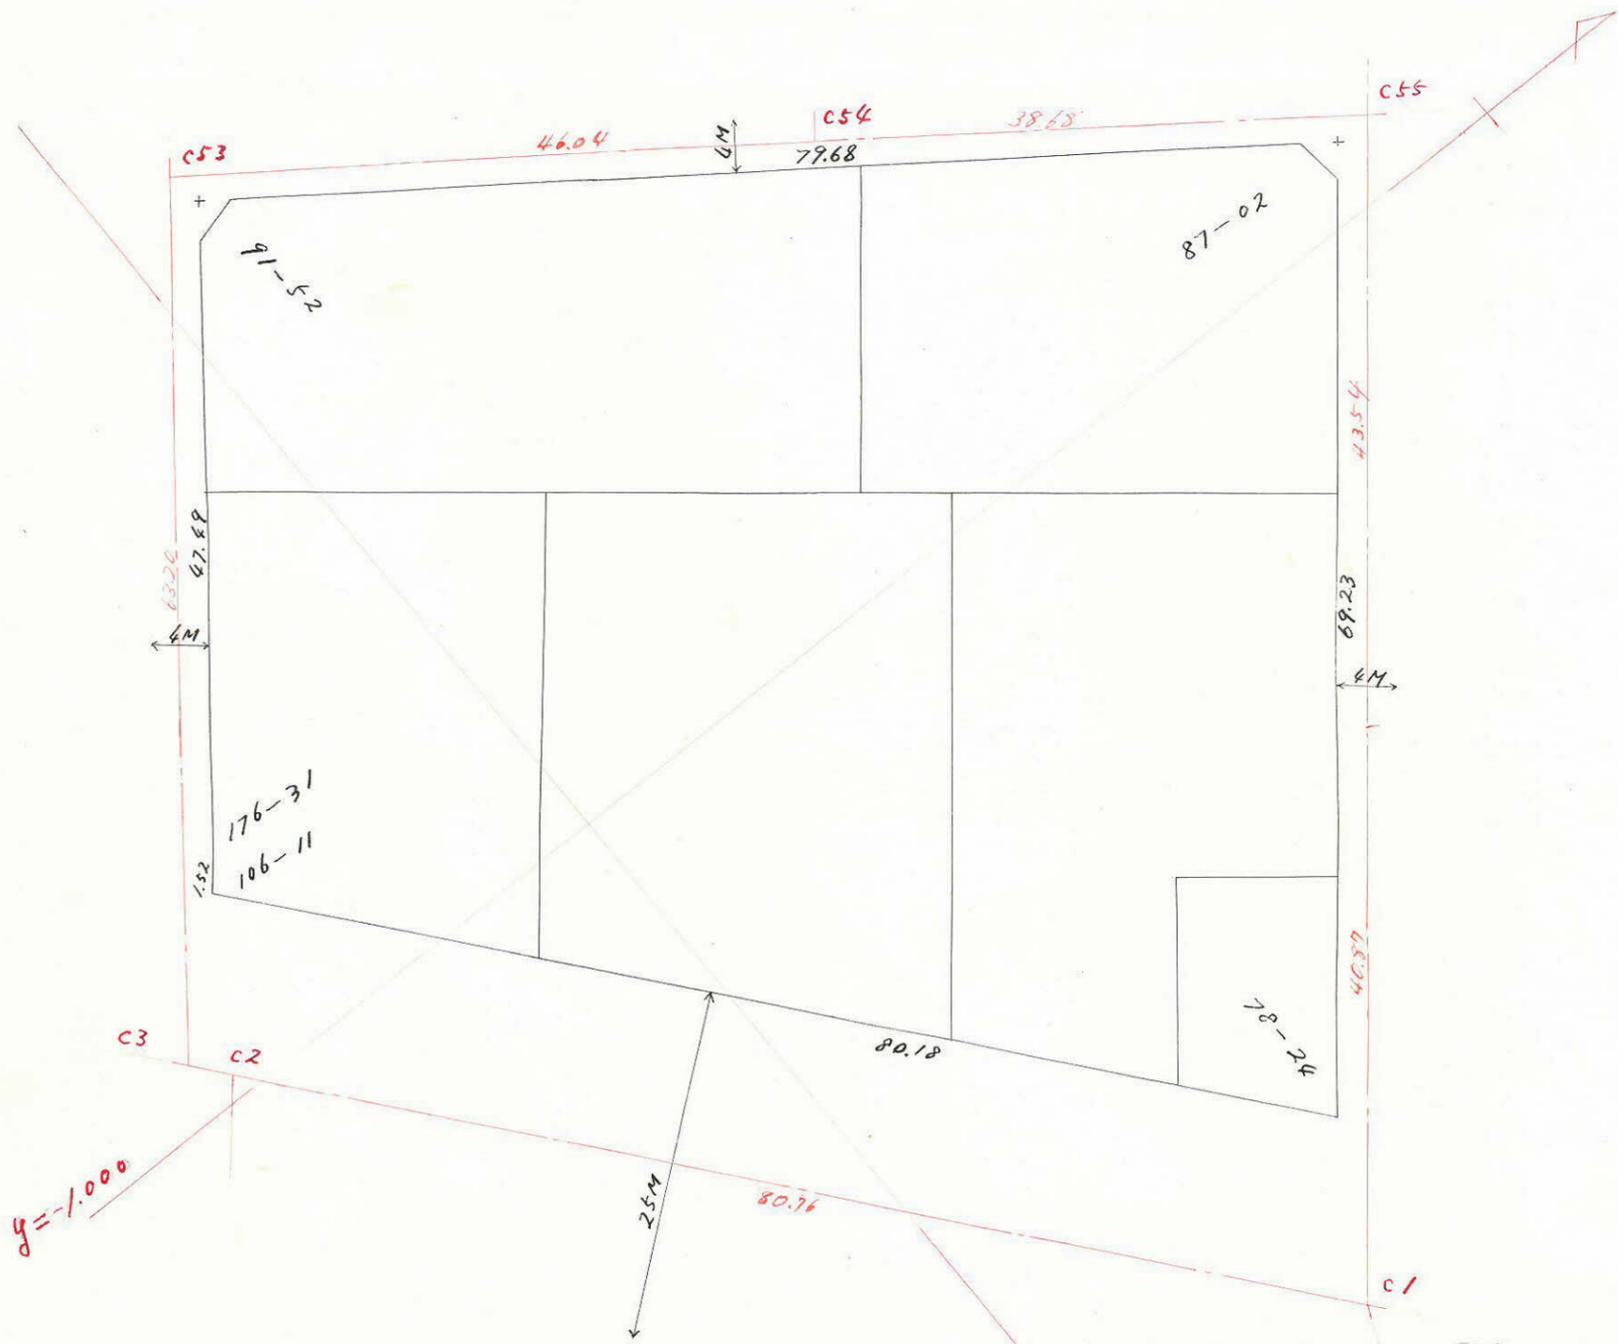

この図面等は、土地区画整理事業に関する参考資料として提供しています。
 ○図面等は換地処分時のものであり、現在の状況とは異なる場合があります。
 ○図面等によって、境界等が確定されるものではありません。

合計面積		4672.19	M ²	1413.34	坪
剪除面積	2.98 + 2.26 +	+	= 5.24		
割込面積		4666.95		1411.76	坪