

課	長	係	長	測	量	士	係

(分 筆 前)


確定面積平面図 $S = \frac{1}{500}$

ブロック番号 脇田




71 号

新地名 町 丁目


中庭測量 昭和41年 2 月 日

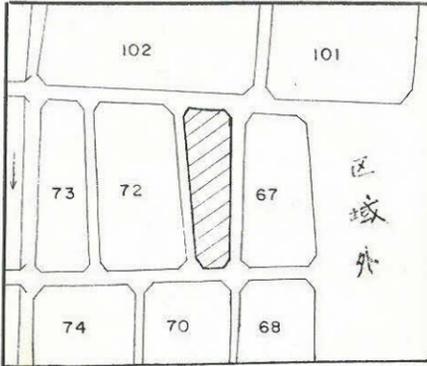

この図面等は、土地区画整理事業に関する参考資料として提供しています。
 ○図面等は換地処分時のものであり、現在の状況とは異なる場合があります。
 ○図面等によって、境界等が確定されるものではありません。

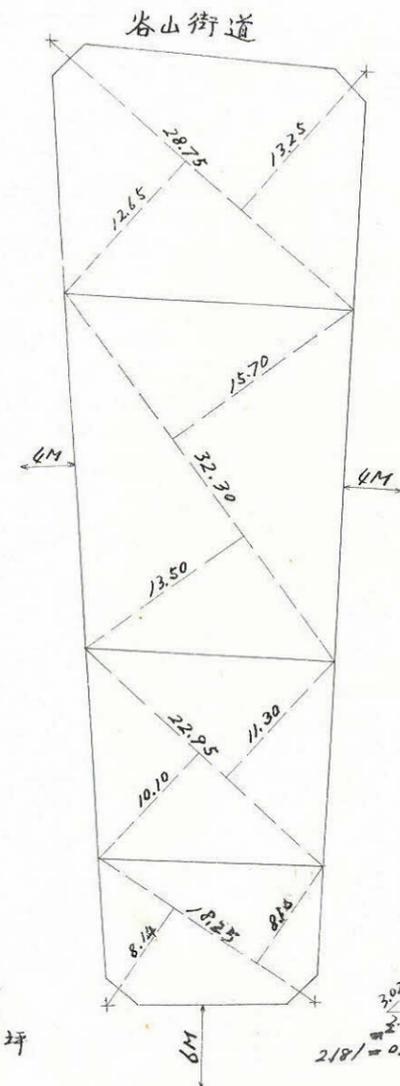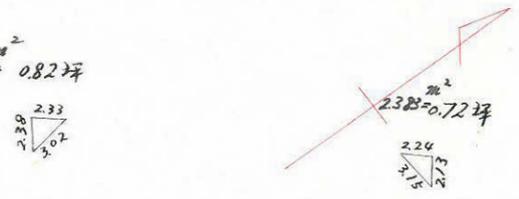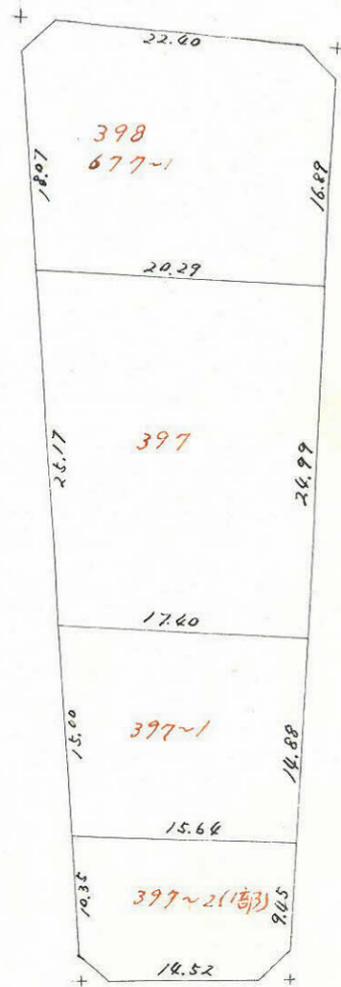

この図面等は、土地区画整理事業に関する参考資料として提供しています。
 ○図面等は換地処分時のものであり、現在の状況とは異なる場合があります。
 ○図面等によって、境界等が確定されるものではありません。

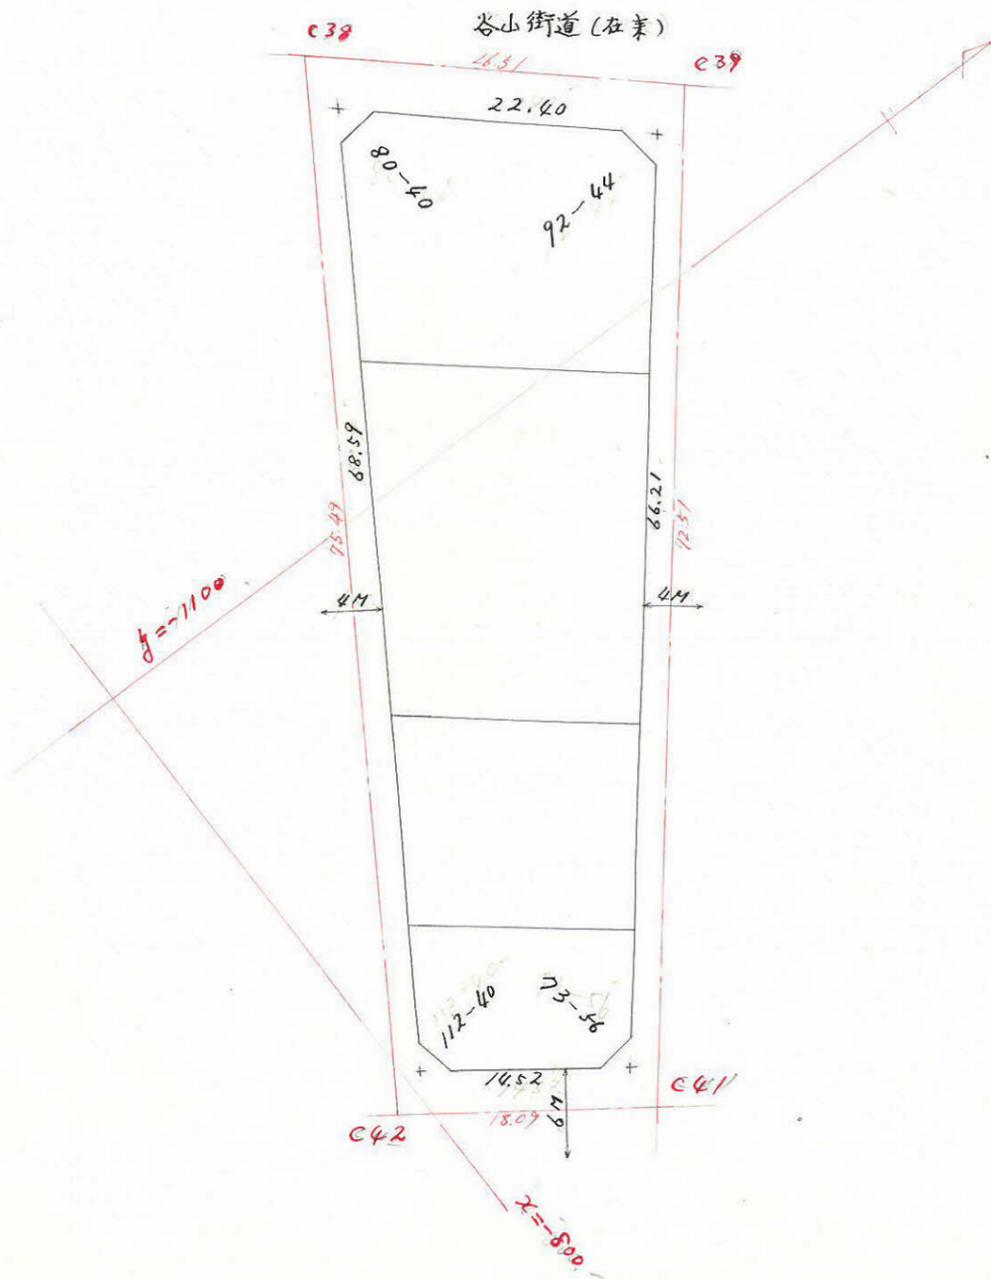

合計面積	1,237.66 M ²	374.39 M ²
剪除面積	1.98 + 2.18 + 2.38 + 2.72 = 9.26	2.78
割込面積	.	371.60