

課長 係長 測量士 係

(分筆前)

確定面積平面図 S = 1/500

ブロック番号



脇田

102号


新地名 町 丁目

中庭測量 昭和41年2月 日


この図面等は、土地区画整理事業に関する参考資料として提供しています。
 ○図面等は換地処分時のものであり、現在の状況とは異なる場合があります。
 ○図面等によって、境界等が確定されるものではありません。

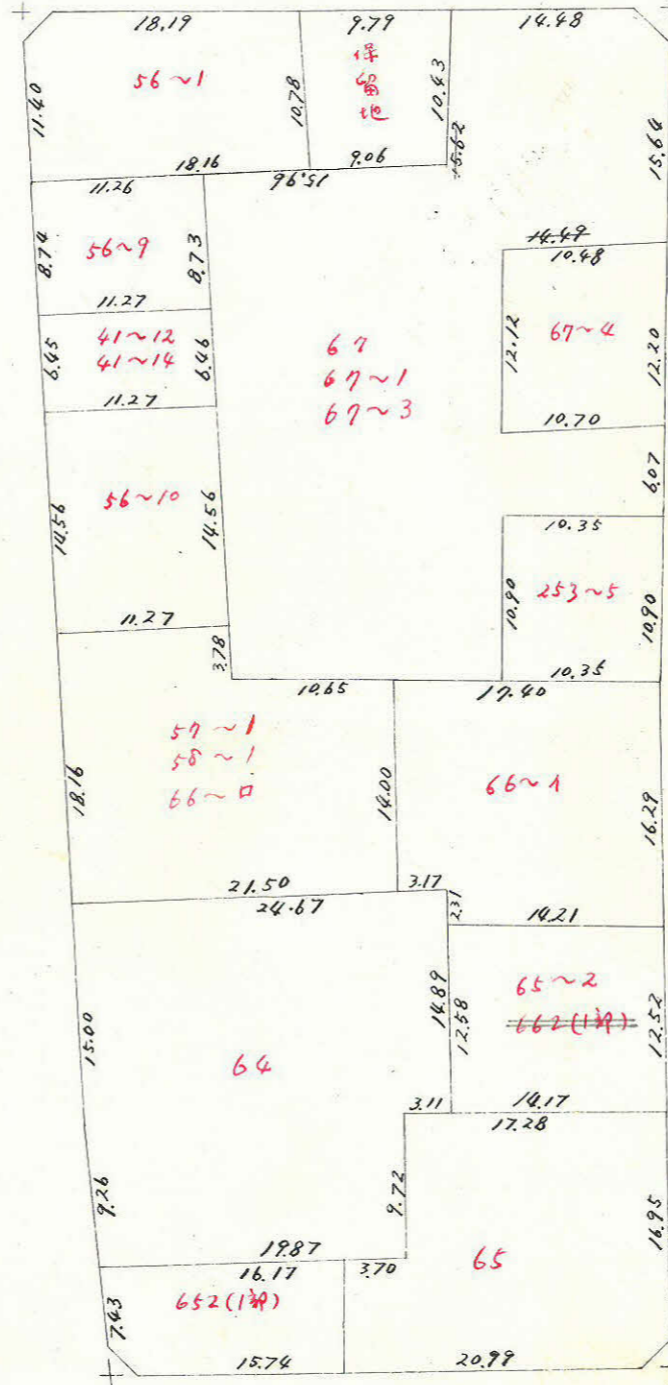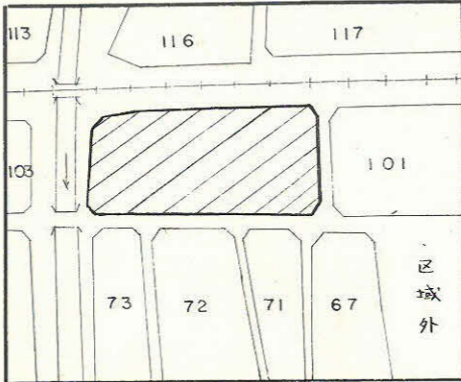


2.23 = 0.69坪

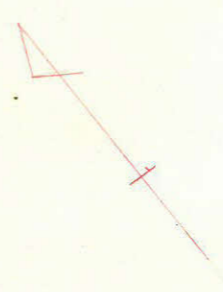

2.24 = 0.67坪

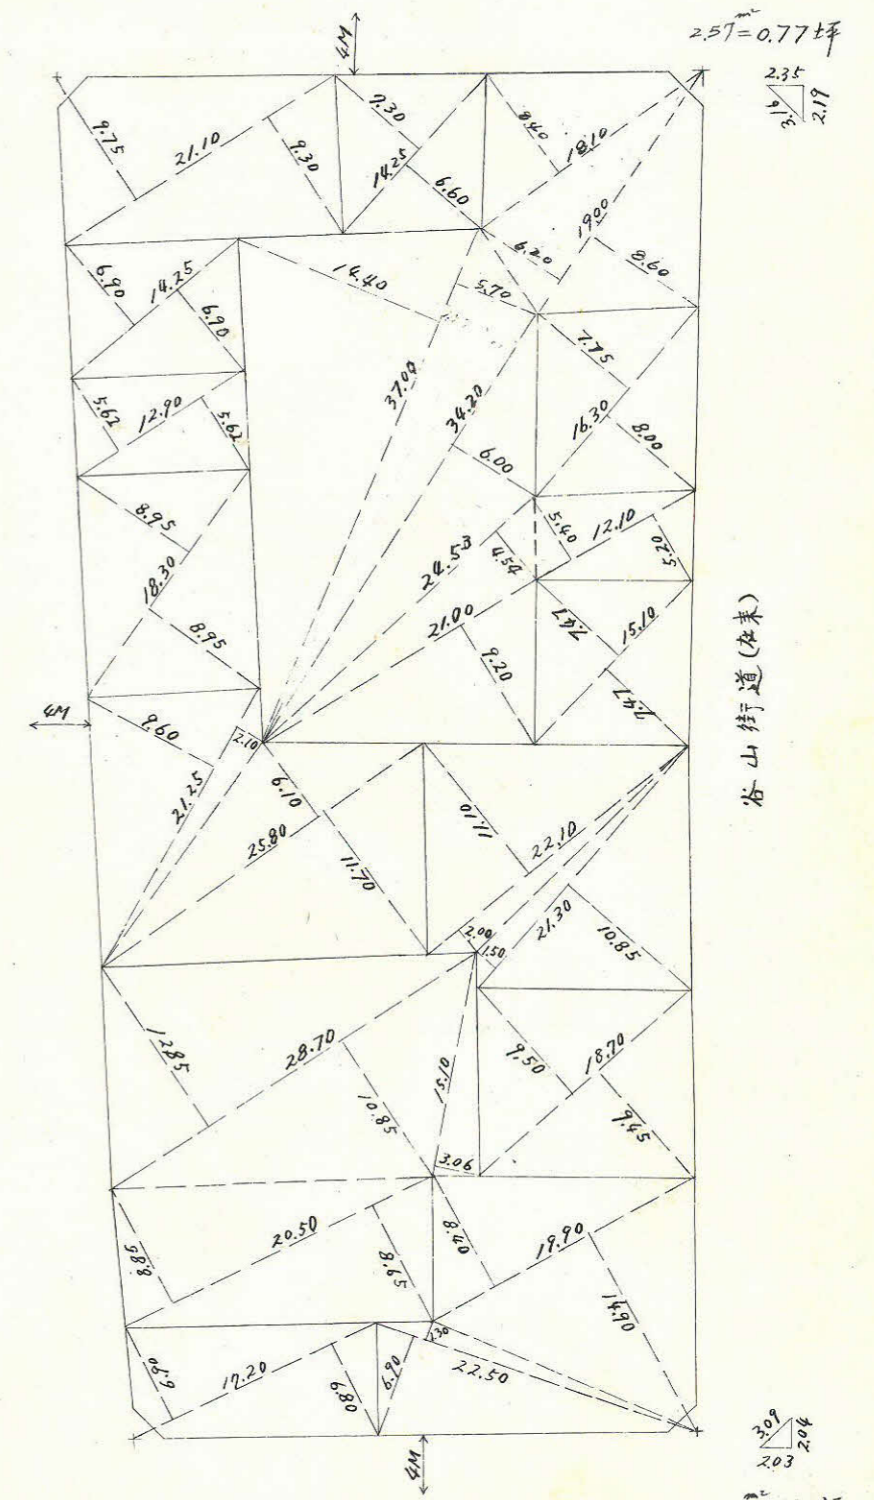

谷山街道(在来)

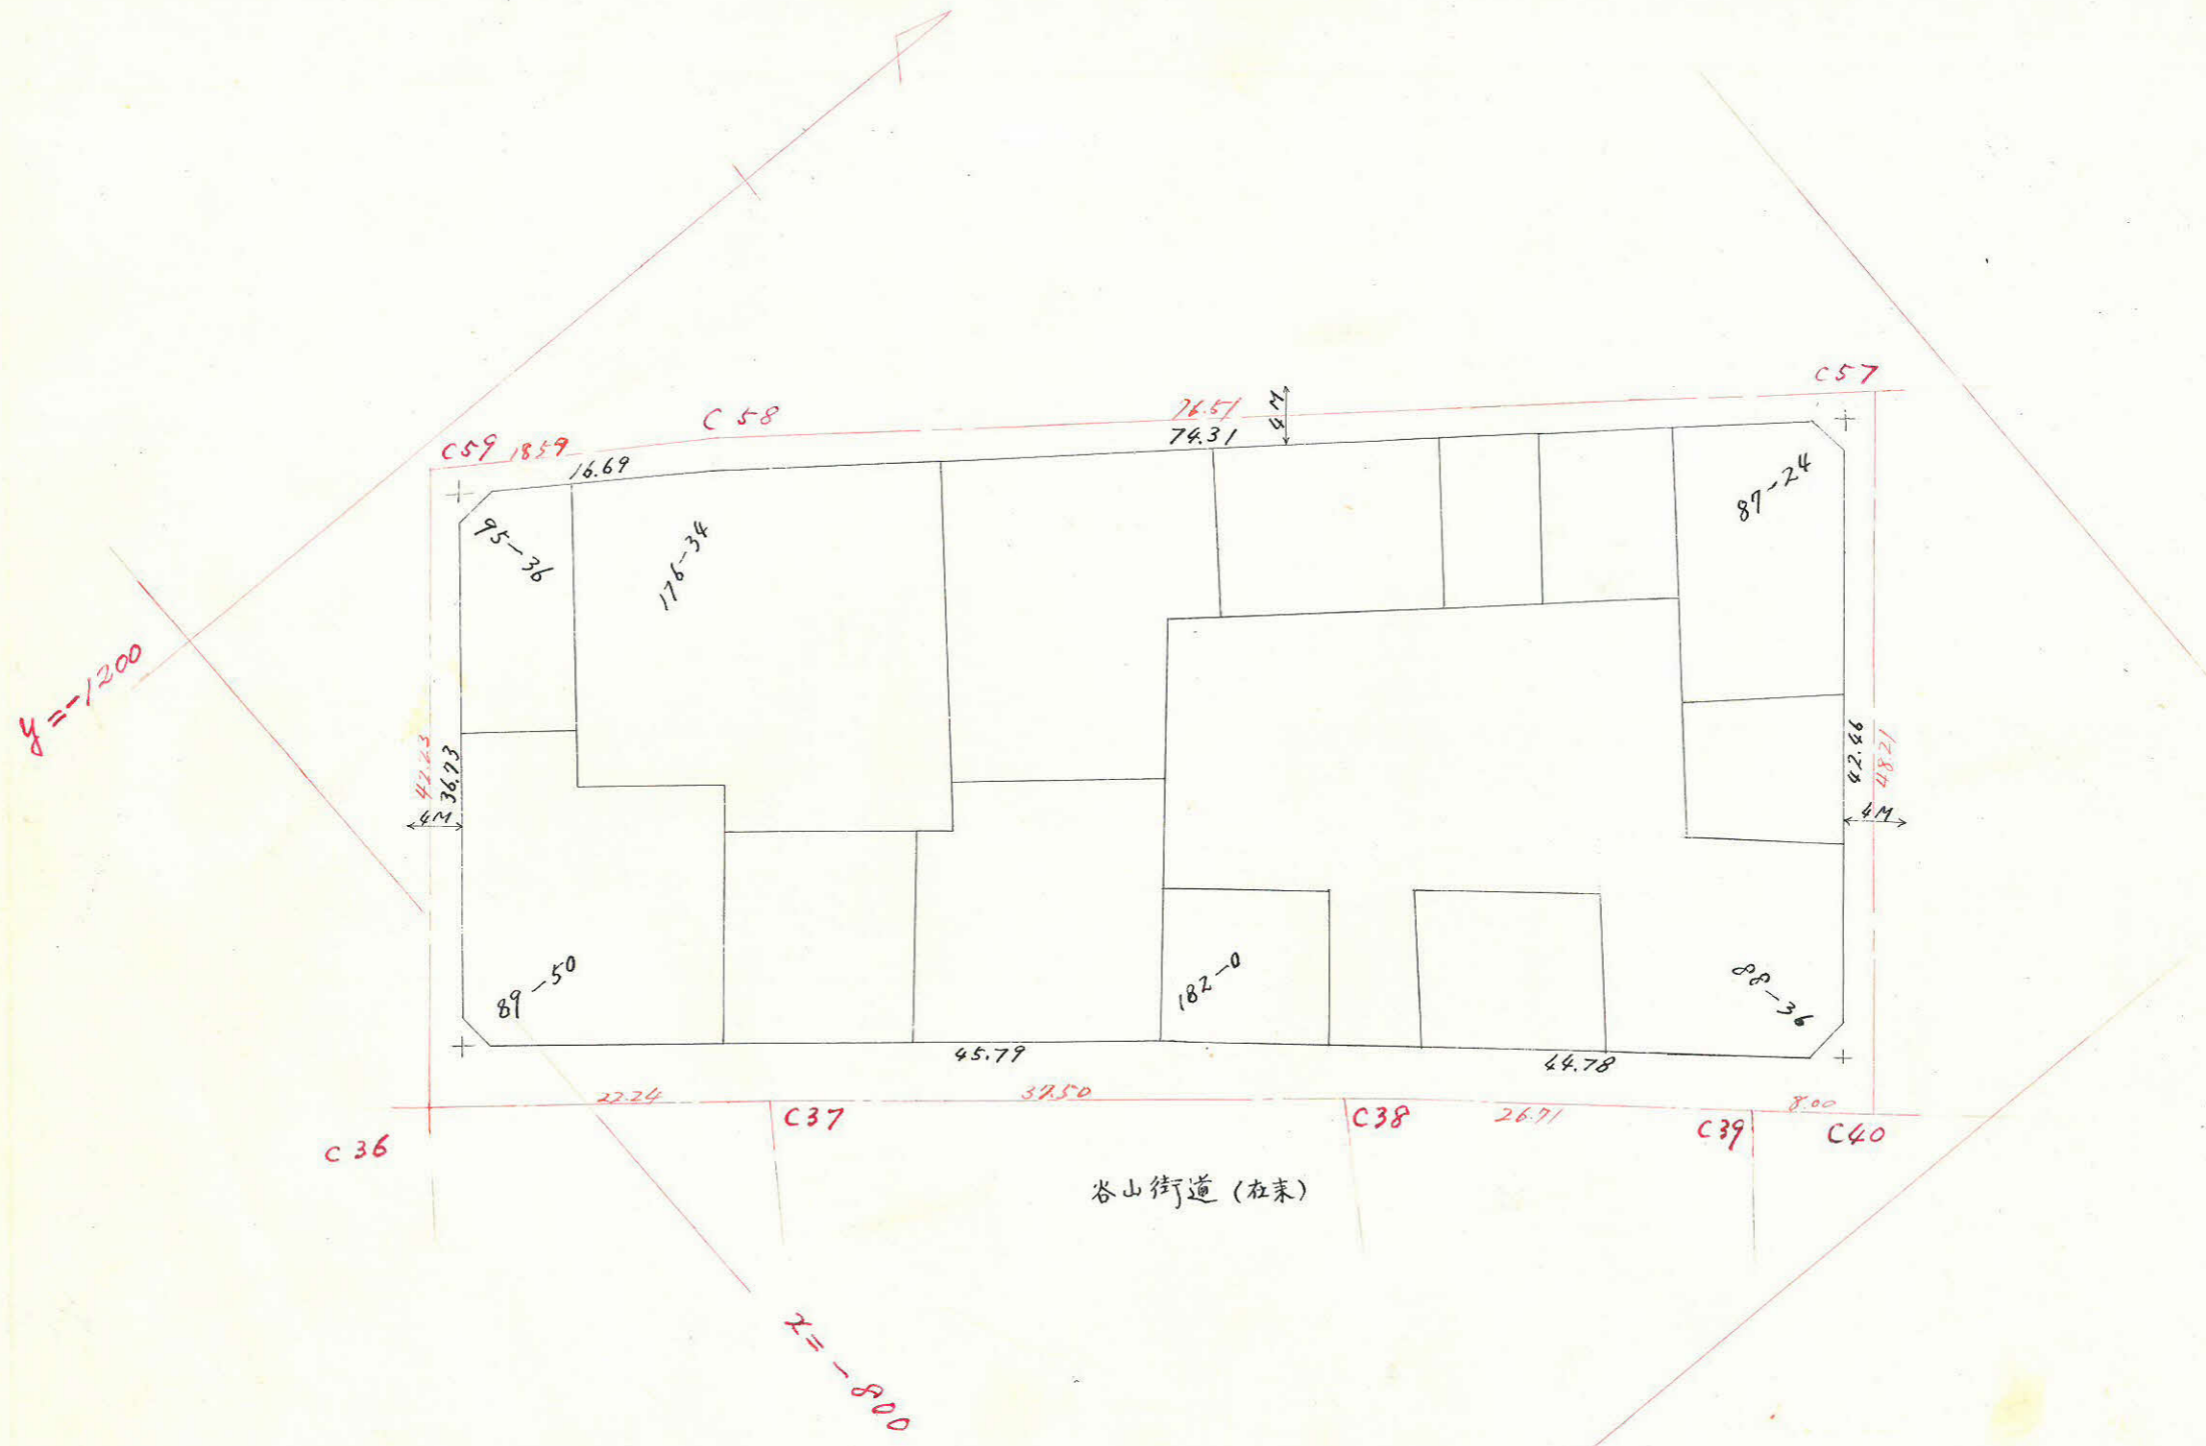

この図面等は、土地区画整理事業に関する参考資料として提供しています。
 ○図面等は換地処分時のものであり、現在の状況とは異なる場合があります。
 ○図面等によって、境界等が確定されるものではありません。

合計面積	3.592 M ² .58	1086.76
剪除面積	2.57+2.04+2.24+2.28=	9.13
割込面積	3.583.48	1.084.02