

課長	係長	測量士	係




(分筆前)  
 確定面積平面図  $S = \frac{1}{500}$

ブロック番号 脇田

116号


新地名 町 丁目

中庭測量 昭和41年2月 日

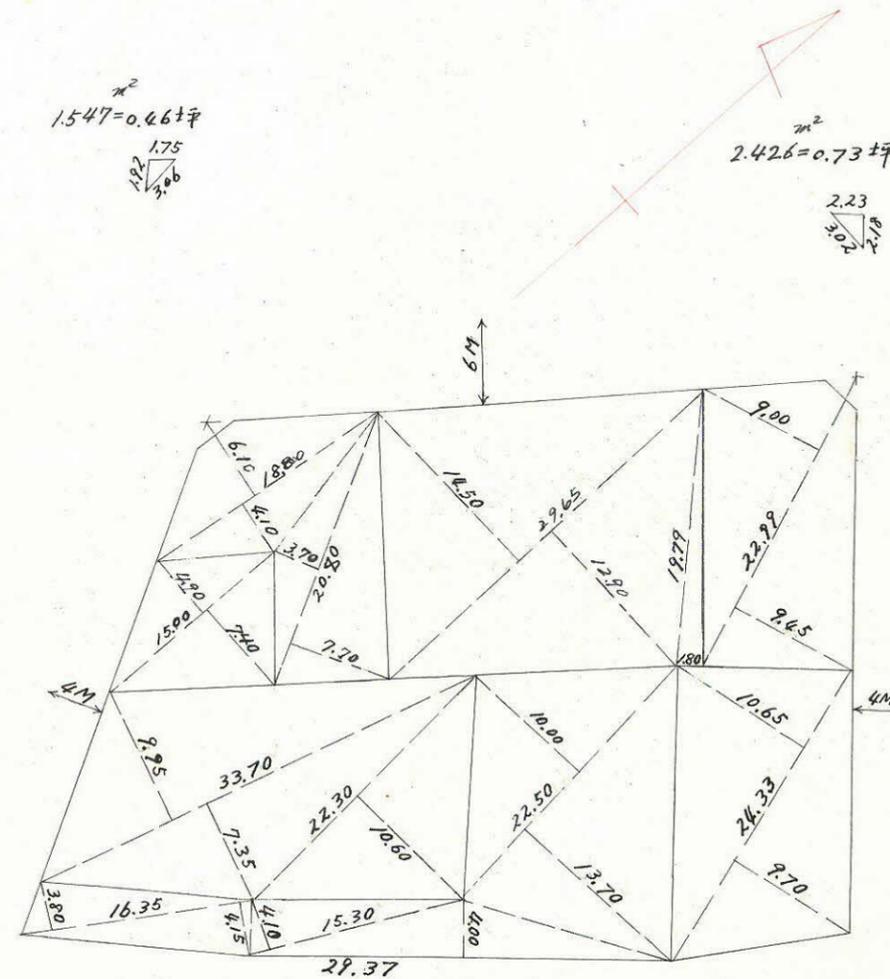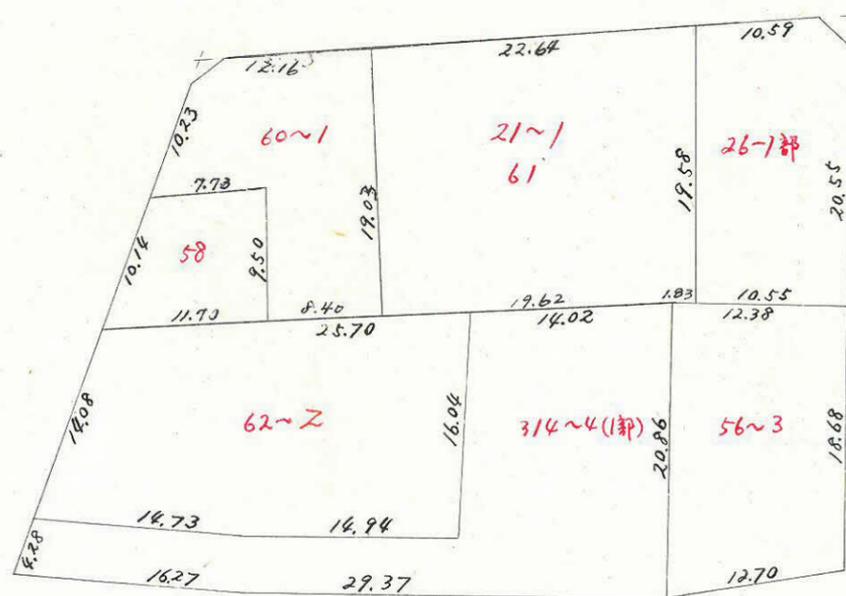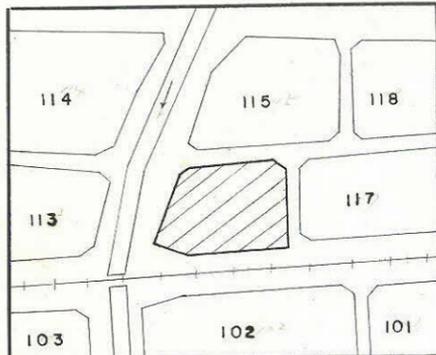

この図面等は、土地区画整理事業に関する参考資料として提供しています。  
 ○図面等は換地処分時のものであり、現在の状況とは異なる場合があります。  
 ○図面等によって、境界等が確定されるものではありません。

この図面等は、土地区画整理事業に関する参考資料として提供しています。  
 ○図面等は換地処分時のものであり、現在の状況とは異なる場合があります。  
 ○図面等によって、境界等が確定されるものではありません。

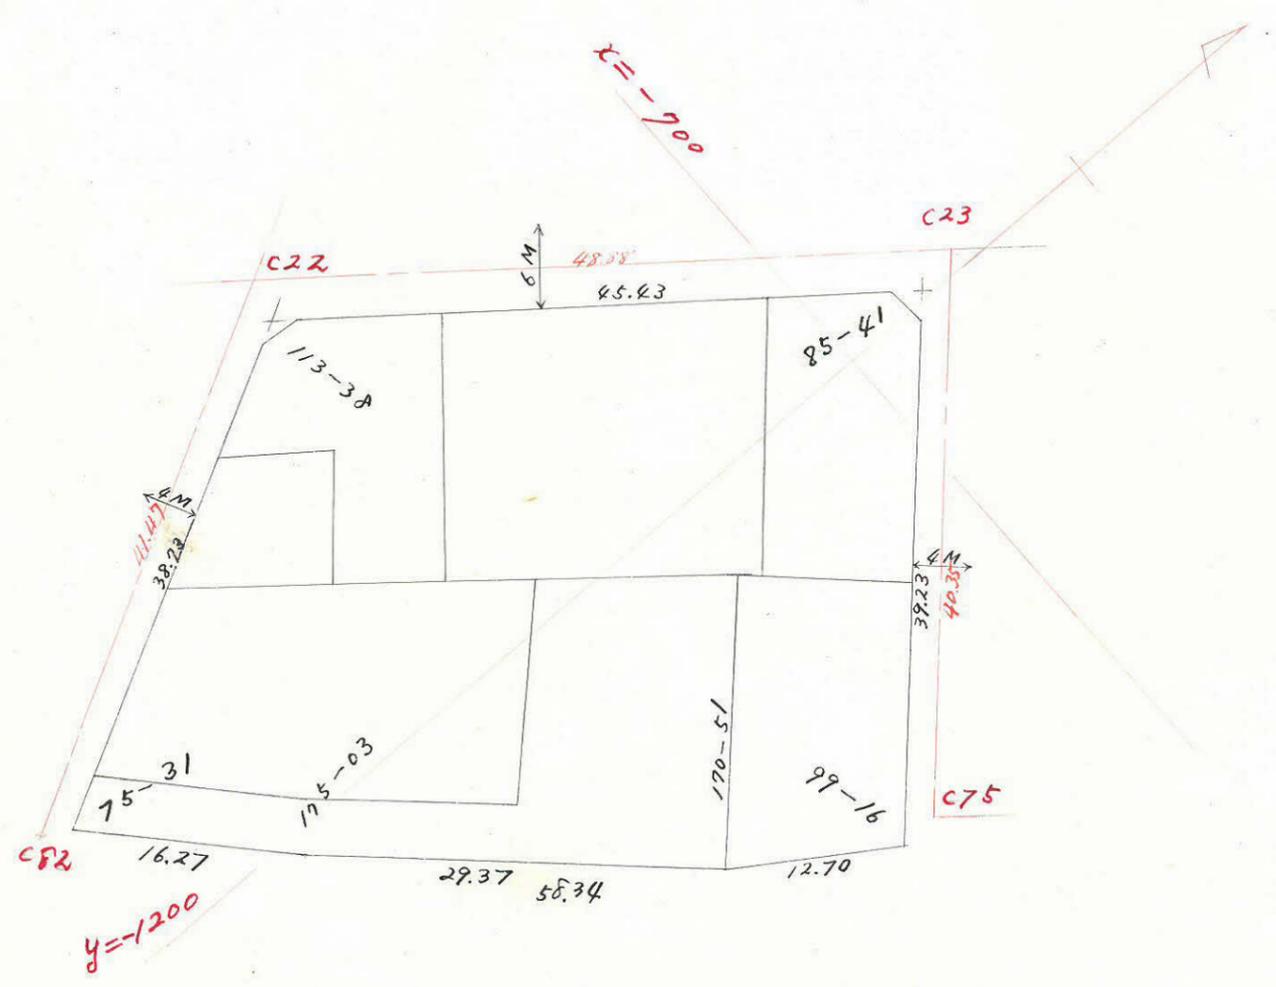

合計面積		2.021	M <sup>2</sup>	611	49
剪除面積	2.42 + 1.54 +	+	=	3.96	1.19
割込面積		2.017	0.82	610	40