




課長 係長 測量士 係

この図面等は、土地区画整理事業に関する参考資料として提供しています。
 ○図面等は換地処分時のものであり、現在の状況とは異なる場合があります。
 ○図面等によって、境界等が確定されるものではありません。


(分筆前) 確定面積平面図 S = 1/500

ブロック番号 脇田 103号
 新地名 町 丁目

中庭測量 昭和41年2月 日

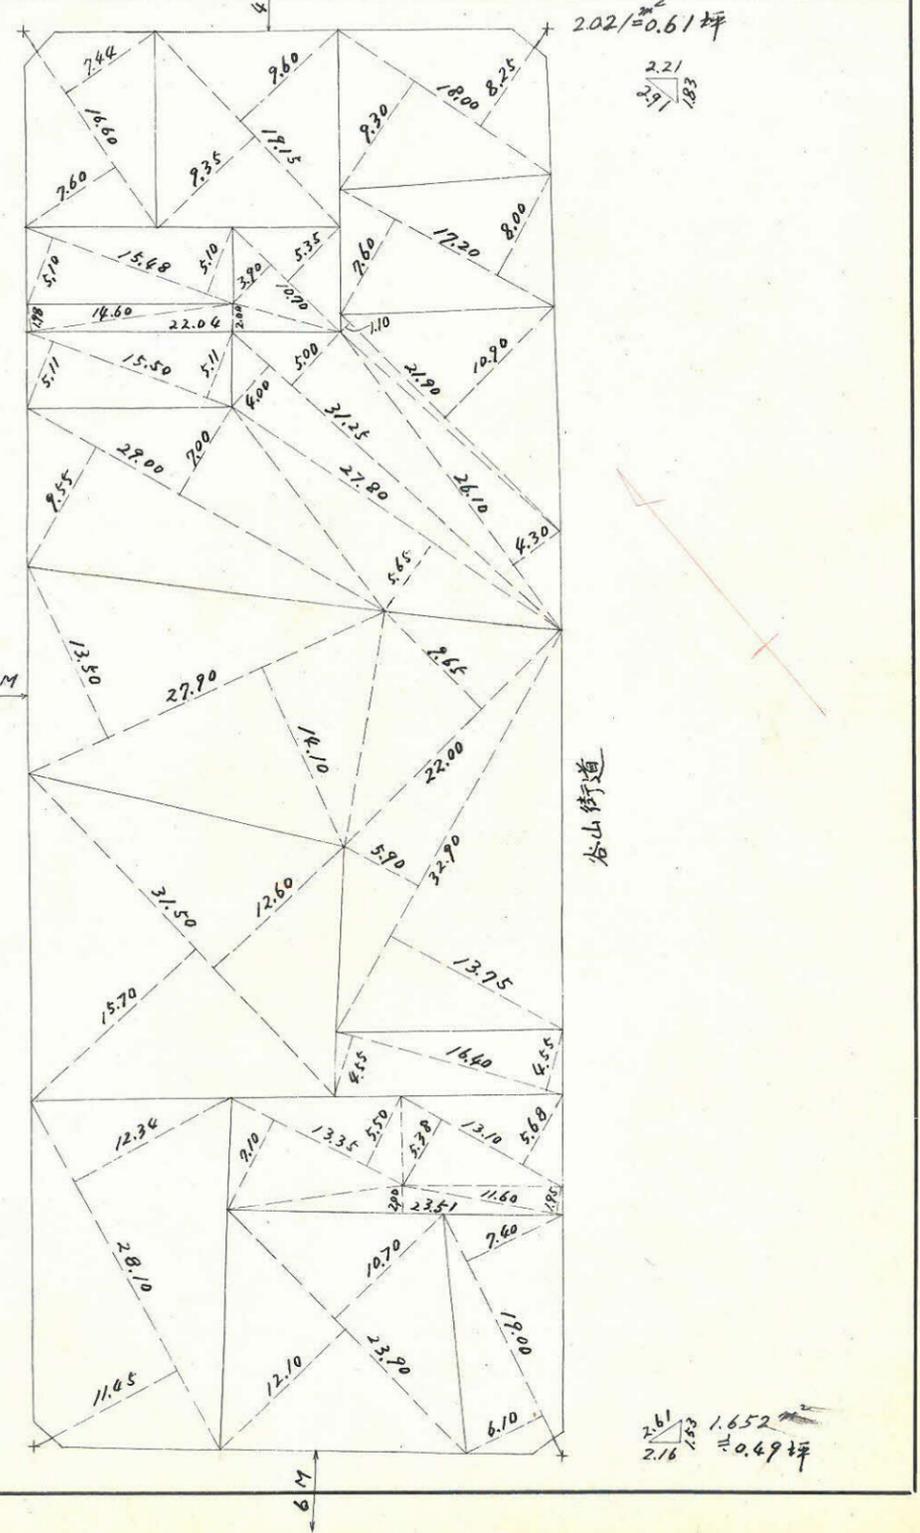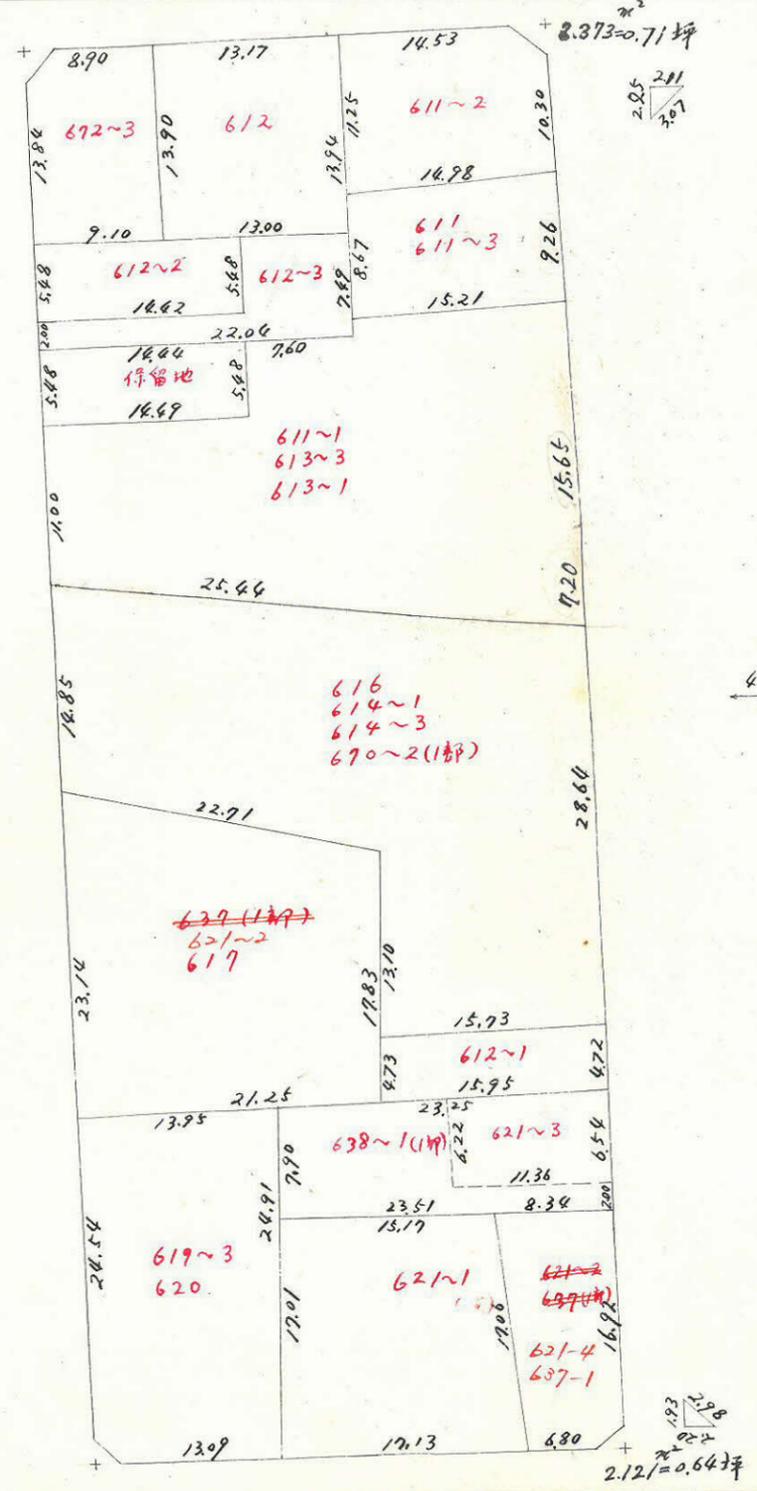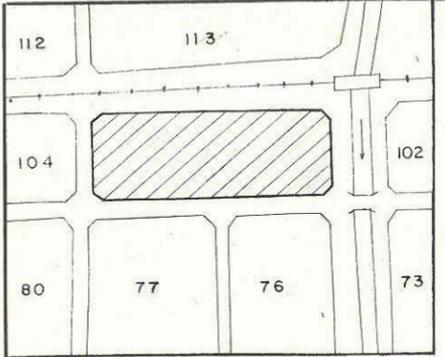

この図面等は、土地区画整理事業に関する参考資料として提供しています。
 ○図面等は換地処分時のものであり、現在の状況とは異なる場合があります。
 ○図面等によって、境界等が確定されるものではありません。

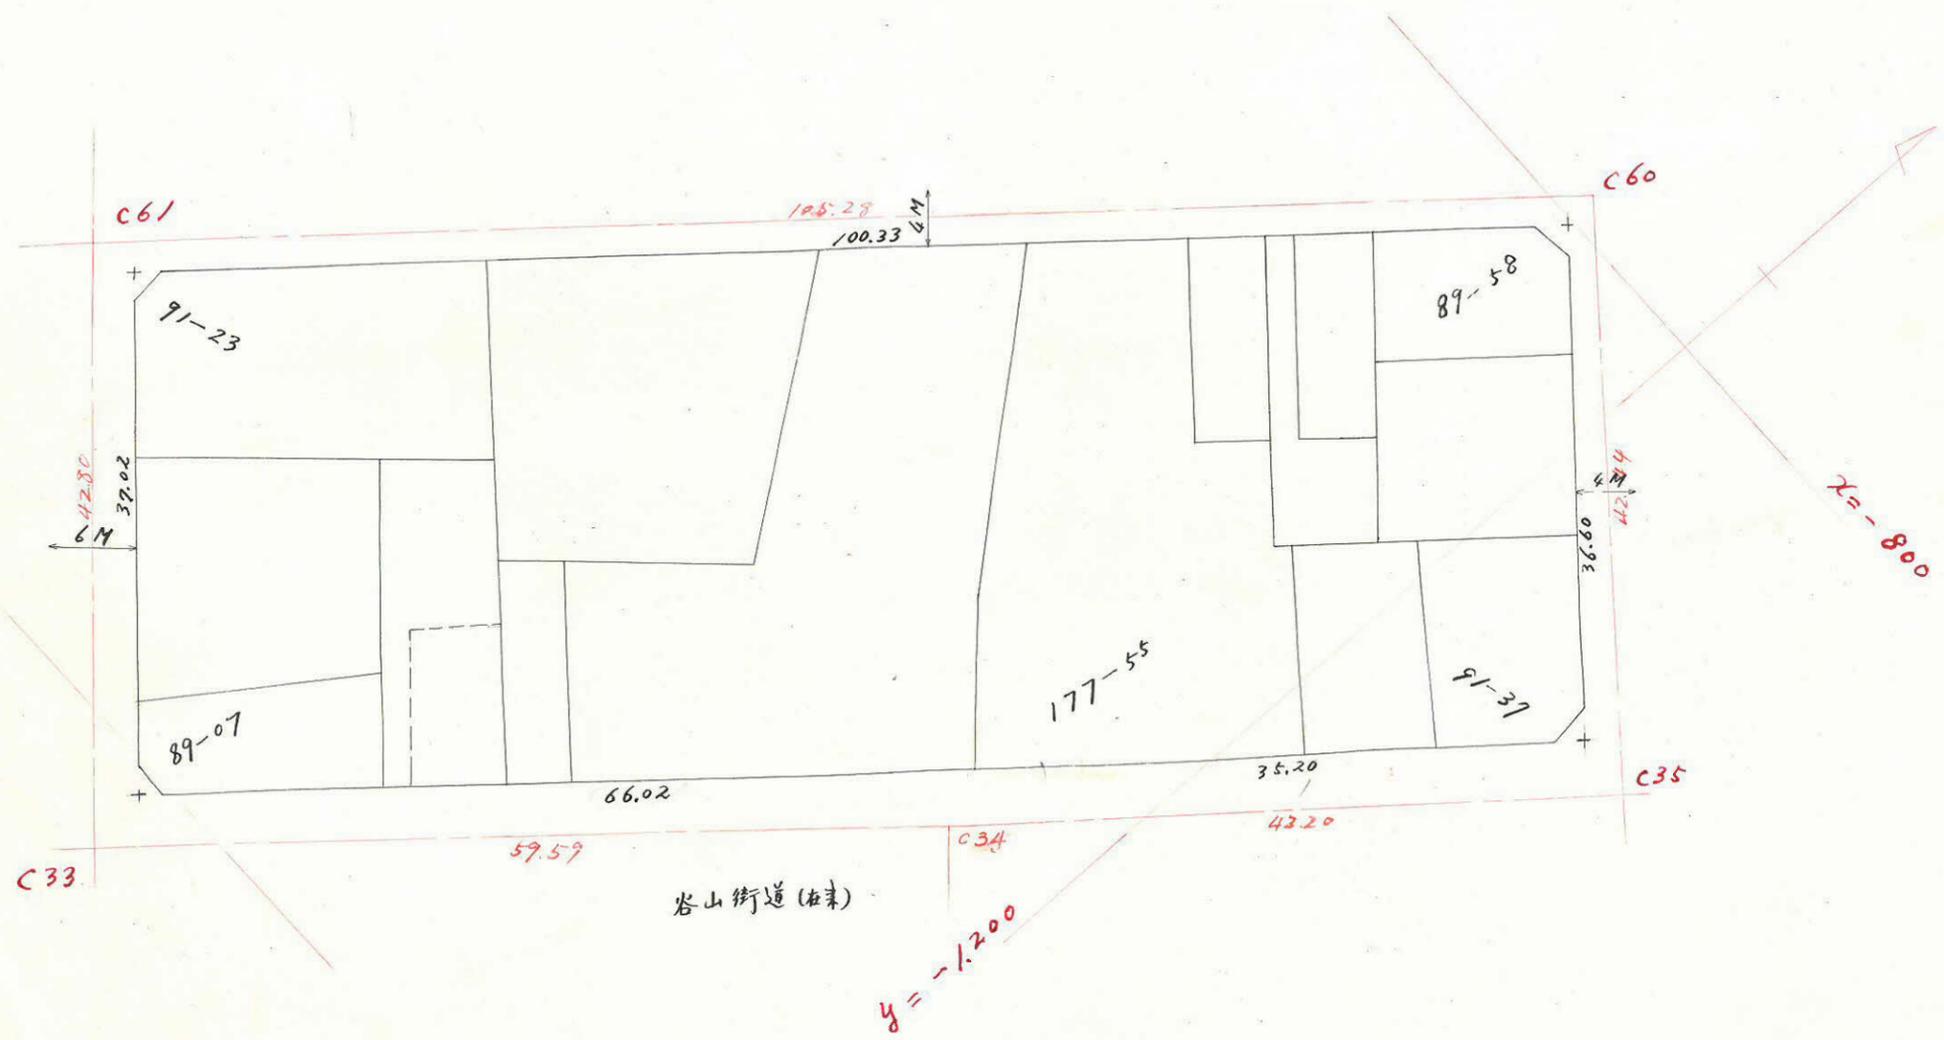

合計面積	3.750 M ² .24	1104.45
剪除面積	2.02+2.37+2.12+1.65 = 8.16	2.45
割込面積	3.742.08	1132.00