


課長 係長 測量士 係



この図面等は、土地区画整理事業に関する参考資料として提供しています。
 ○図面等は換地処分時のものであり、現在の状況とは異なる場合があります。
 ○図面等によって、境界等が確定されるものではありません。

(分筆前)
 確定面積平面図 S = 1/500


ブロック番号 脇田 76号
 新地名 町 丁目
 中庭測量 昭和41年 2月 日

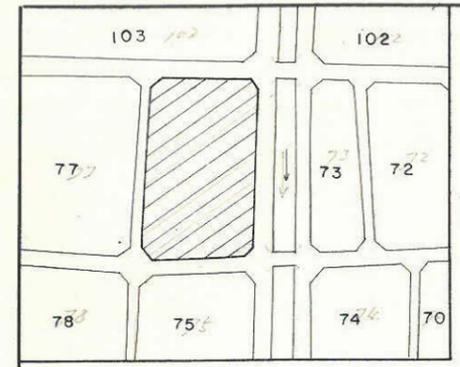


u.l.b.b. 両側

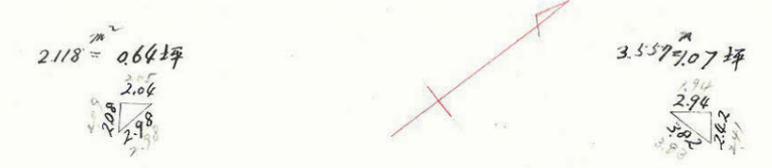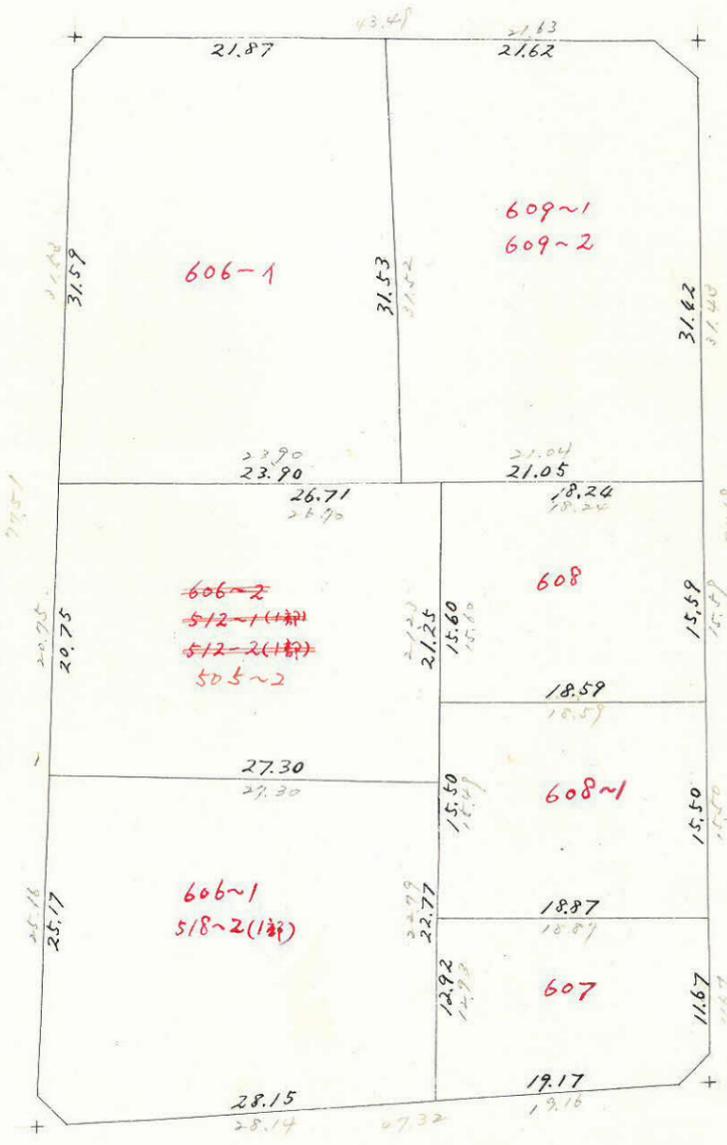

谷山街道(在来)

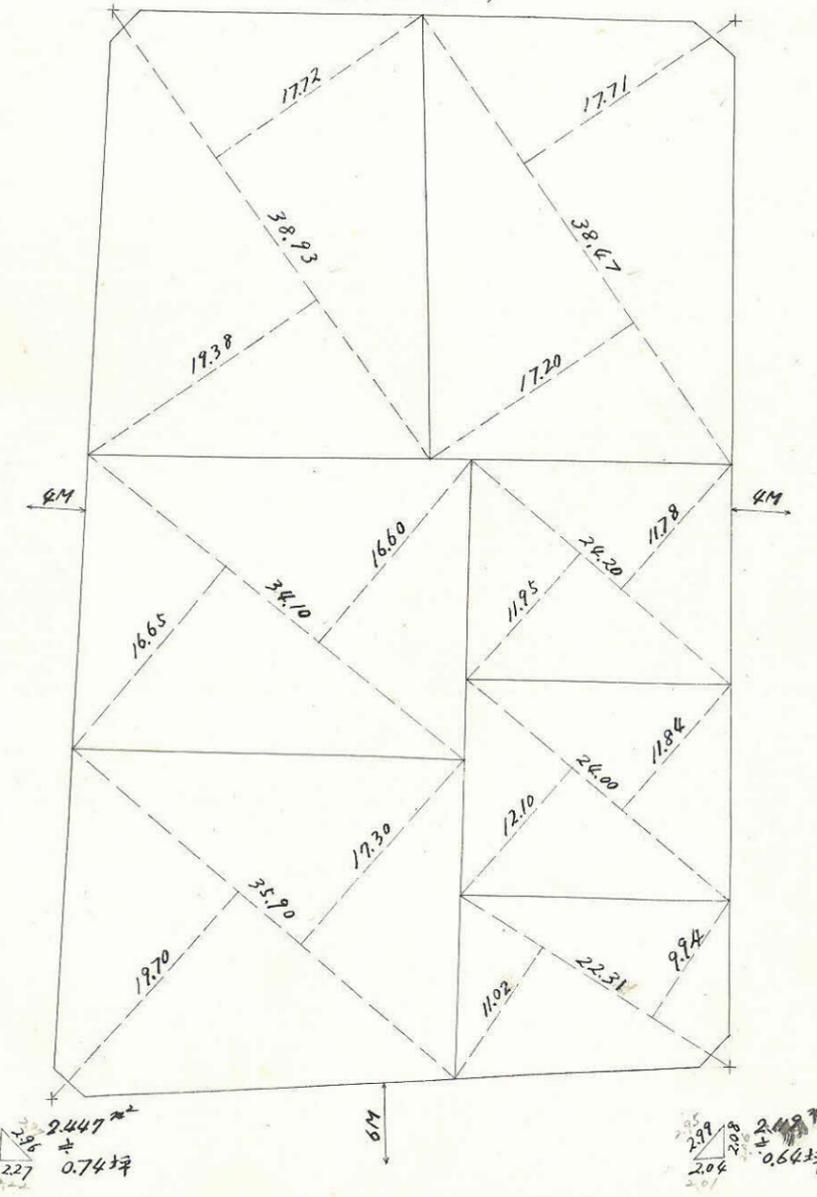

この図面等は、土地区画整理事業に関する参考資料として提供しています。
 ○図面等は換地処分時のものであり、現在の状況とは異なる場合があります。
 ○図面等によって、境界等が確定されるものではありません。

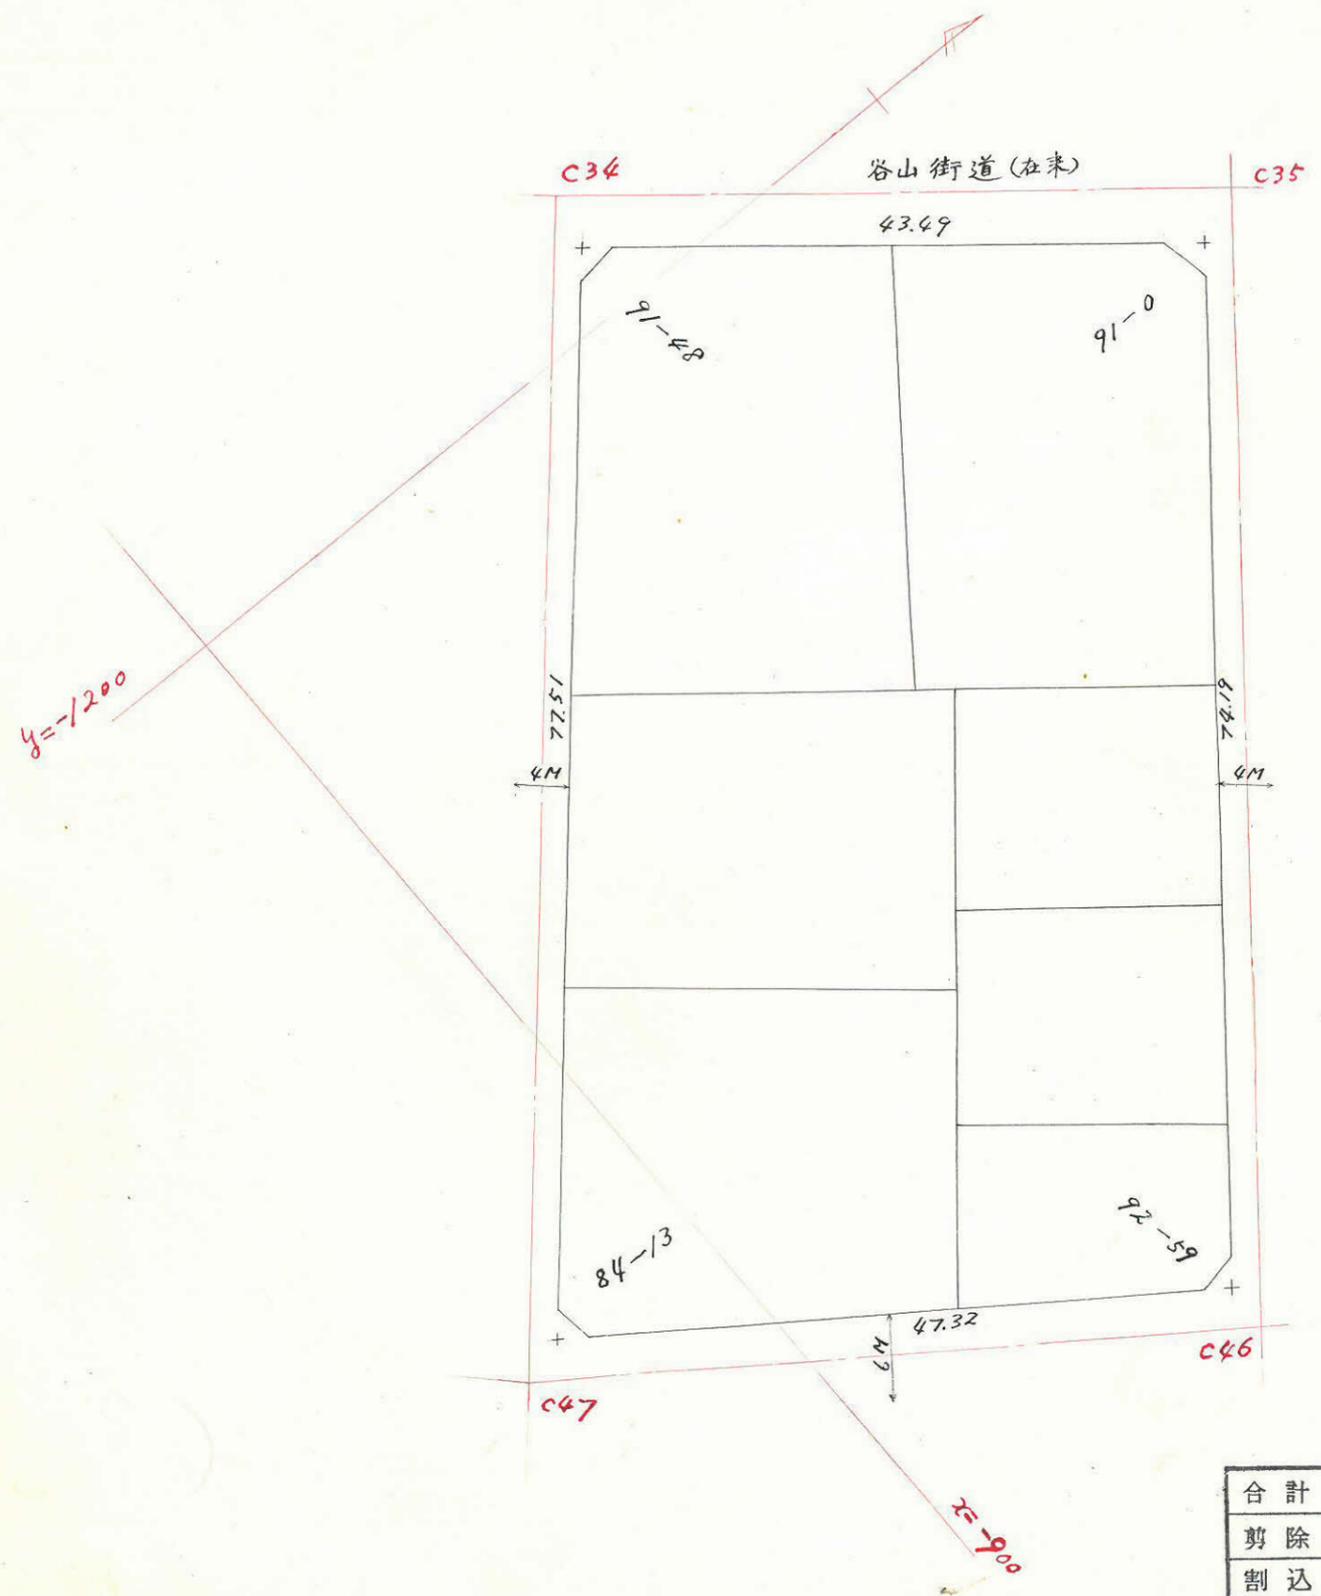

| | | |
|------|-----------------------------------|------------|
| 合計面積 | 3,437.75 M ² | 1,039.92 坪 |
| 剪除面積 | 2.11 + 2.44 + 3.55 + 2.11 = 10.21 | 3.09 |
| 割込面積 | 3,427.54 | 1,036.83 |