
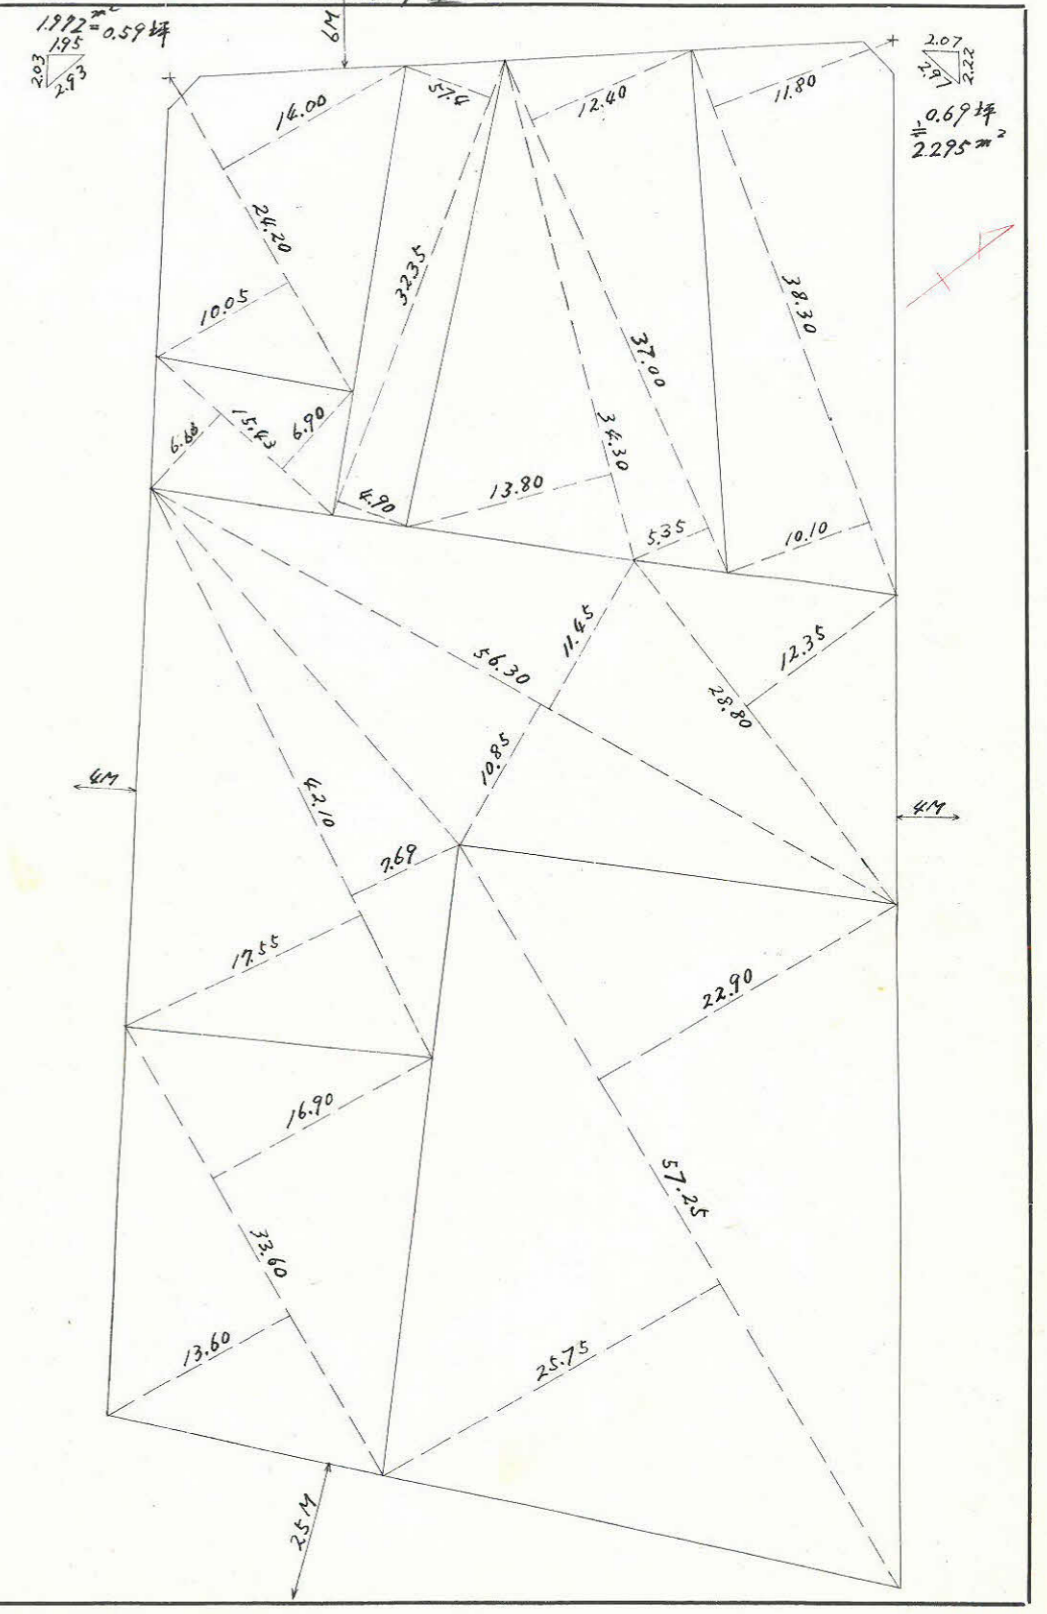
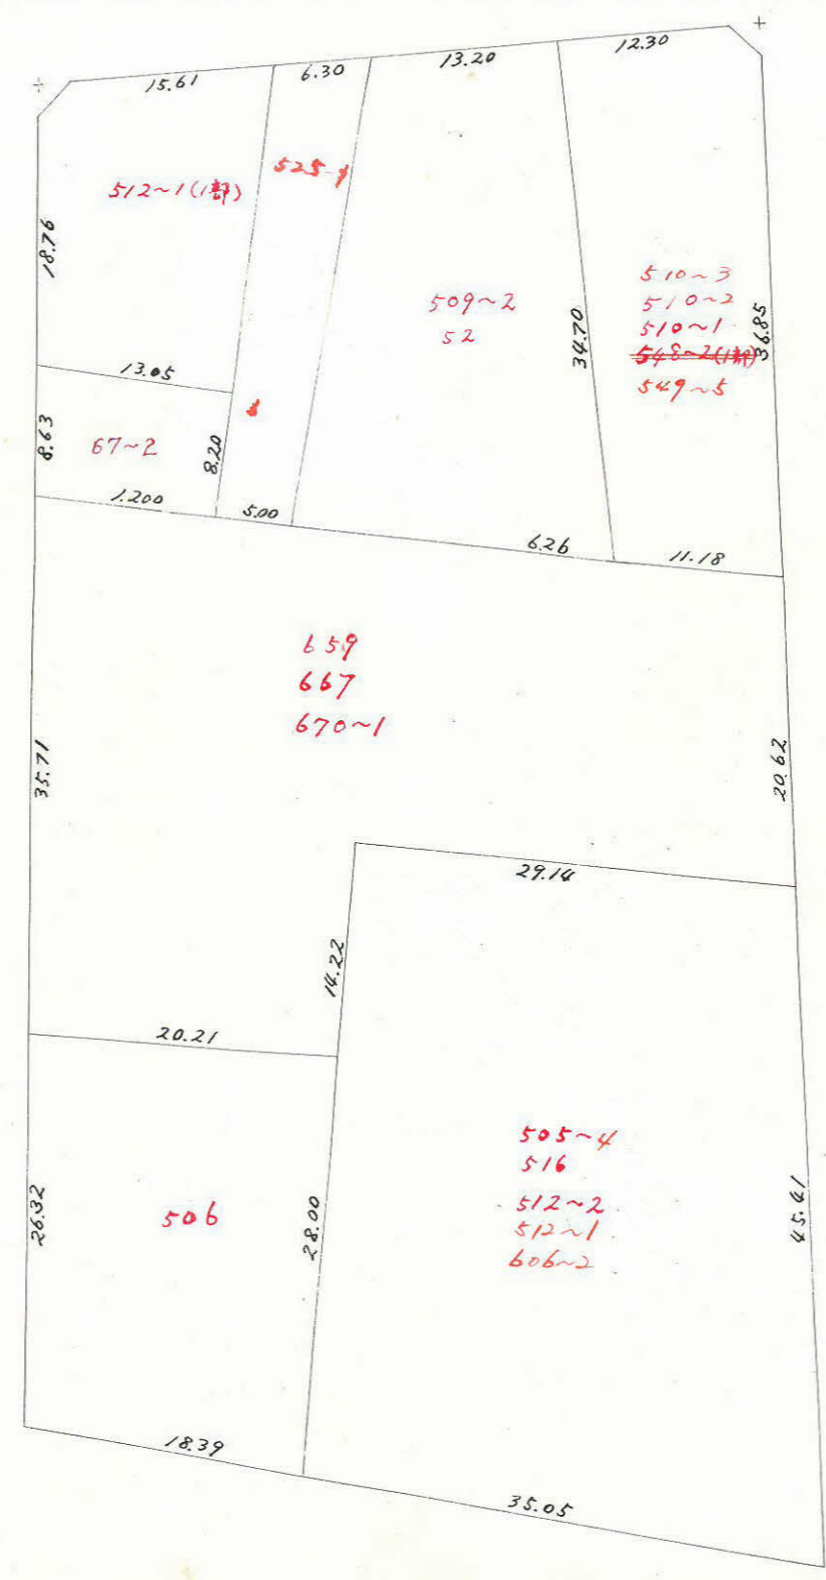


課長 係長 測量士 係


この図面等は、土地区画整理事業に関する参考資料として提供しています。
 ○図面等は換地処分時のものであり、現在の状況とは異なる場合があります。
 ○図面等によって、境界等が確定されるものではありません。

(分筆前)
 確定面積平面図 S = 1/500

ブロック番号 脇田 75 号
 新地名 町 丁目
 中産測量 昭和41年2月 日

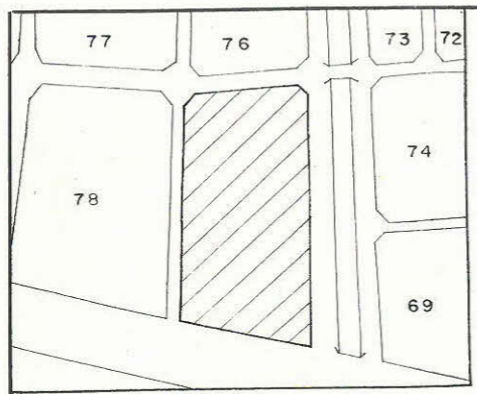

合計面積	4.794 M ² 15	1.450.23
剪除面積	+ 1.97 + 2.29 = 4.26	1.28
割込面積	4.791.86	1.468.95

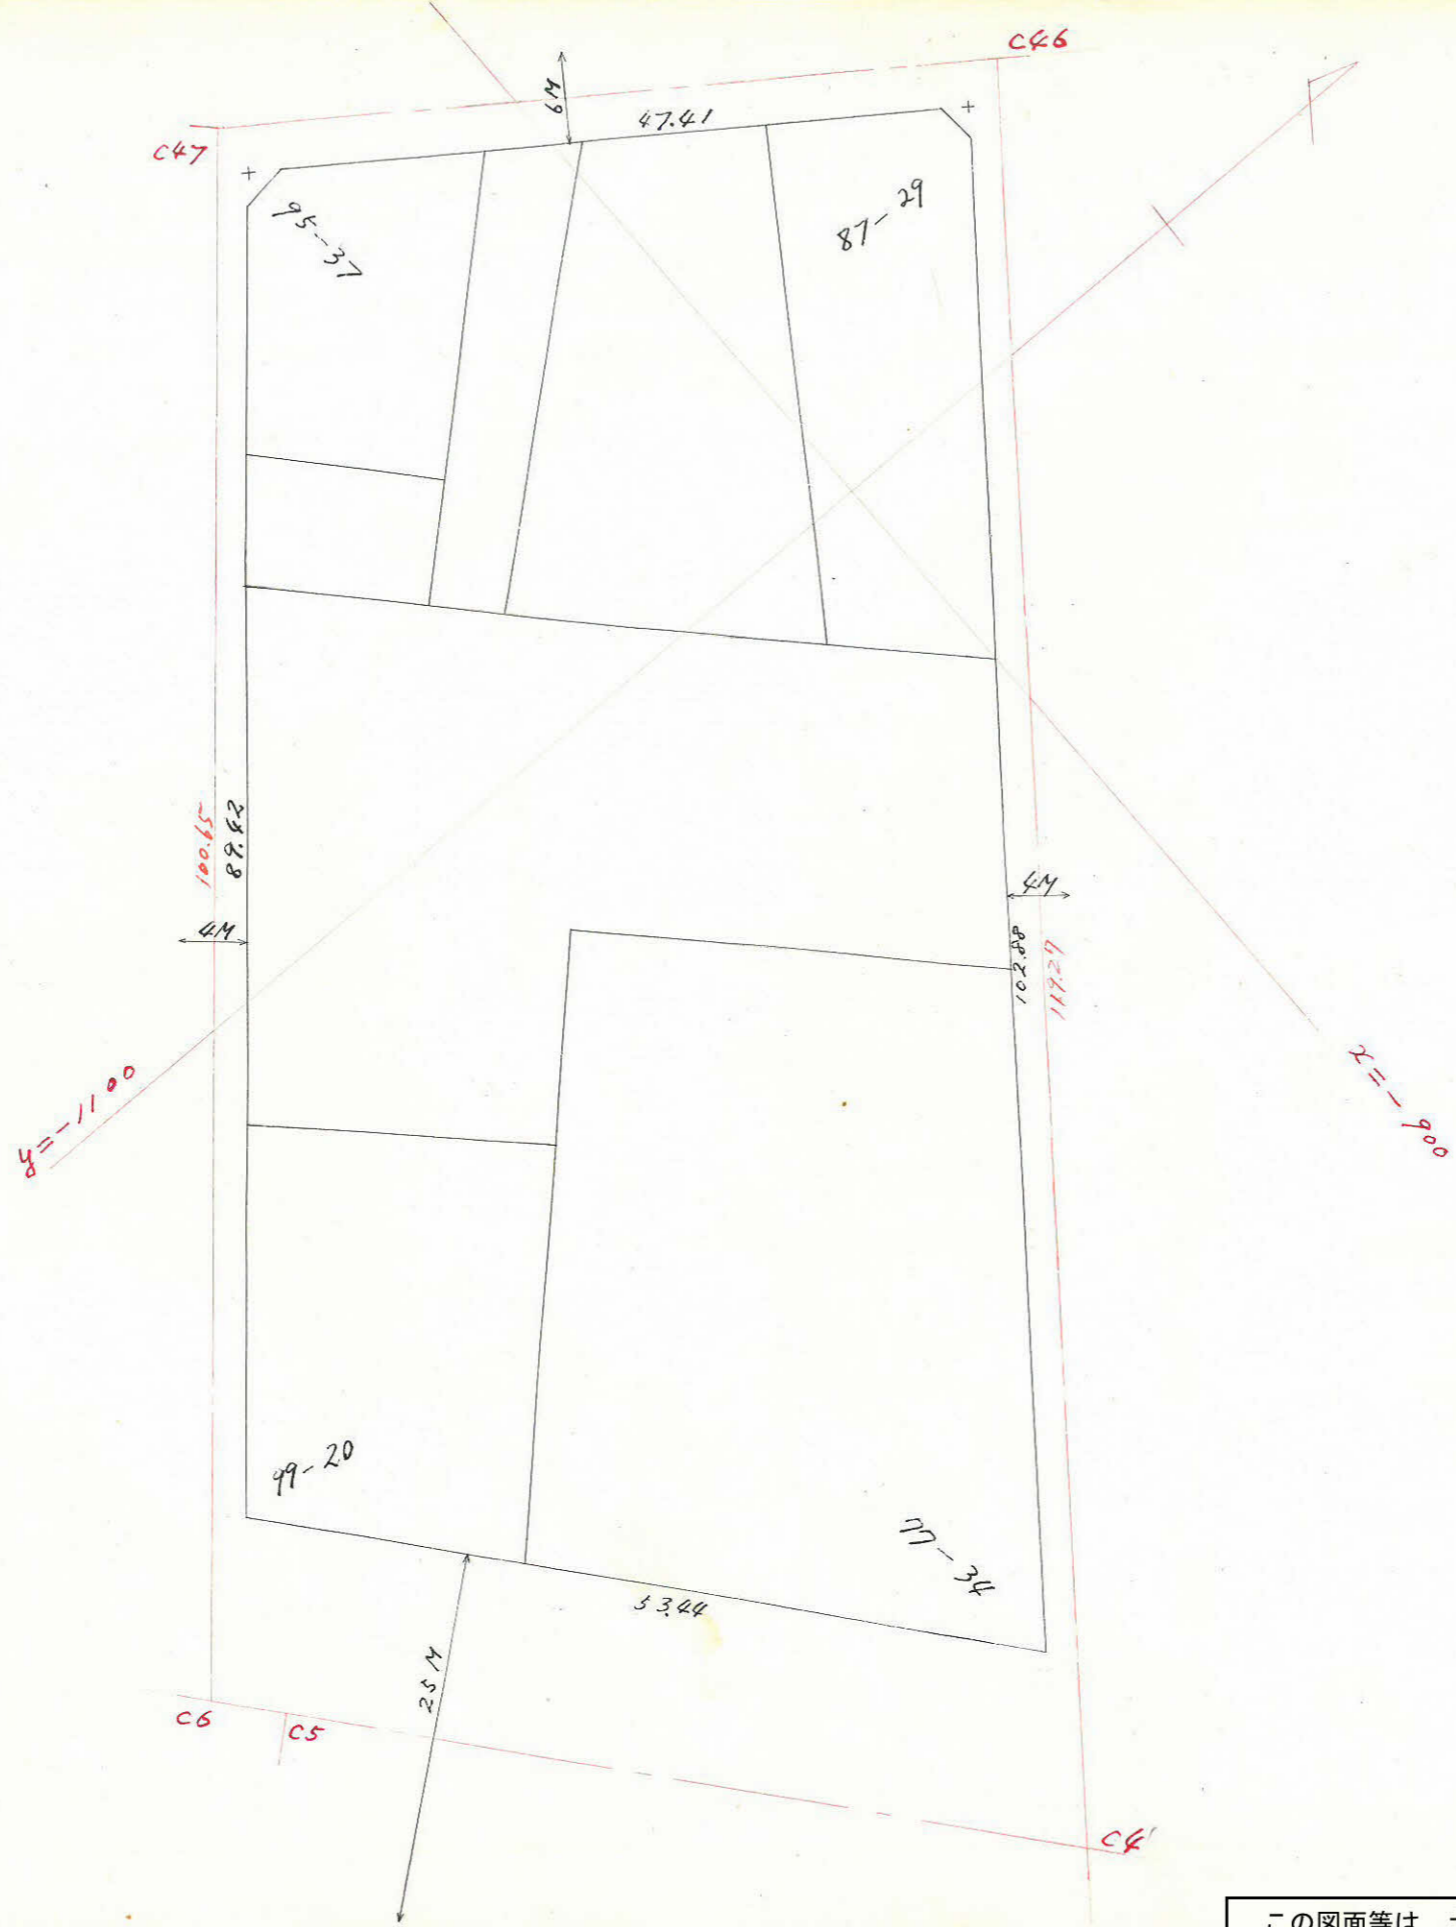

この図面等は、土地区画整理事業に関する参考資料として提供しています。
 ○図面等は換地処分時のものであり、現在の状況とは異なる場合があります。
 ○図面等によって、境界等が確定されるものではありません。