

課	長	係	長	測	量	士	係

(分 筆 前)

確定面積平面図 S = $\frac{1}{500}$



ブロック番号

脇田

80 号

新地名 町 丁目


中庭測量 昭和41年 2月 日

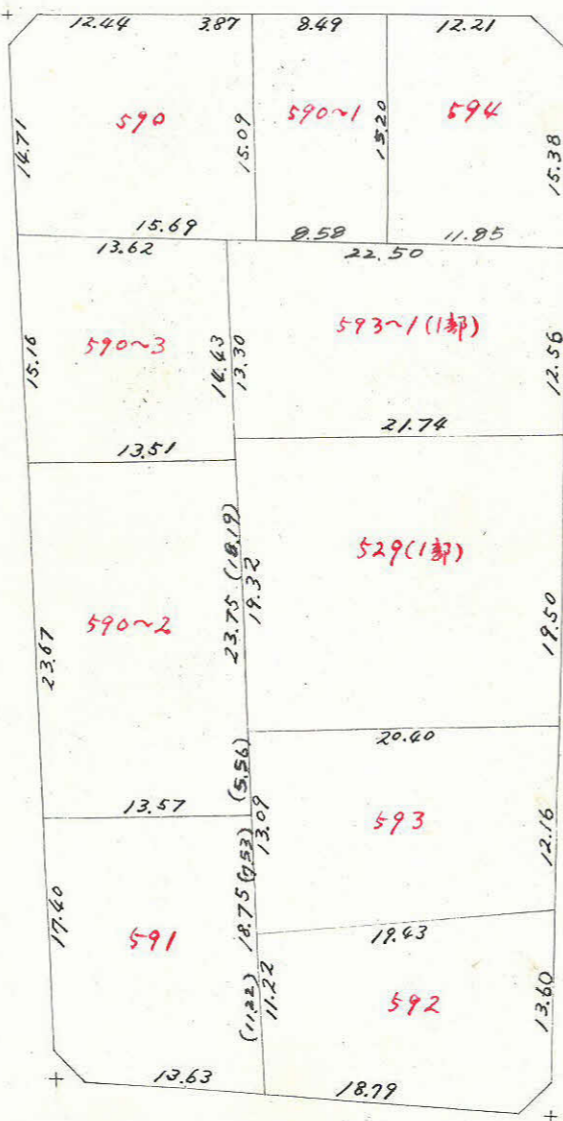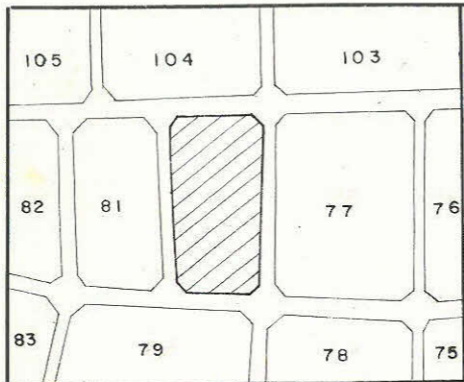

$2.223 \text{ m}^2 = 0.67 \text{ 坪}$



$3.004 = 0.90 \text{ 坪}$

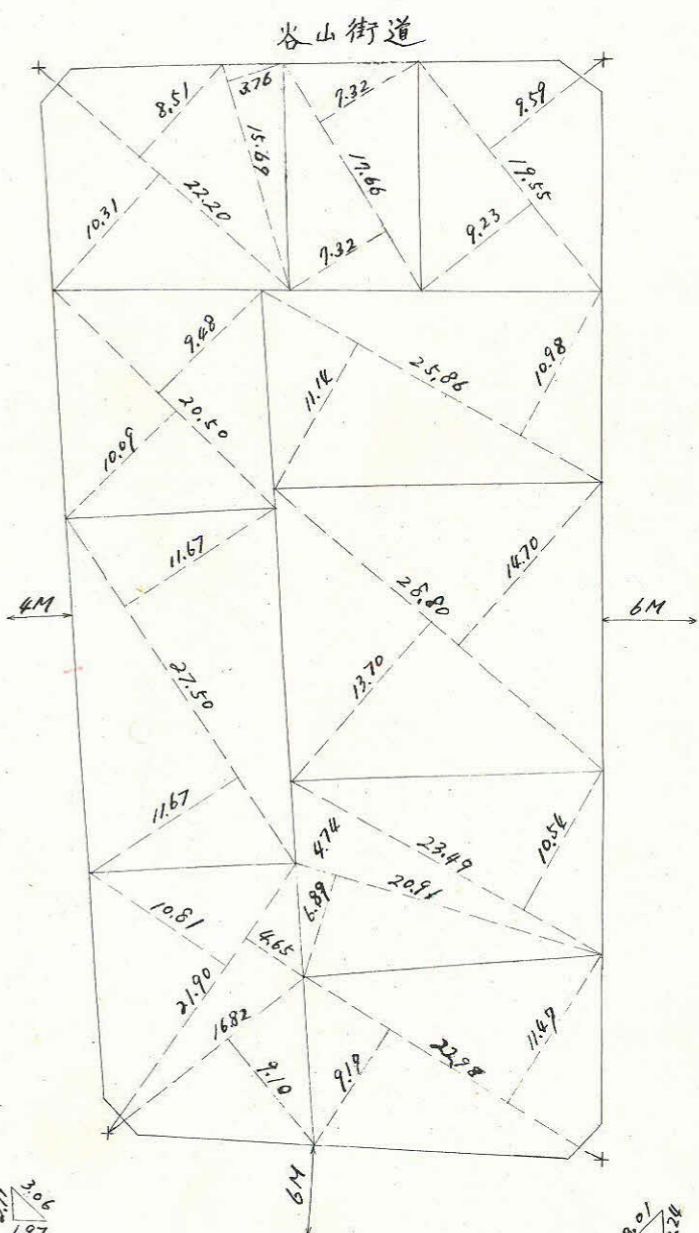

$2.062 \text{ m}^2 = 0.62 \text{ 坪}$




$2.455 = 0.73 \text{ 坪}$



この図面等は、土地区画整理事業に関する参考資料として提供しています。
 ○図面等は換地処分時のものであり、現在の状況とは異なる場合があります。
 ○図面等によって、境界等が確定されるものではありません。

この図面等は、土地区画整理事業に関する参考資料として提供しています。
 ○図面等は換地処分時のものであり、現在の状況とは異なる場合があります。
 ○図面等によって、境界等が確定されるものではありません。

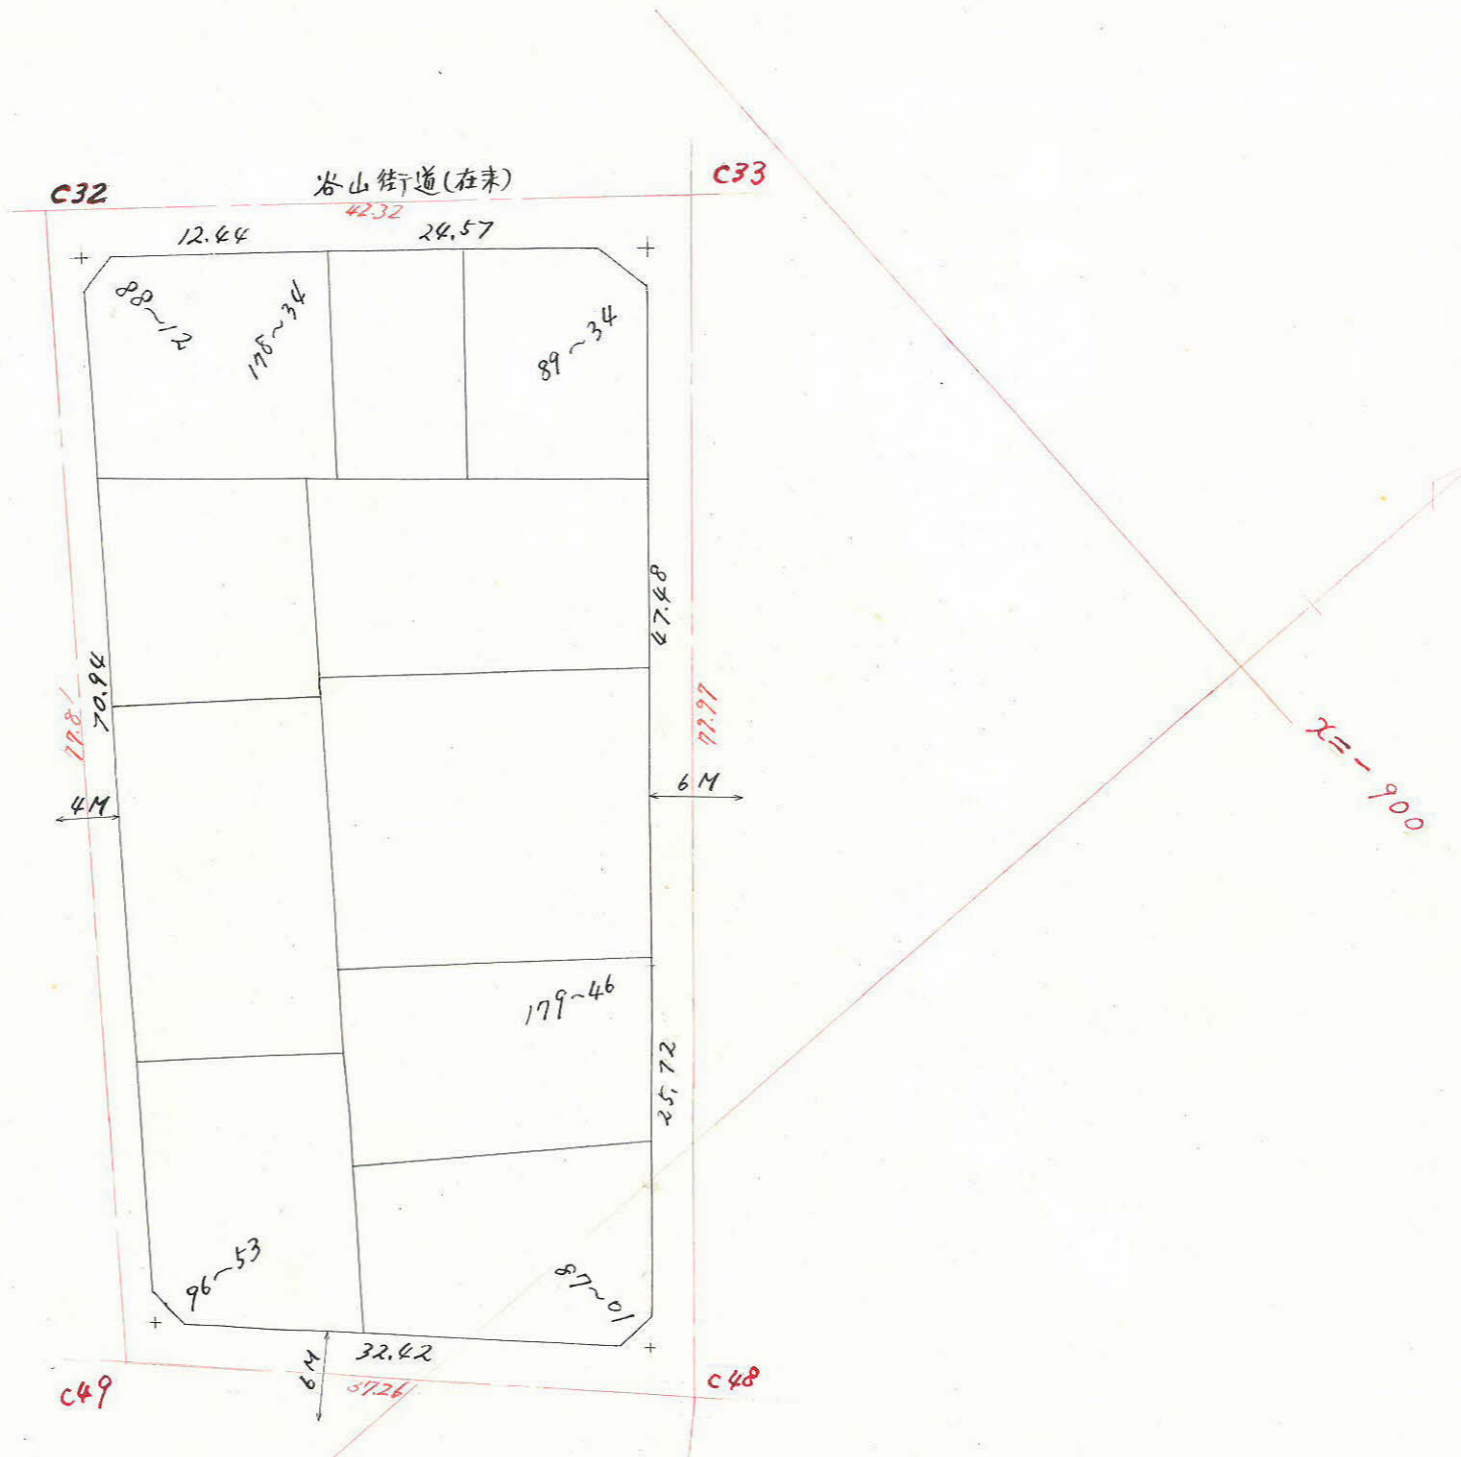

合計面積	2502 M ² 59	757 ^坪 .04
剪除面積	2.44+2.06+3.00+2.22 = 9.72	2.92
割込面積	2492.87	754.12