

課長 係長 測量士 係

この図面等は、土地区画整理事業に関する参考資料として提供しています。
 ○図面等は換地処分時のものであり、現在の状況とは異なる場合があります。
 ○図面等によって、境界等が確定されるものではありません。

(分 筆 前)

確定面積平面図 S = 1/500




ブロック番号


脇田

111 号

新地名 町 丁目

中庭測量 昭和41年 2月 日

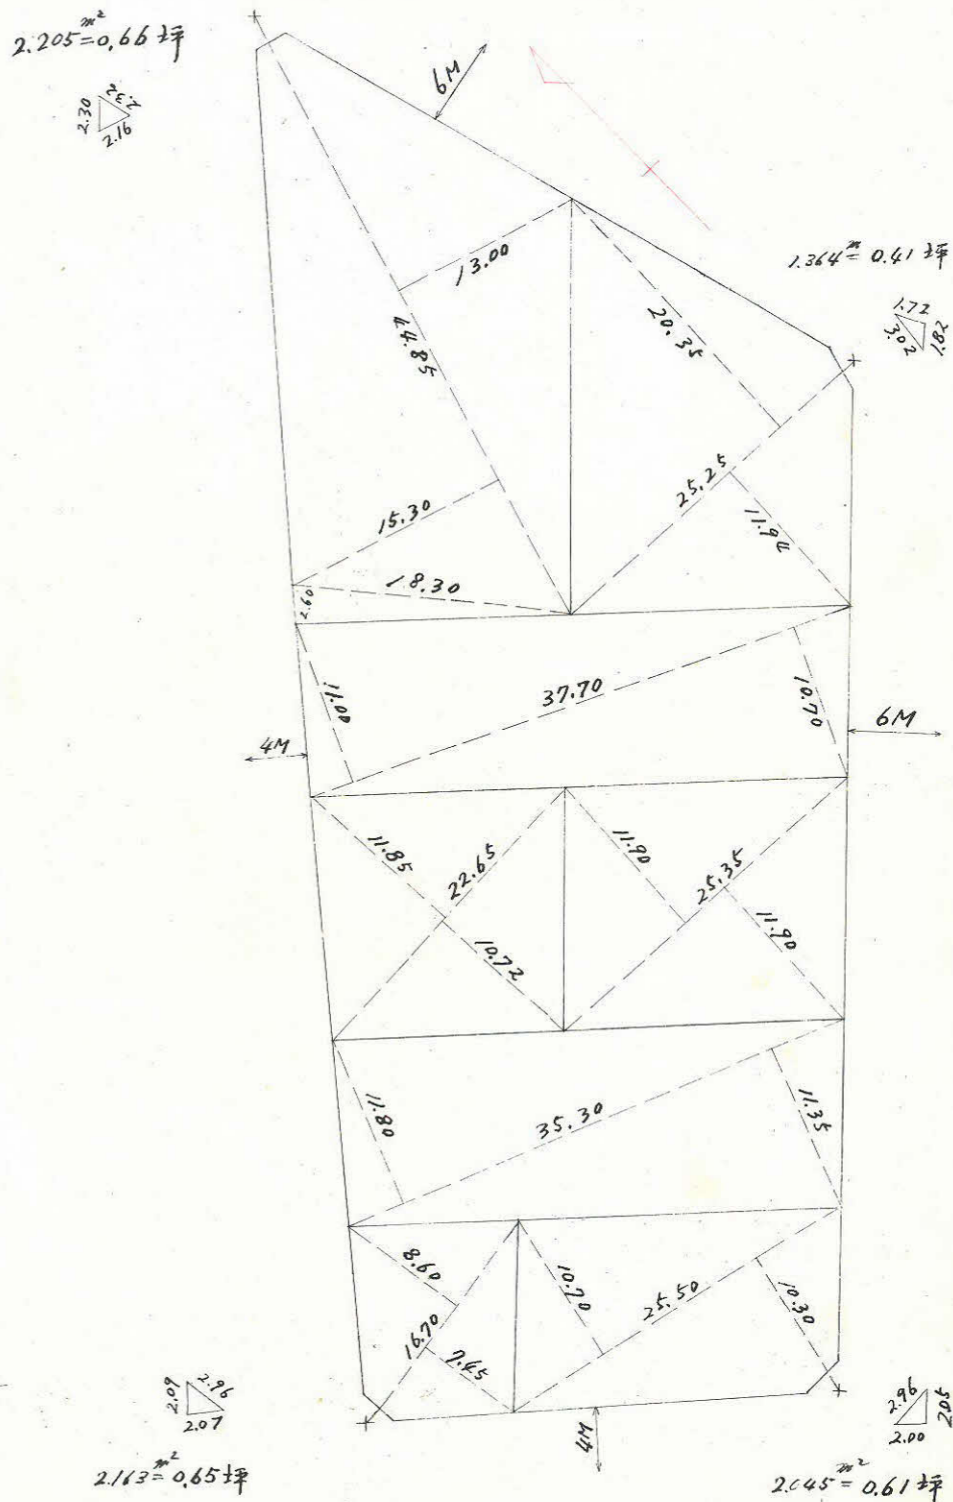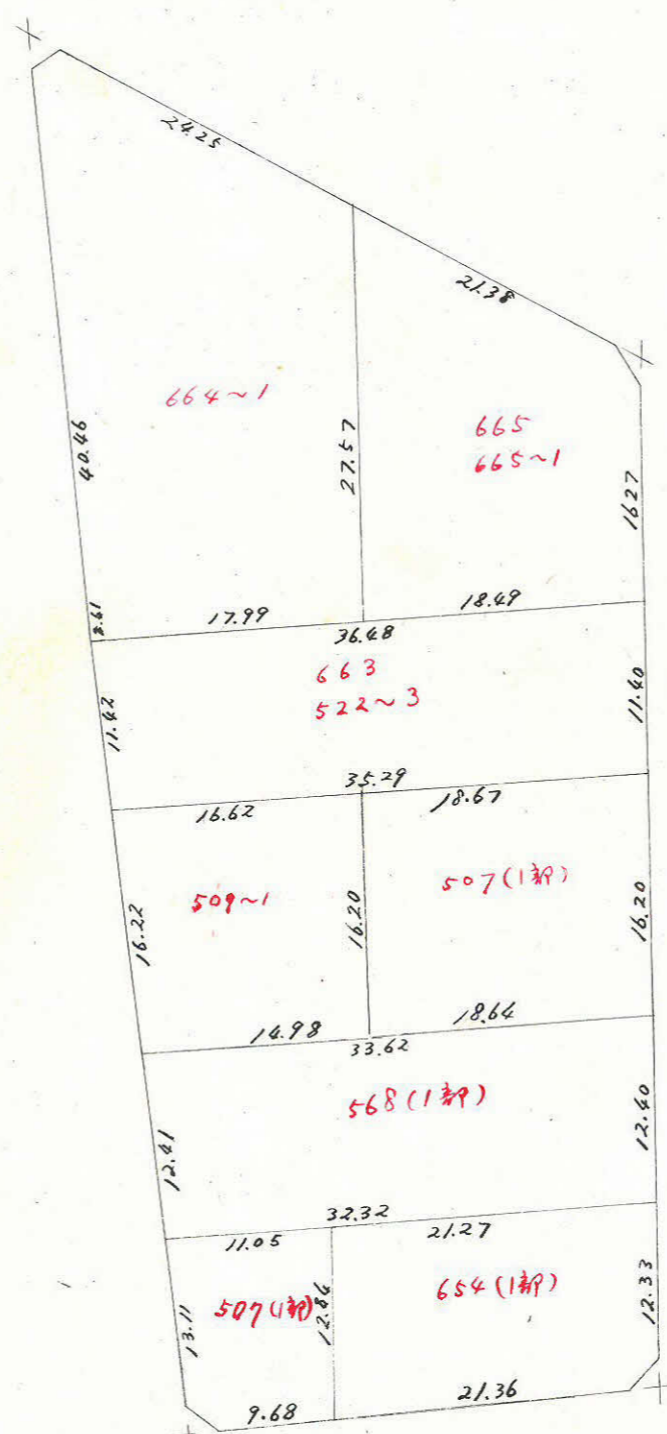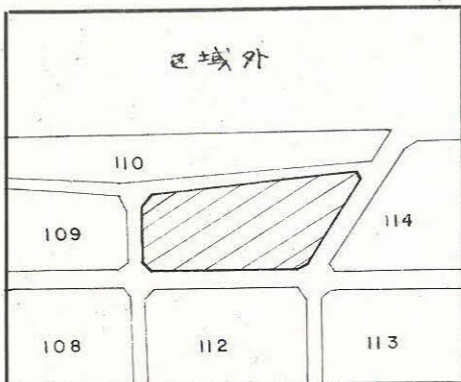

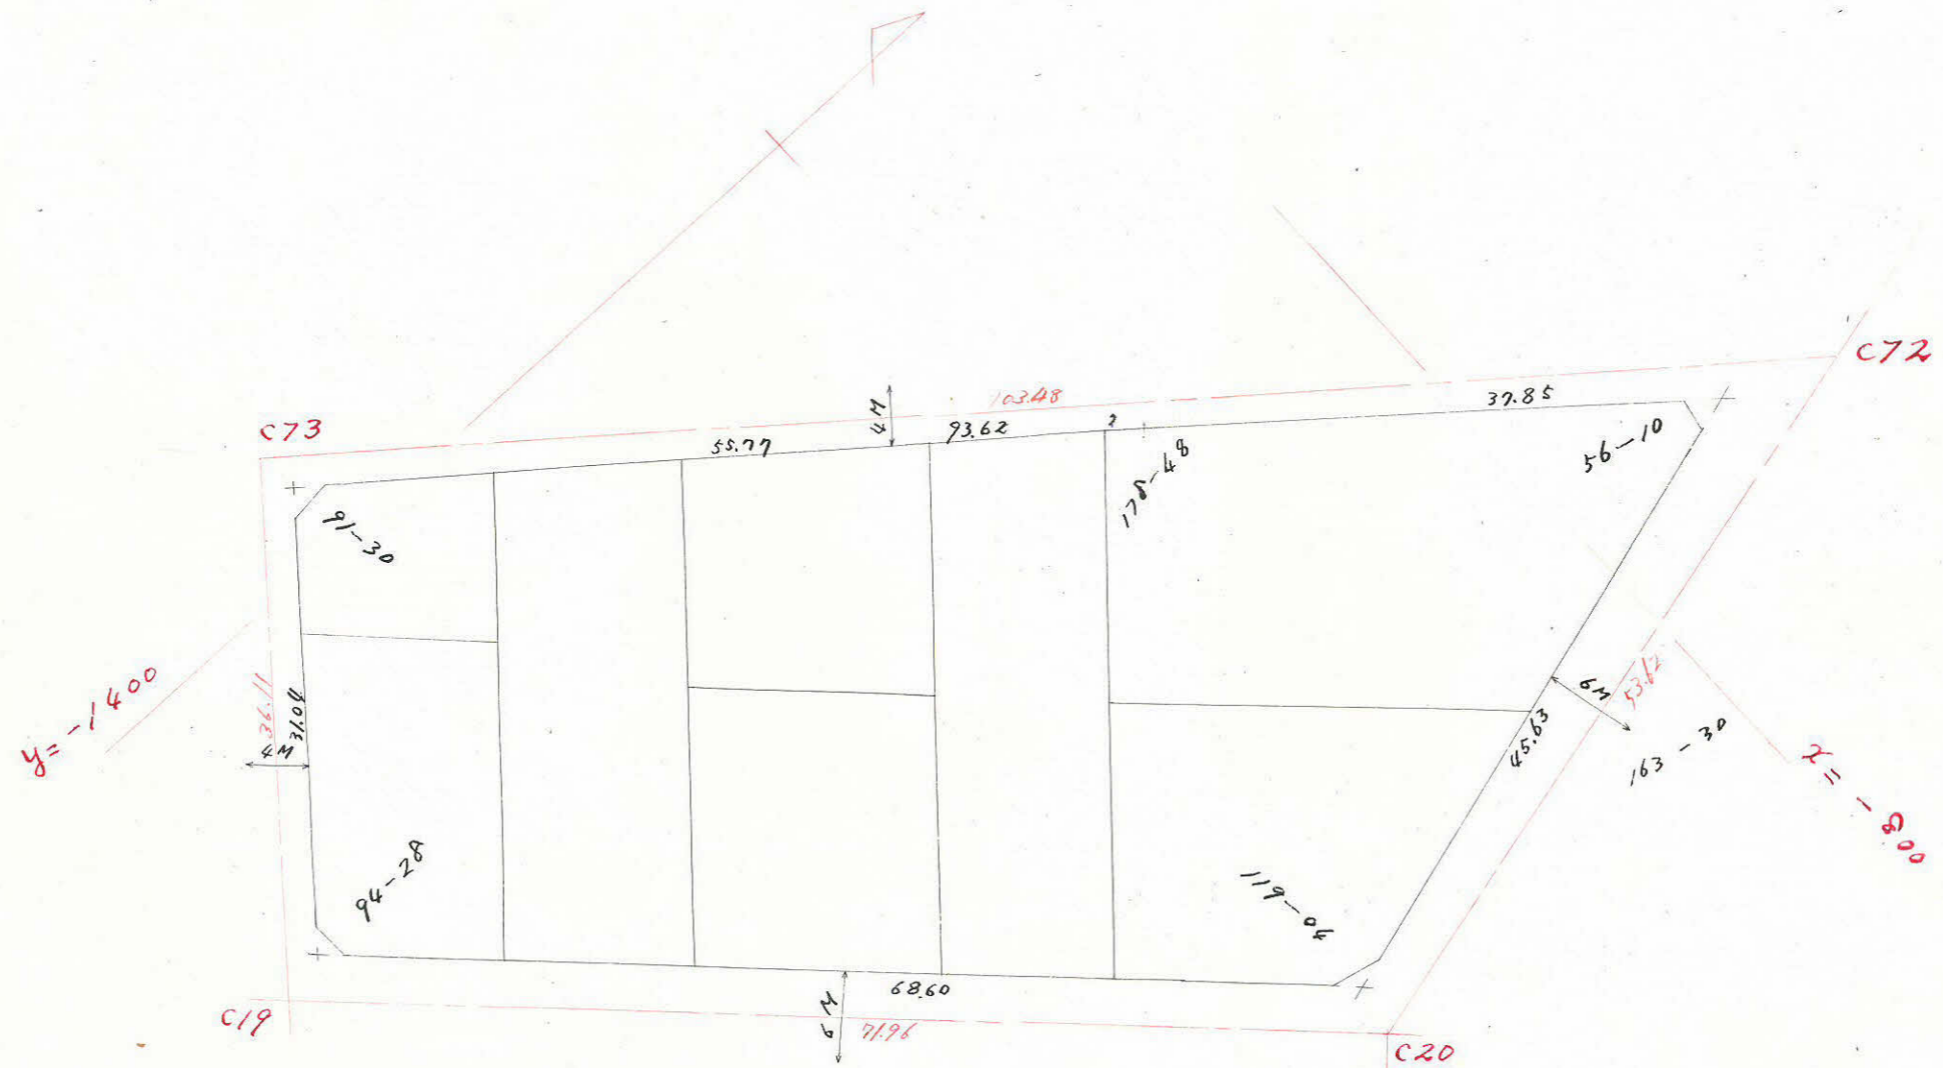

合計面積		2.842.78 ^{M²}	859.96 ^坪
剪除面積	1.36+2.04+2.16+2.20=	7.76	2.33
割込面積		2.835.02	857.61

この図面等は、土地区画整理事業に関する参考資料として提供しています。
 ○図面等は換地処分時のものであり、現在の状況とは異なる場合があります。
 ○図面等によって、境界等が確定されるものではありません。