

課長	係長	測量士	係


(分筆前)
 確定面積平面図 $S = \frac{1}{500}$

ブロック番号 脇田



105 号

新地名 町 丁目


中庭測量 昭和41年 2月 日

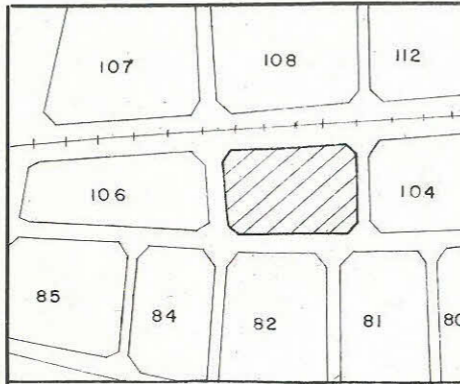

この図面等は、土地区画整理事業に関する参考資料として提供しています。
 ○図面等は換地処分時のものであり、現在の状況とは異なる場合があります。
 ○図面等によって、境界等が確定されるものではありません。

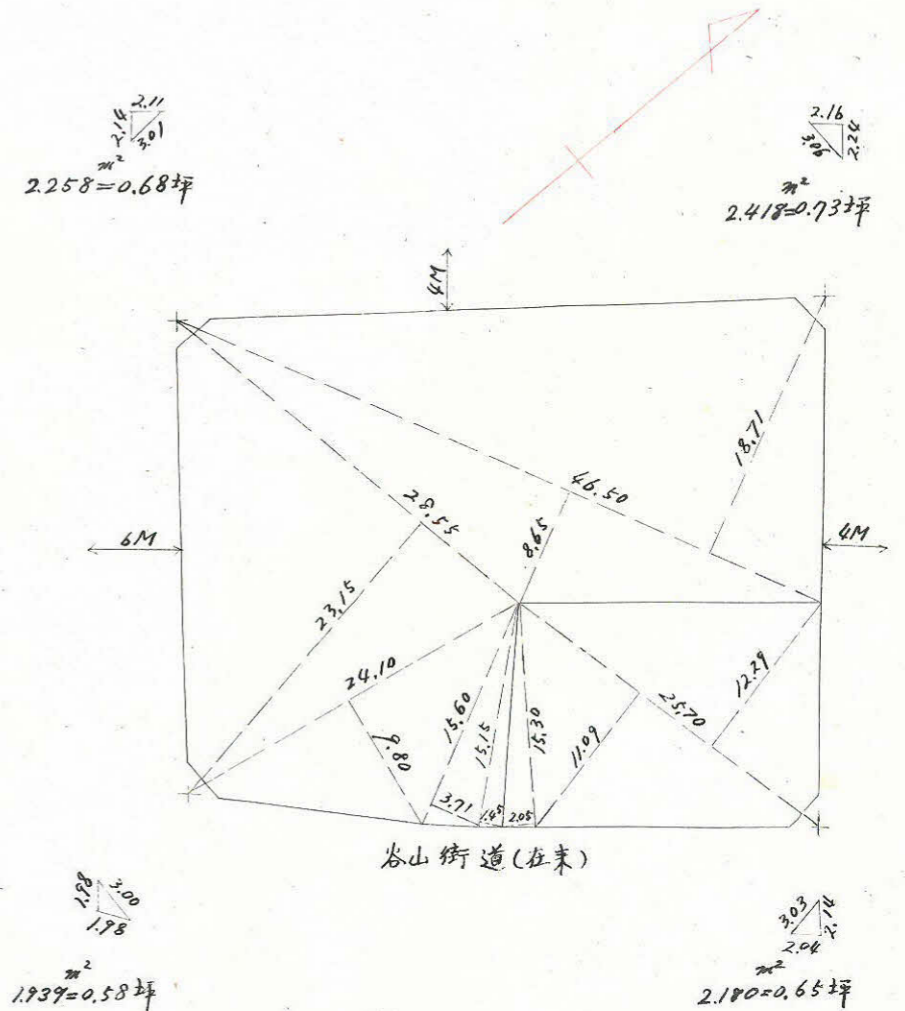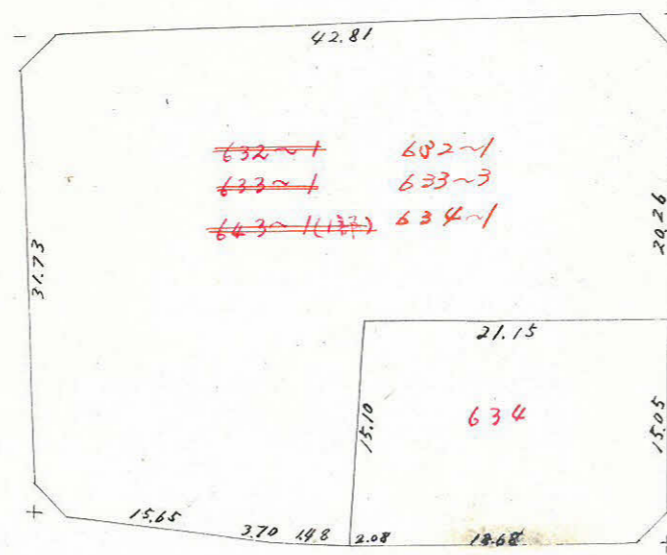

この図面等は、土地区画整理事業に関する参考資料として提供しています。
 ○図面等は換地処分時のものであり、現在の状況とは異なる場合があります。
 ○図面等によって、境界等が確定されるものではありません。

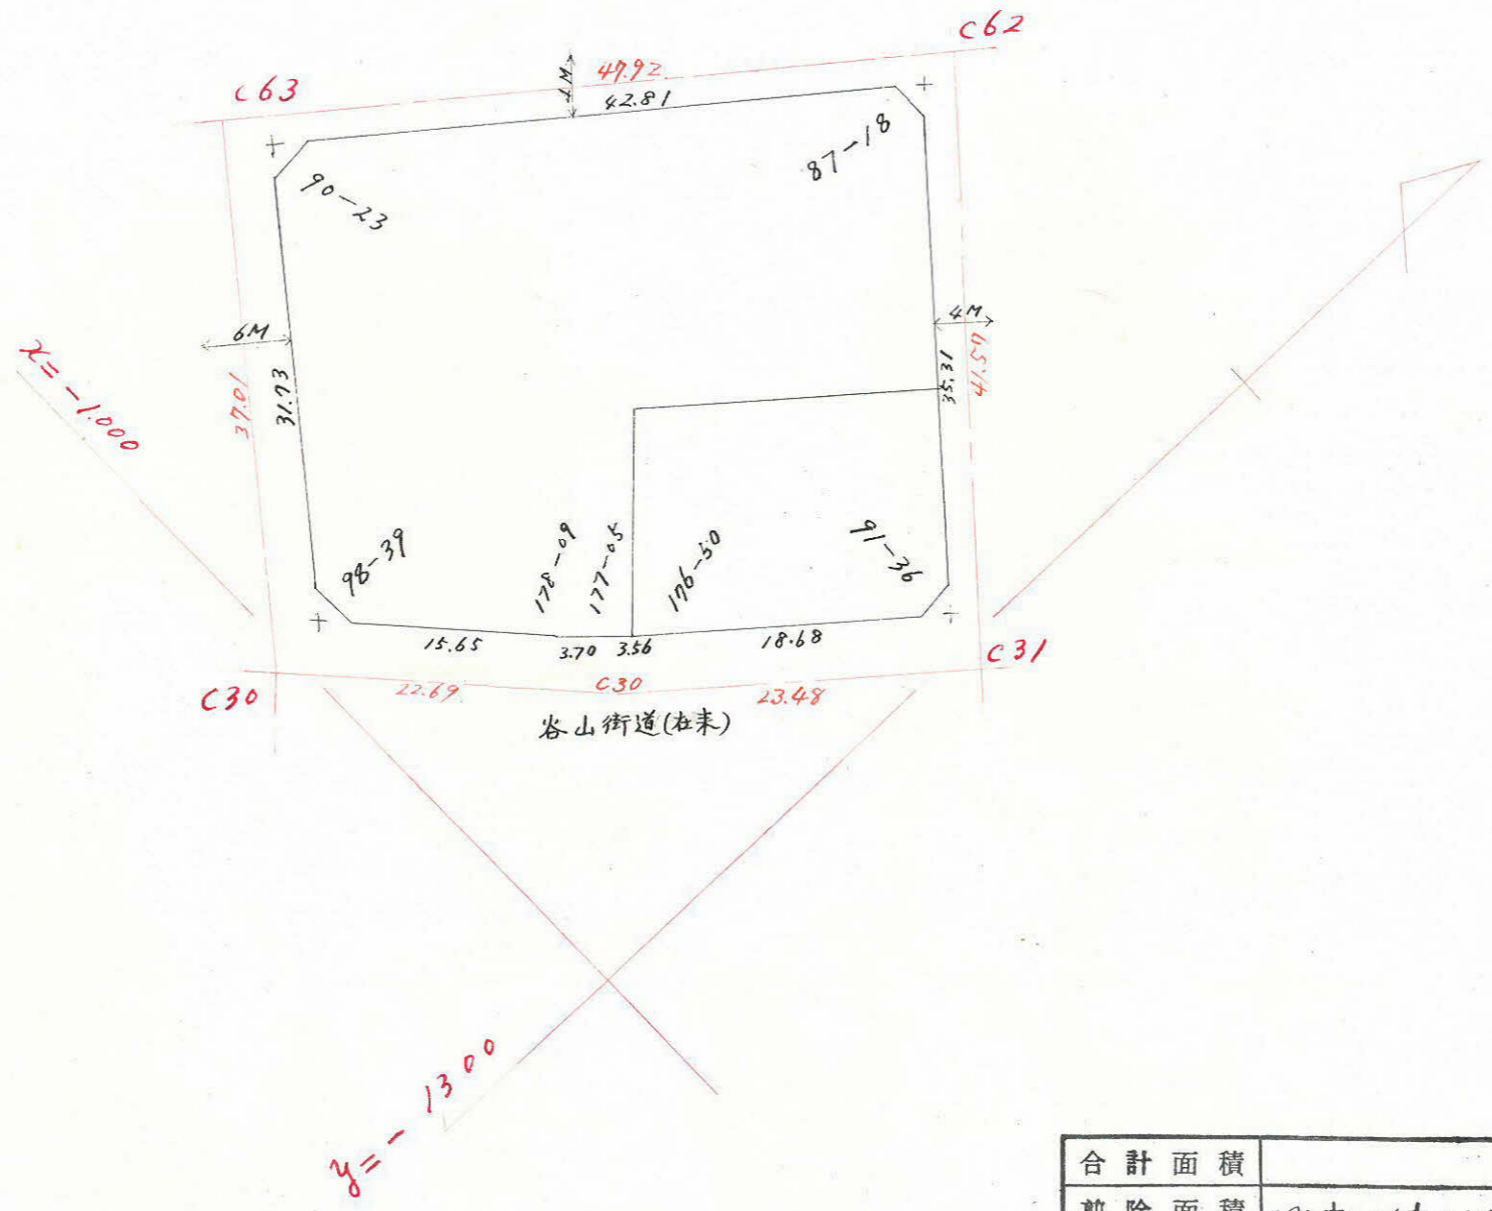

合計面積	1.440 M ² .50	435.75坪
剪除面積	1.93 + 2.25 + 2.41 + 2.18 = 8.77	2.64坪
割込面積	1.431.73	433.11坪