

課長	係長	測量士	係



(分筆前)
確定面積平面図 $S = \frac{1}{500}$

ブロック番号 藤田


82号

新地名 町 丁目

中庭測量 昭和41年 2月 日

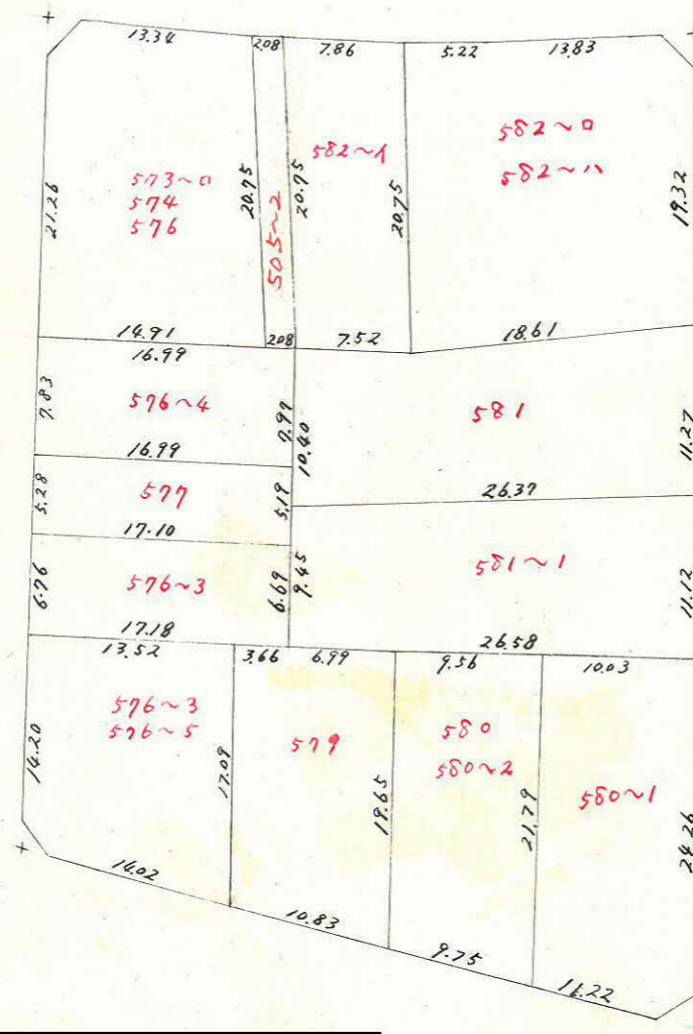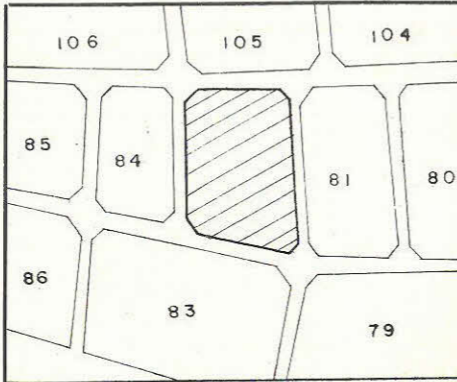


$\frac{1.91}{2.20} \times \frac{2.83}{2.09} = 0.63$ 坪

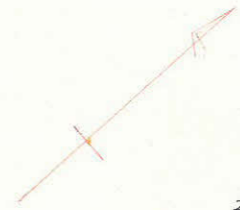

$\frac{1.91}{1.78} \times \frac{2.13}{2.03} = 0.61$ 坪


谷山街道

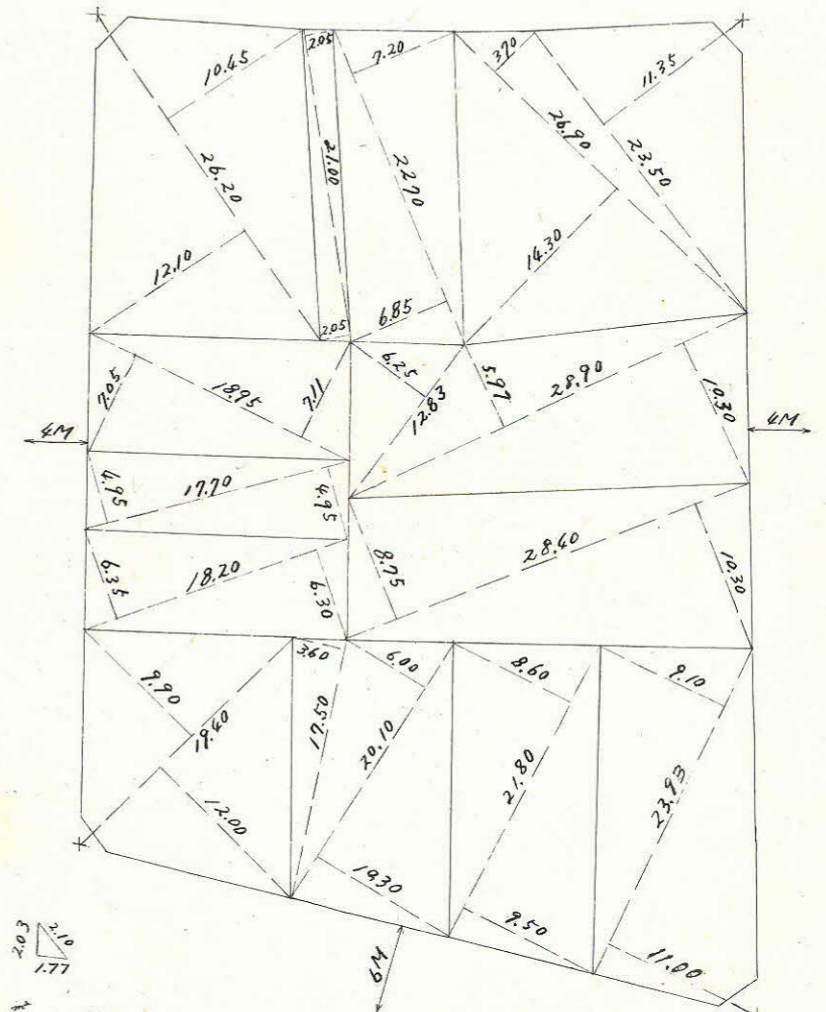

$\frac{2.03}{1.77} \times \frac{2.10}{1.75} = 0.53$ 坪

$\frac{2.99}{2.61} \times \frac{2.20}{2.07} = 0.87$ 坪

この図面等は、土地区画整理事業に関する参考資料として提供しています。
○図面等は換地処分時のものであり、現在の状況とは異なる場合があります。
○図面等によって、境界等が確定されるものではありません。

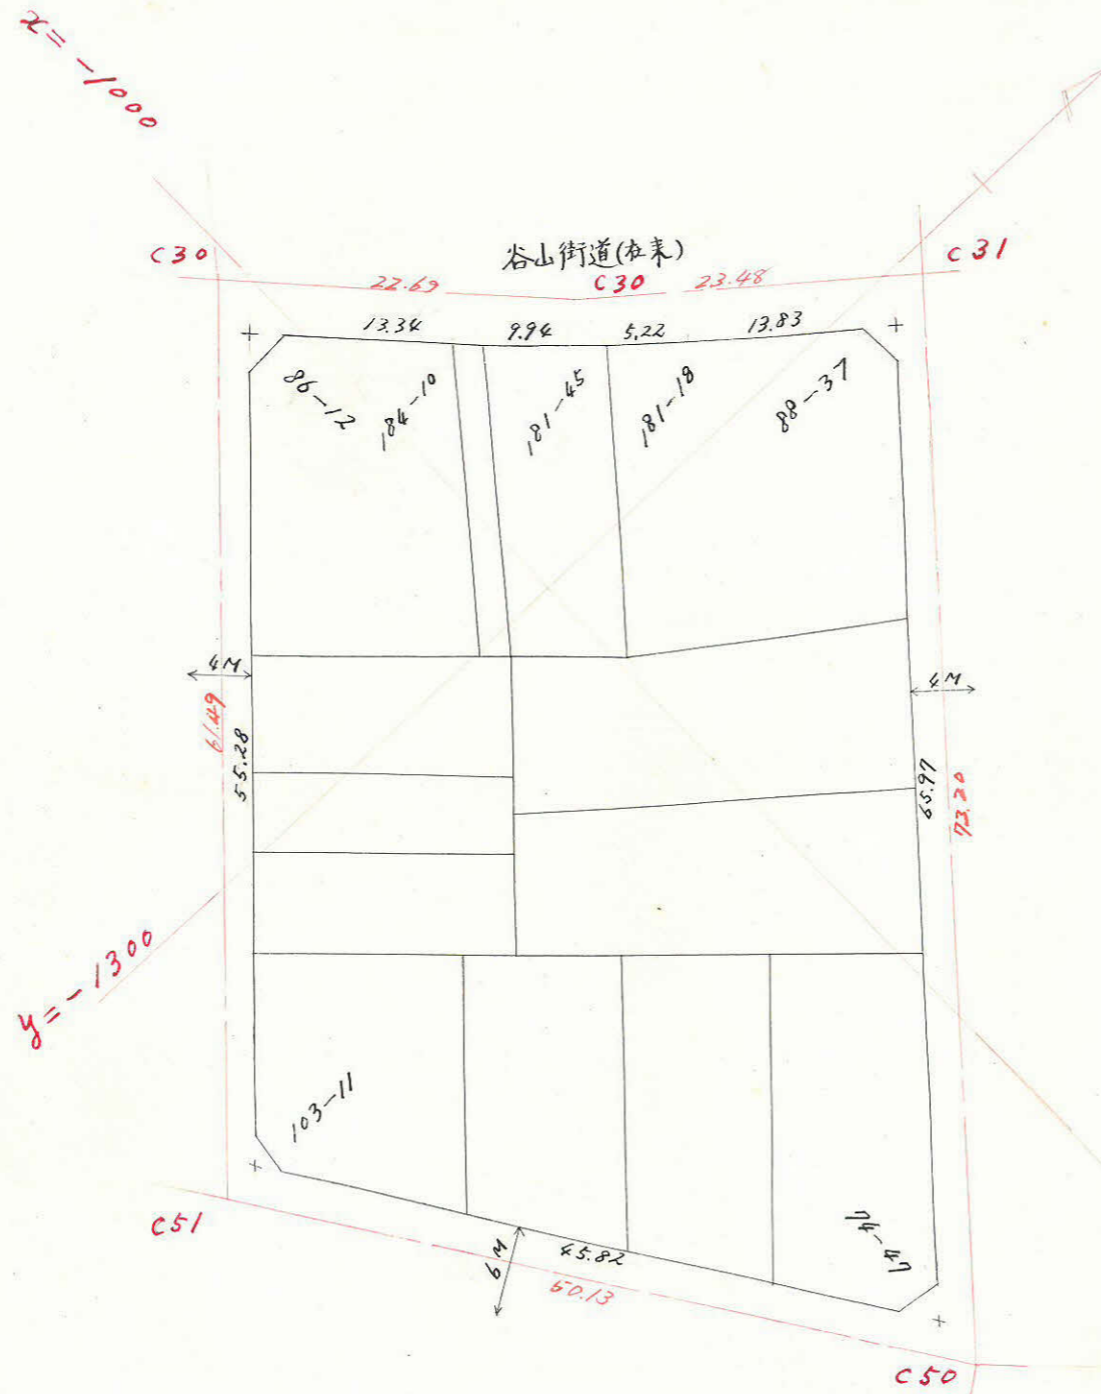

この図面等は、土地区画整理事業に関する参考資料として提供しています。
 ○図面等は換地処分時のものであり、現在の状況とは異なる場合があります。
 ○図面等によって、境界等が確定されるものではありません。

合計面積	2.601 ^{M²} .47	786 ^坪 .94
剪除面積	2.88 + 1.75 + 2.03 + 2.09 = 8.75	2.64
割込面積	2.592.72	784.30