

課長 係長 測量士 係

この図面等は、土地区画整理事業に関する参考資料として提供しています。  
 ○図面等は換地処分時のものであり、現在の状況とは異なる場合があります。  
 ○図面等によって、境界等が確定されるものではありません。

(分筆前)



確定面積平面図  $S = \frac{1}{500}$

ブロック番号 脇田



83 号

新地名 町 丁目


中産測量 昭和41年 2 月 日

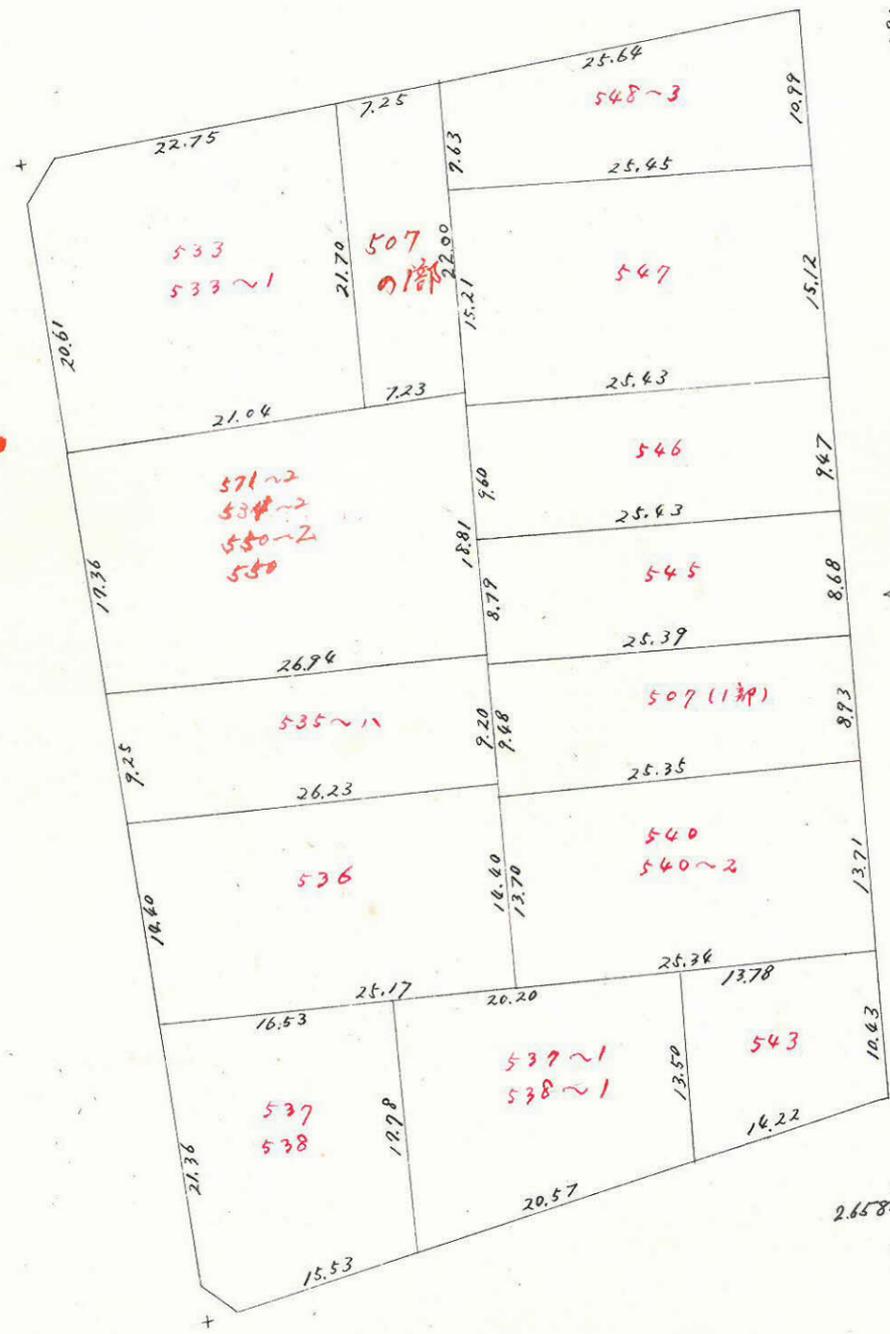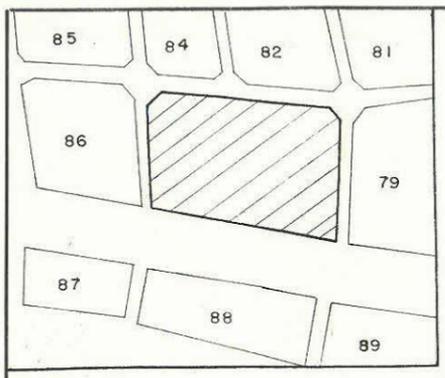

$3.157 \text{ m}^2 = 0.95 \text{ 坪}$

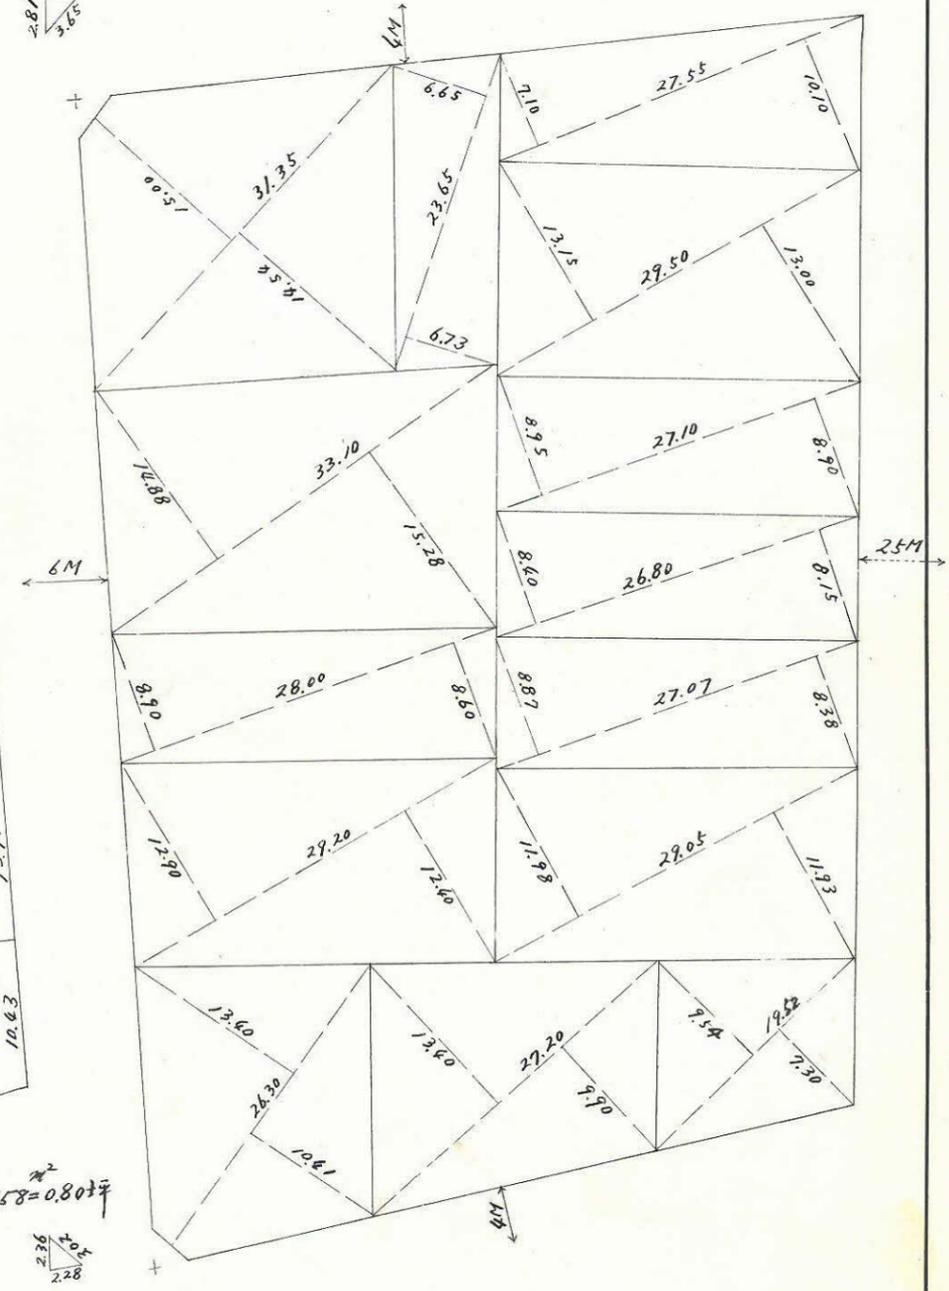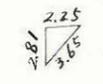

$2.658 \text{ m}^2 = 0.80 \text{ 坪}$

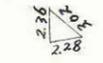



合計面積		4.196 M <sup>2</sup> .13	1269.33
剪除面積	0.15 + 2.65 +	= 2.80	1.75
割込面積		4.190.33	1.267.58

この図面等は、土地区画整理事業に関する参考資料として提供しています。  
 ○図面等は換地処分時のものであり、現在の状況とは異なる場合があります。  
 ○図面等によって、境界等が確定されるものではありません。