

課長	係長	測量士	係




(分筆前)
 確定面積平面図 $S = \frac{1}{500}$

ブロック番号 脇田

85 号


新地名 町 丁目

中庭測量 昭和41年2月 日

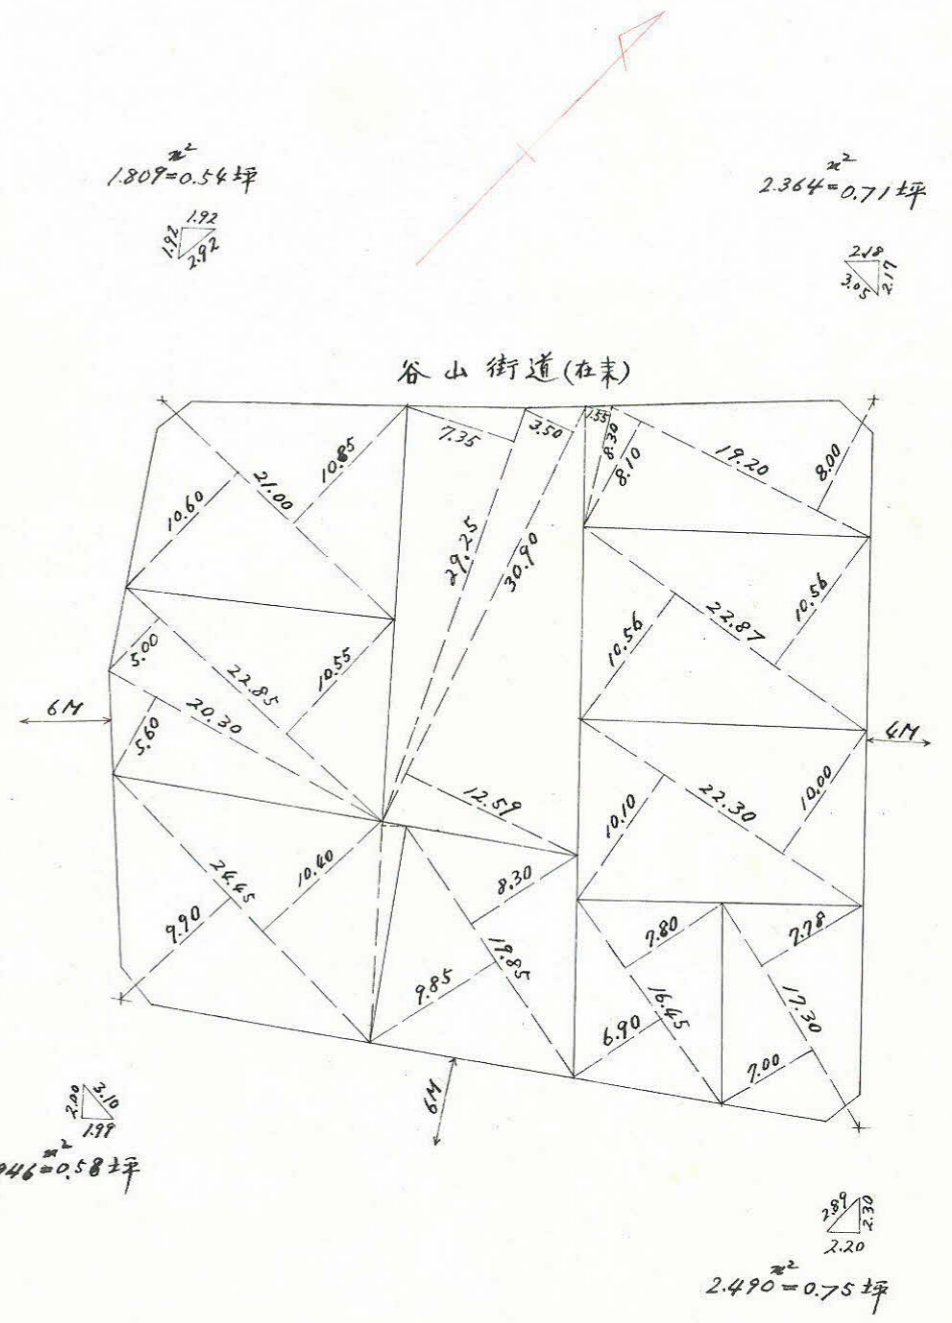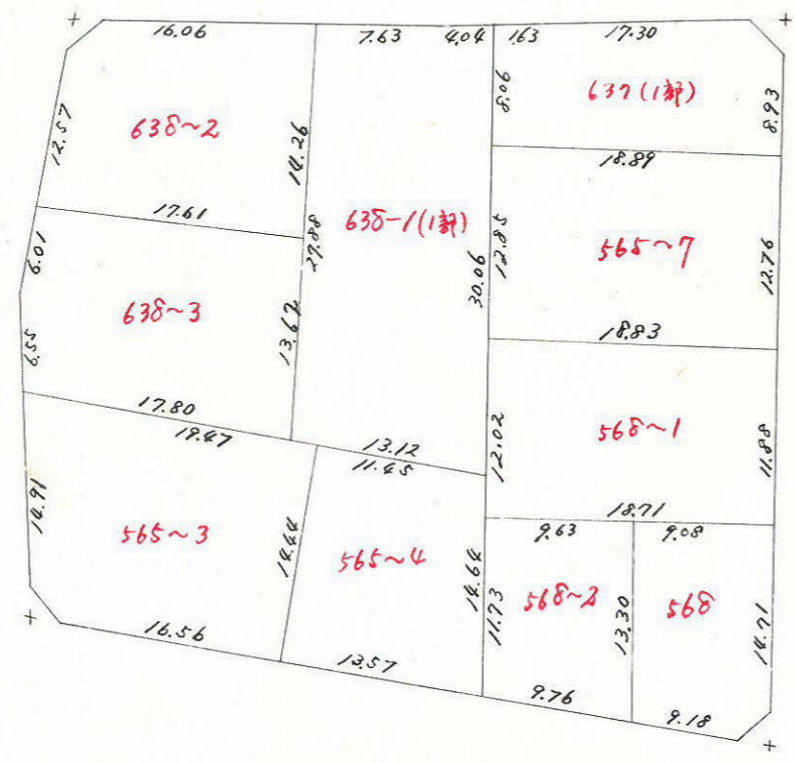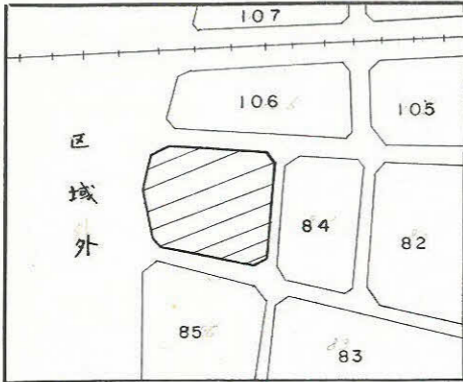

この図面等は、土地区画整理事業に関する参考資料として提供しています。
 ○図面等は換地処分時のものであり、現在の状況とは異なる場合があります。
 ○図面等によって、境界等が確定されるものではありません。

この図面等は、土地区画整理事業に関する参考資料として提供しています。
 ○図面等は換地処分時のものであり、現在の状況とは異なる場合があります。
 ○図面等によって、境界等が確定されるものではありません。

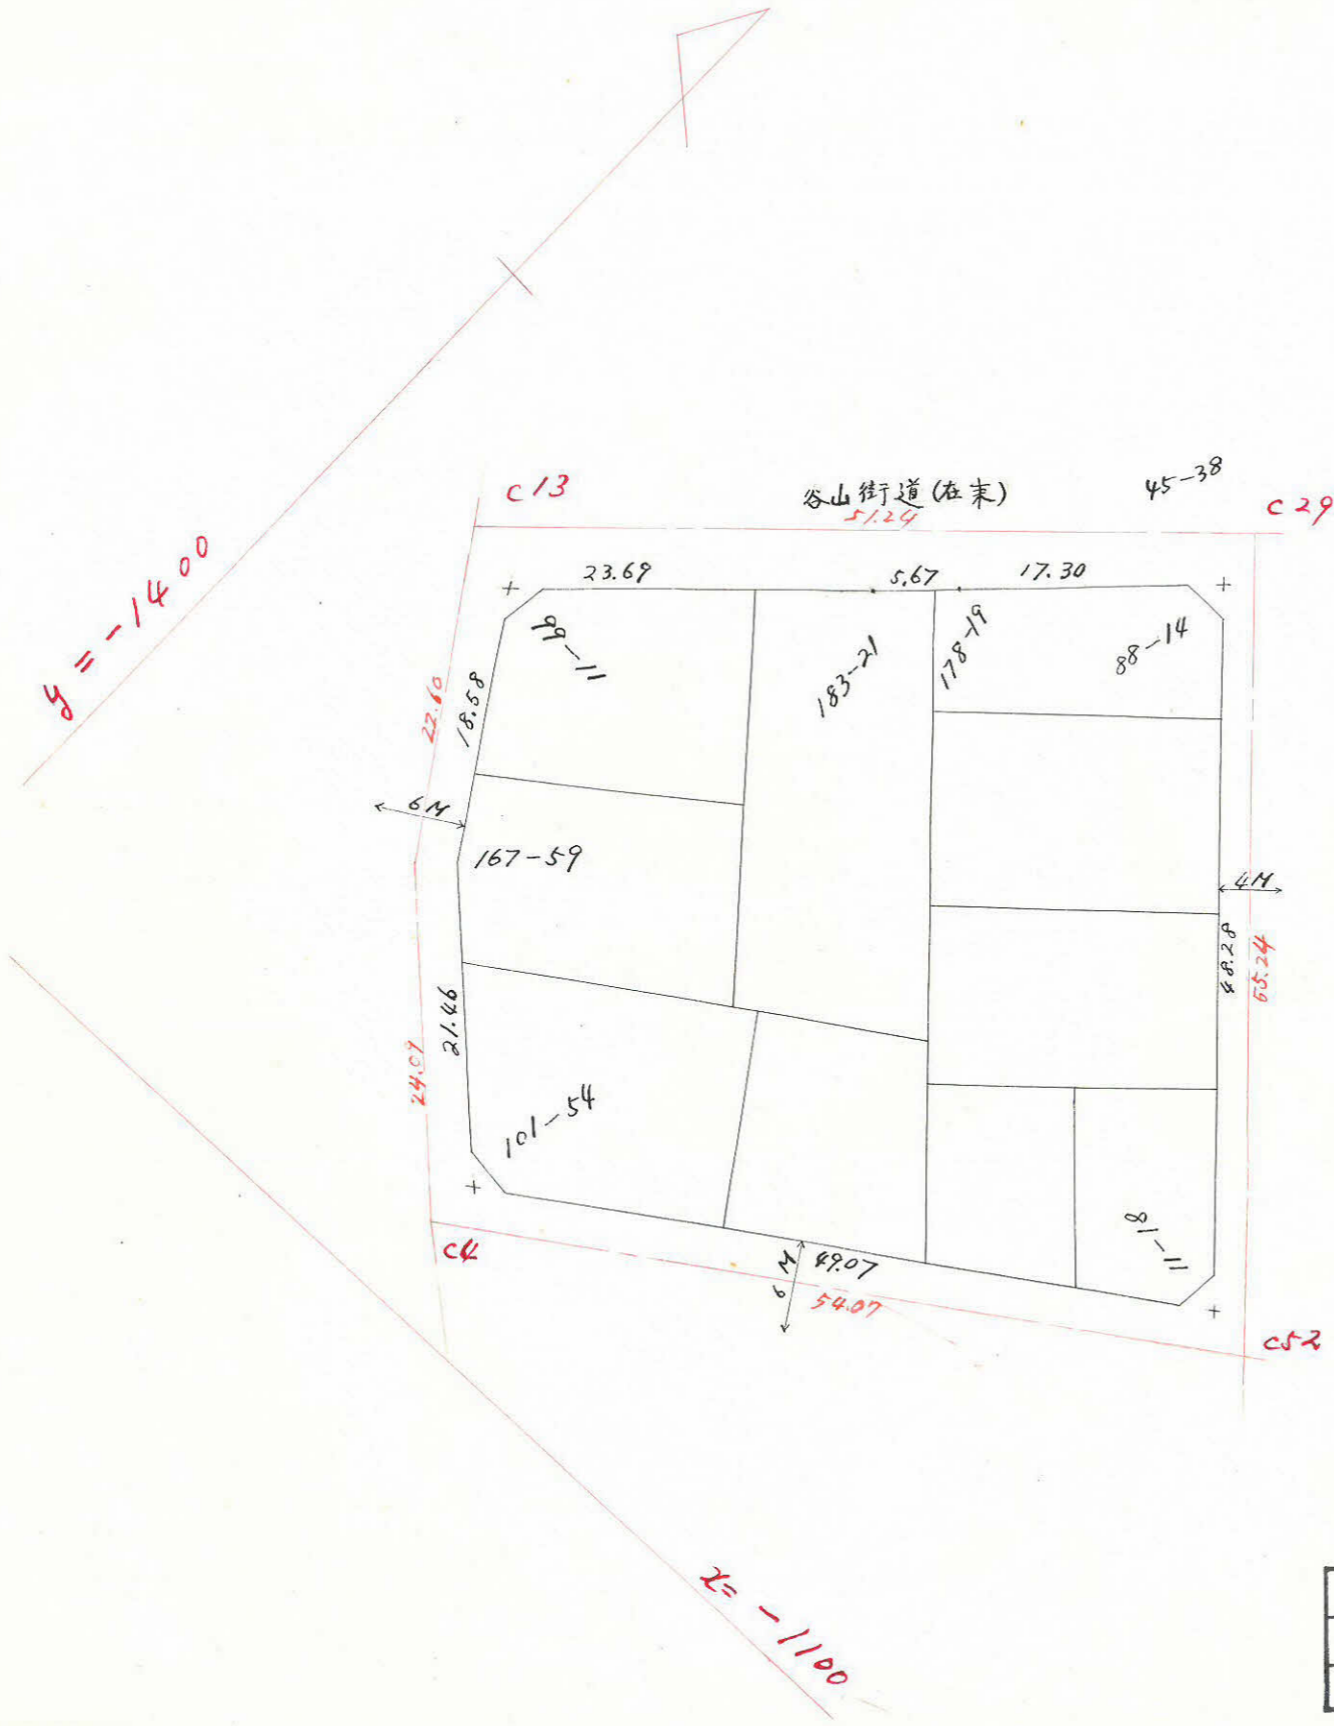

合計面積	2131.80	644.87
剪除面積	249+194+180+236 = 859	258
割込面積	2123.21	642.29