



課長	係長	測量士	係

(分筆前)
 確定面積平面図 S = 1/500

ブロック番号 脇田

新地名 町 丁目
 84 号


中産測量 昭和41年 2 月 日

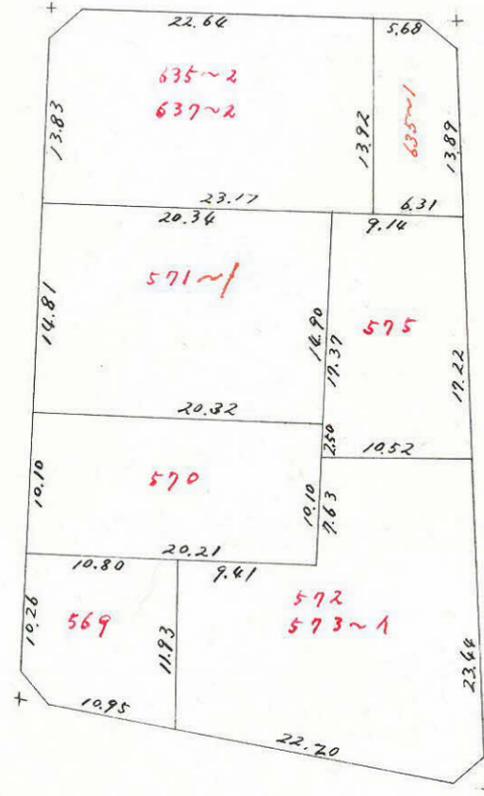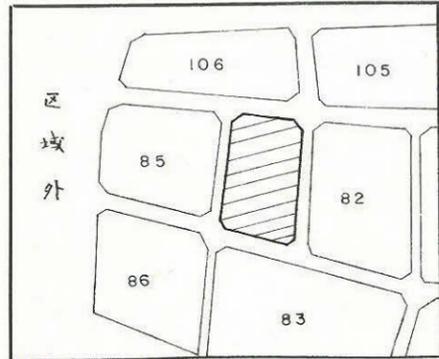

$2.264 \text{ m}^2 = 0.68 \text{ 坪}$



$2.252 \text{ m}^2 = 0.68 \text{ 坪}$

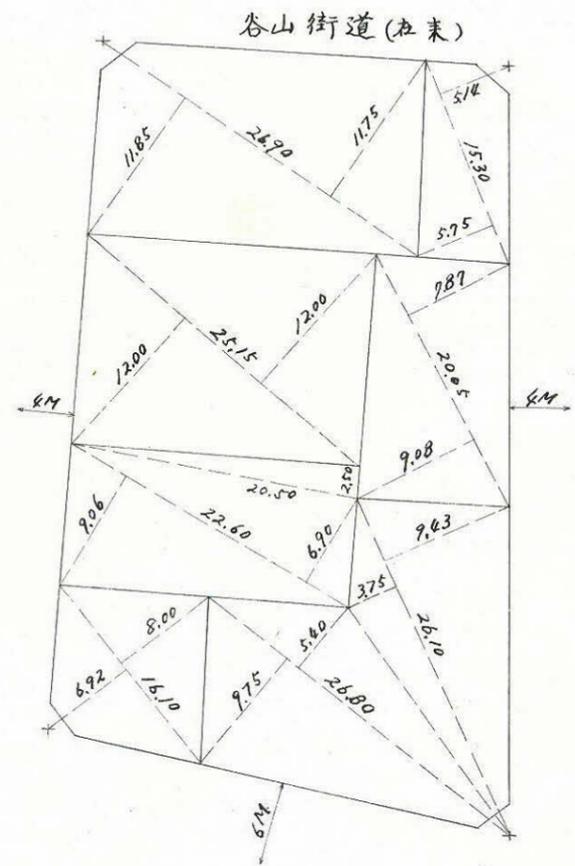


$1.917 \text{ m}^2 = 0.57 \text{ 坪}$



$2.732 \text{ m}^2 = 0.82 \text{ 坪}$

この図面等は、土地区画整理事業に関する参考資料として提供しています。
 ○図面等は換地処分時のものであり、現在の状況とは異なる場合があります。
 ○図面等によって、境界等が確定されるものではありません。

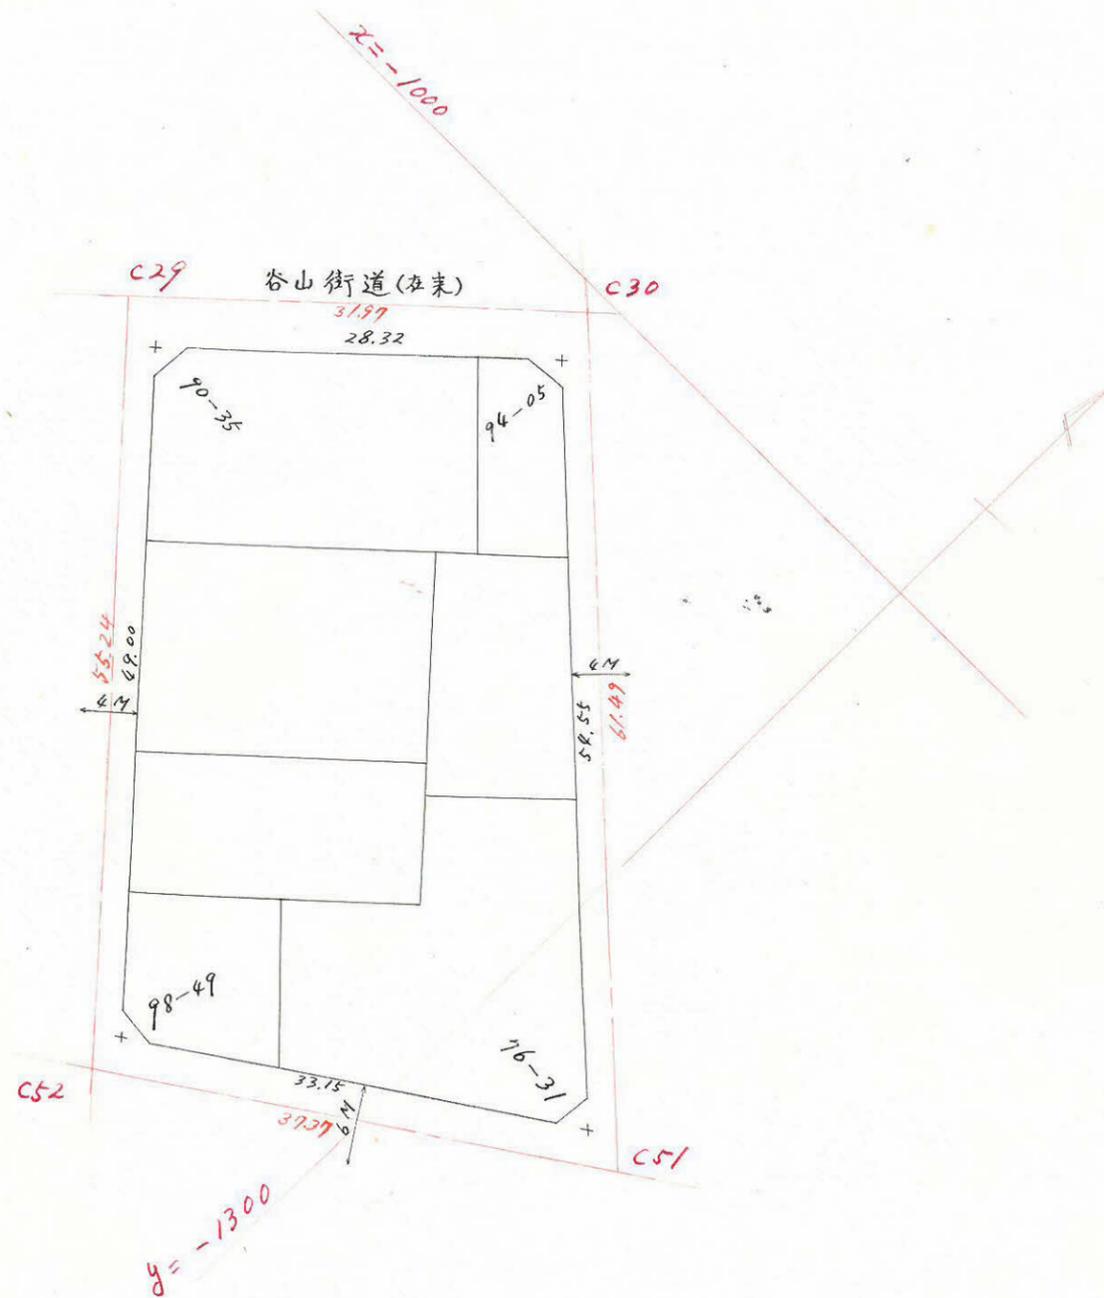

この図面等は、土地区画整理事業に関する参考資料として提供しています。
 ○図面等は換地処分時のものであり、現在の状況とは異なる場合があります。
 ○図面等によって、境界等が確定されるものではありません。

合計面積	1.572 M ² 85	475.79
剪除面積	2.20 + 1.91 + 2.26 + 2.25 = 9.15	2.75
割込面積	.	473.04