
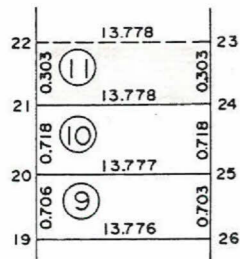



1 : 500

出来形確認原図

243 BL 2,475.84 m²

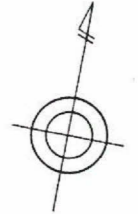

- ⑪ 小 4.18m²
- ⑩ 未 9.89m²
- ⑨ 未 9.69m²

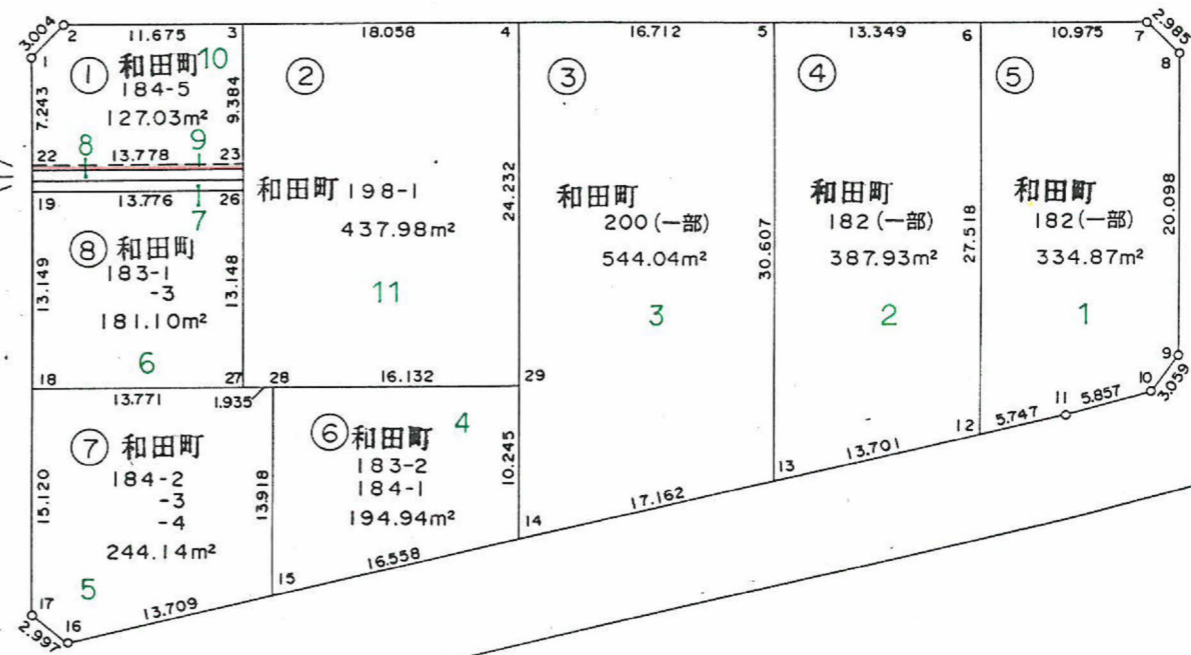

町名	和田1丁目
地番	⑮

この図面等は、土地区画整理事業に関する参考資料として提供しています。
 ○図面等は換地処分時のものであり、現在の状況とは異なる場合があります。
 ○図面等によって、境界等が確定されるものではありません。