
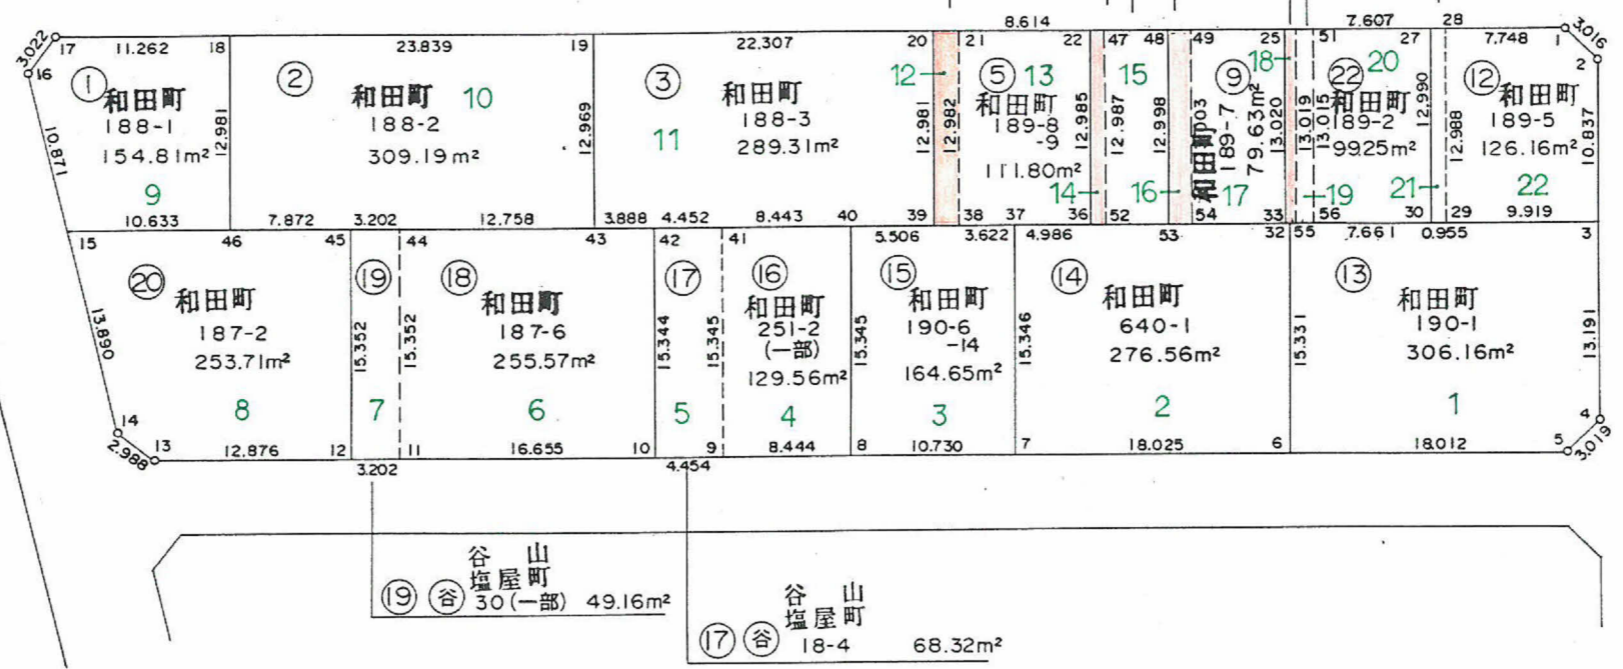
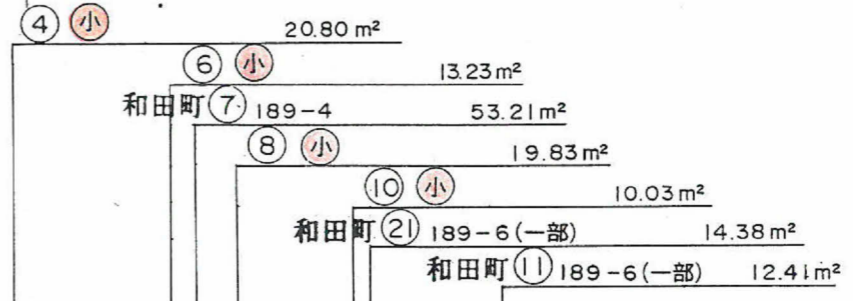


1:500

出来形確認原図

237 BL 2,817.82 m²

町名	和田1丁目
地番	⑱

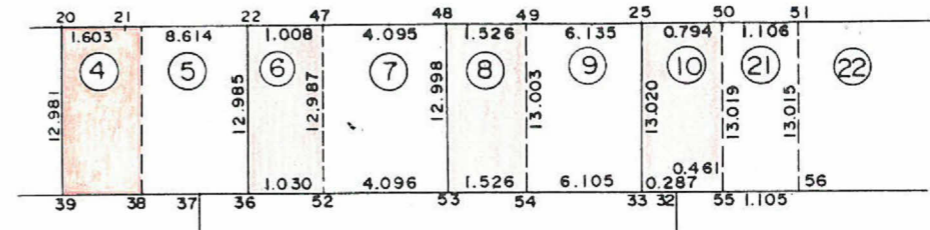

この図面等は、土地区画整理事業に関する参考資料として提供しています。
 ○図面等は換地処分時のものであり、現在の状況とは異なる場合があります。
 ○図面等によって、境界等が確定されるものではありません。