
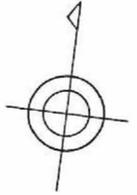


1 : 500


出来形確認原図

81(2-1)BL 7,970.17 m²

この図面等は、土地区画整理事業に関する参考資料として提供しています。
 ○図面等は換地処分時のものであり、現在の状況とは異なる場合があります。
 ○図面等によって、境界等が確定されるものではありません。

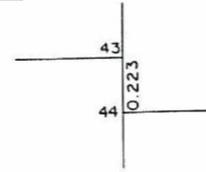

④ 和田町 311-2 78.79 m²

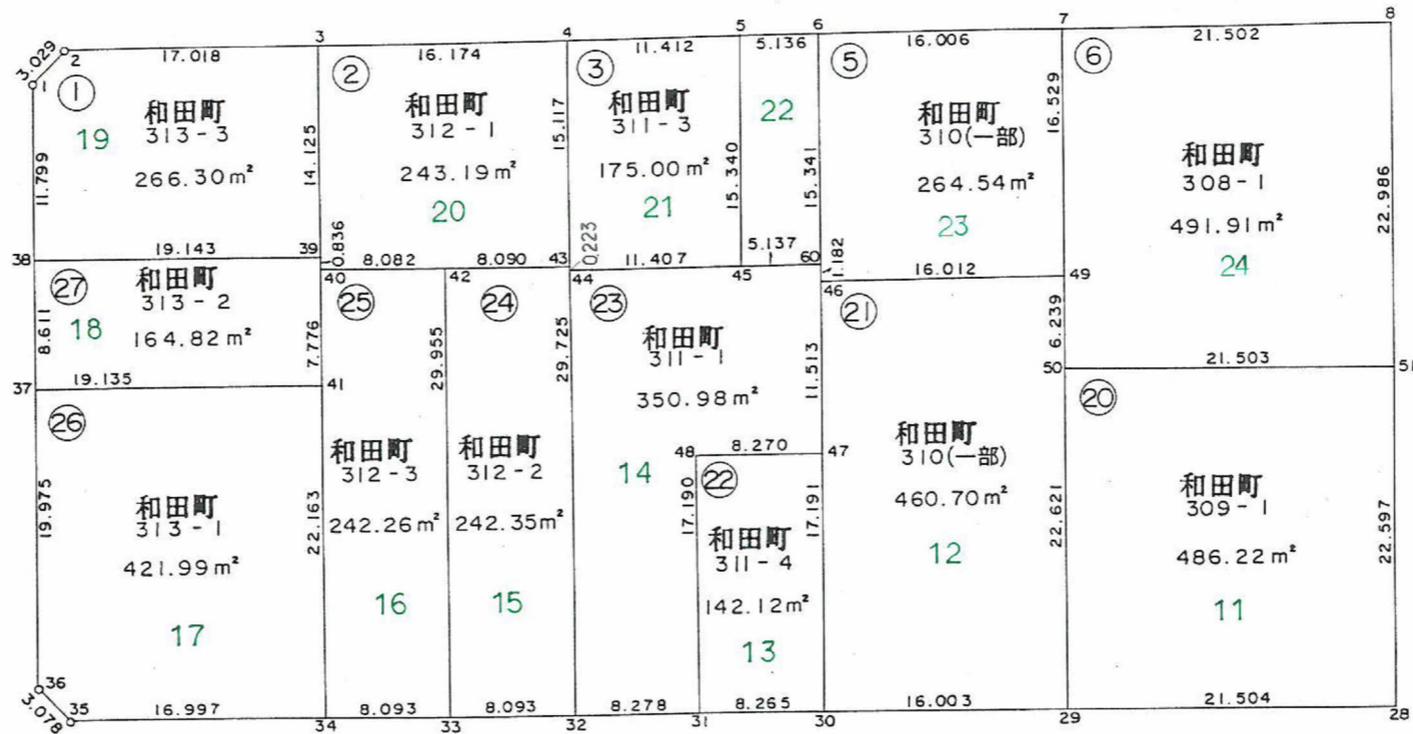



町名	和田1丁目
地番	③⑩

1:500

出来形確認原図

81(2-2)BL 7,970.17 m²

町名	和田1丁目
地番	③⑩

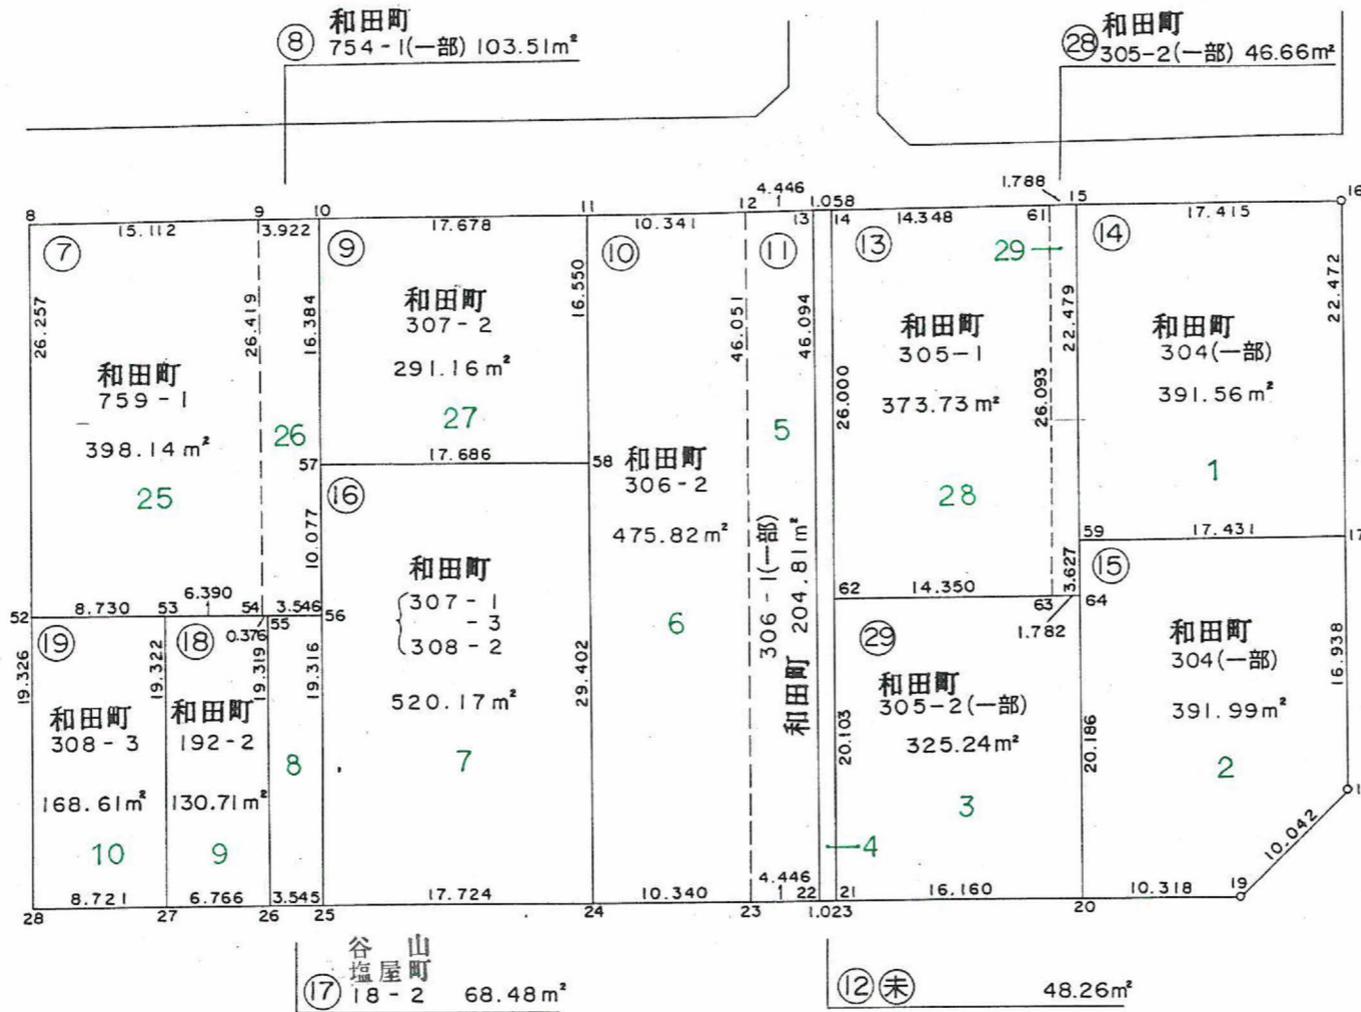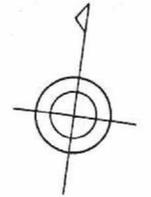

この図面等は、土地区画整理事業に関する参考資料として提供しています。
 ○図面等は換地処分時のものであり、現在の状況とは異なる場合があります。
 ○図面等によって、境界等が確定されるものではありません。