
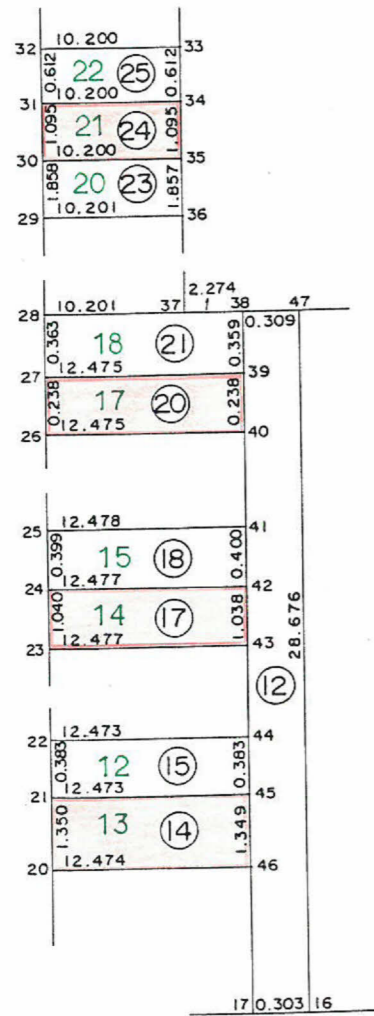
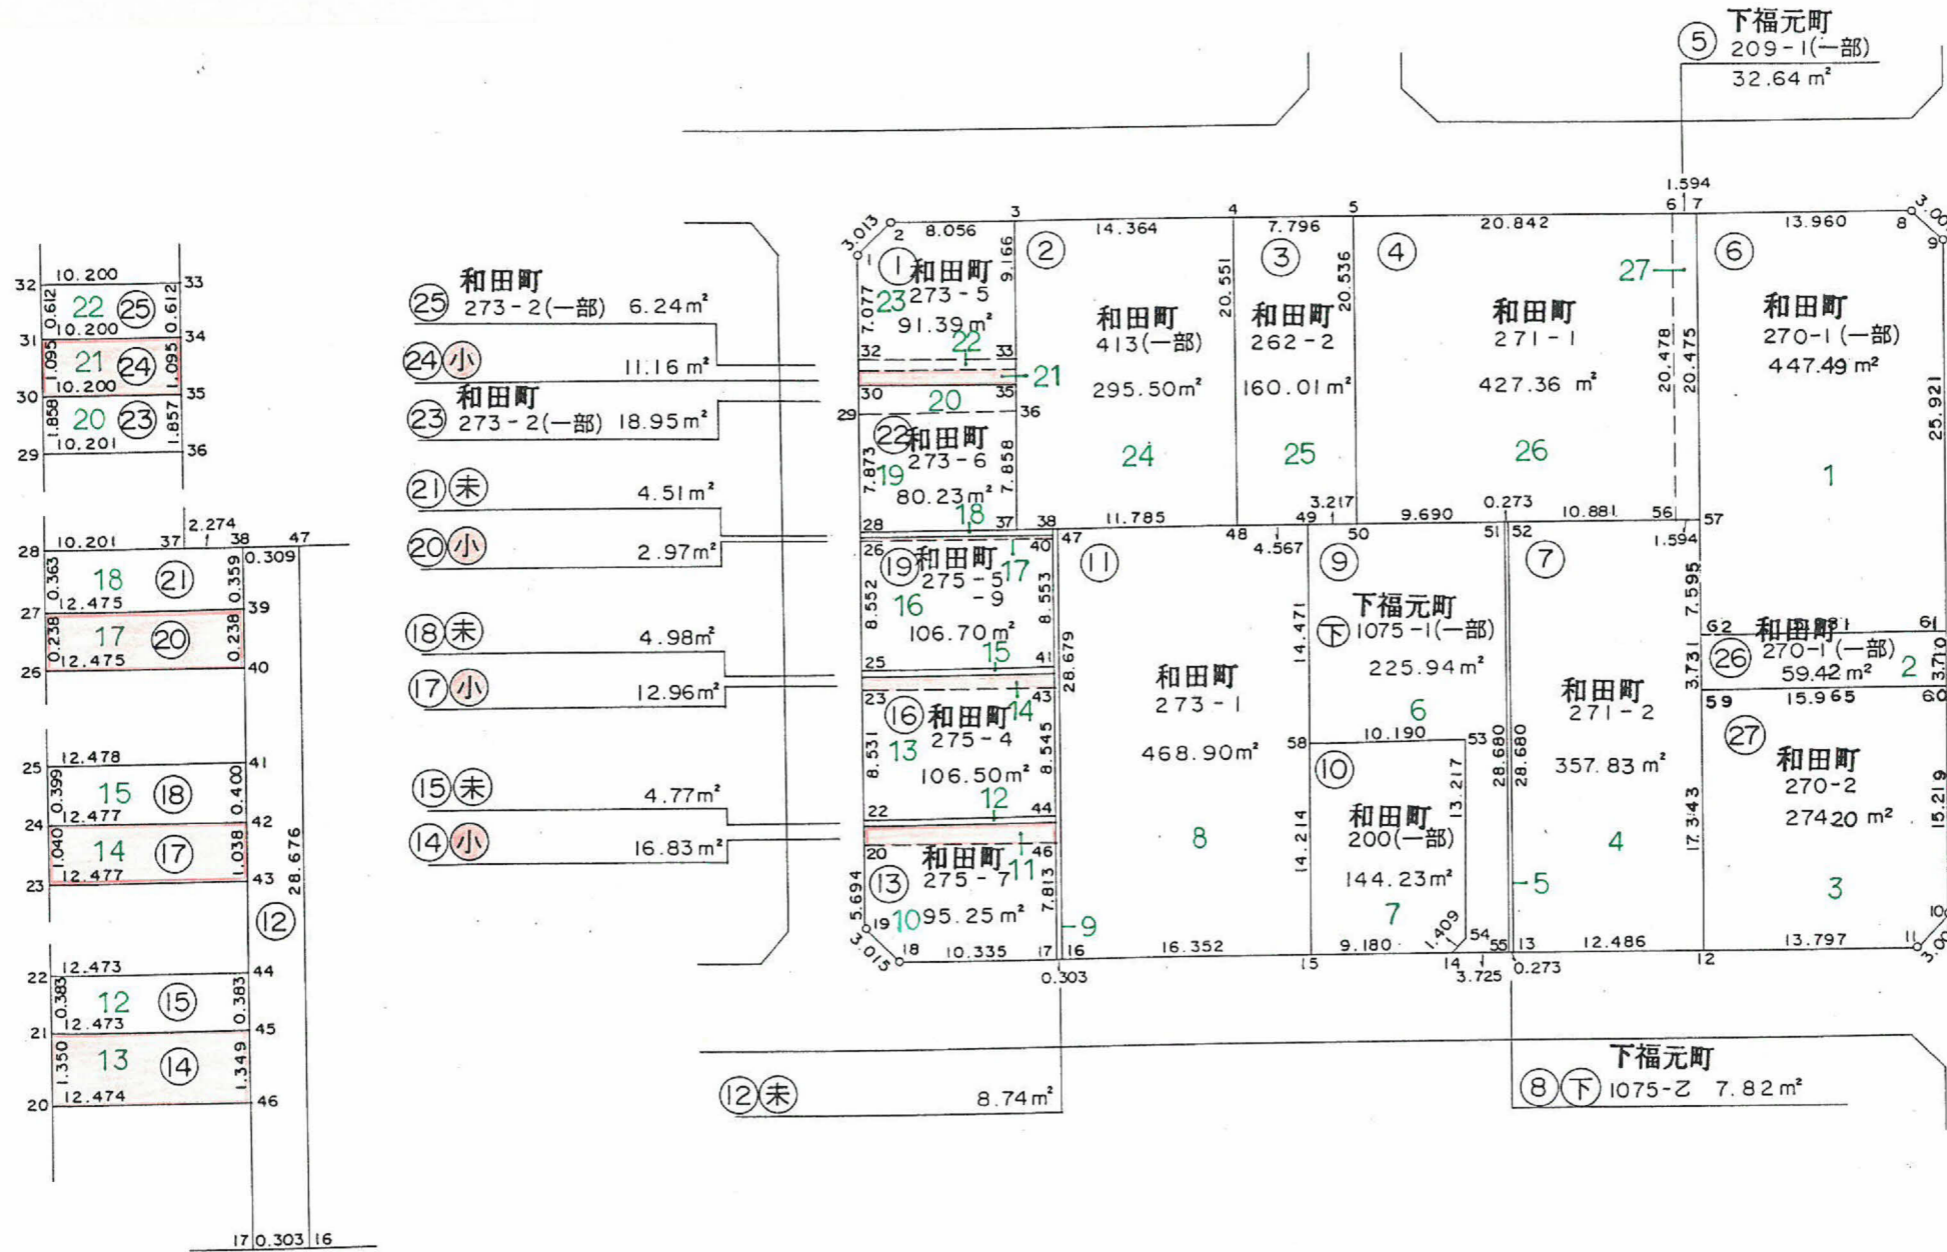


1 : 500

# 出来形確認原図

88-2BL 3,473.65 m<sup>2</sup>

町名	和田1丁目
地番	④⑦

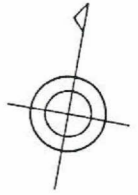

- ②⑤ 和田町 273-2(一部) 6.24m<sup>2</sup>
- ②④小 11.16m<sup>2</sup>
- ②③ 和田町 273-2(一部) 18.95m<sup>2</sup>
- ②①未 4.51m<sup>2</sup>
- ①⑧未 4.98m<sup>2</sup>
- ①⑦小 12.96m<sup>2</sup>
- ①⑤未 4.77m<sup>2</sup>
- ①④小 16.83m<sup>2</sup>
- ①②未 8.74m<sup>2</sup>

この図面等は、土地区画整理事業に関する参考資料として提供しています。  
 ○図面等は換地処分時のものであり、現在の状況とは異なる場合があります。  
 ○図面等によって、境界等が確定されるものではありません。